


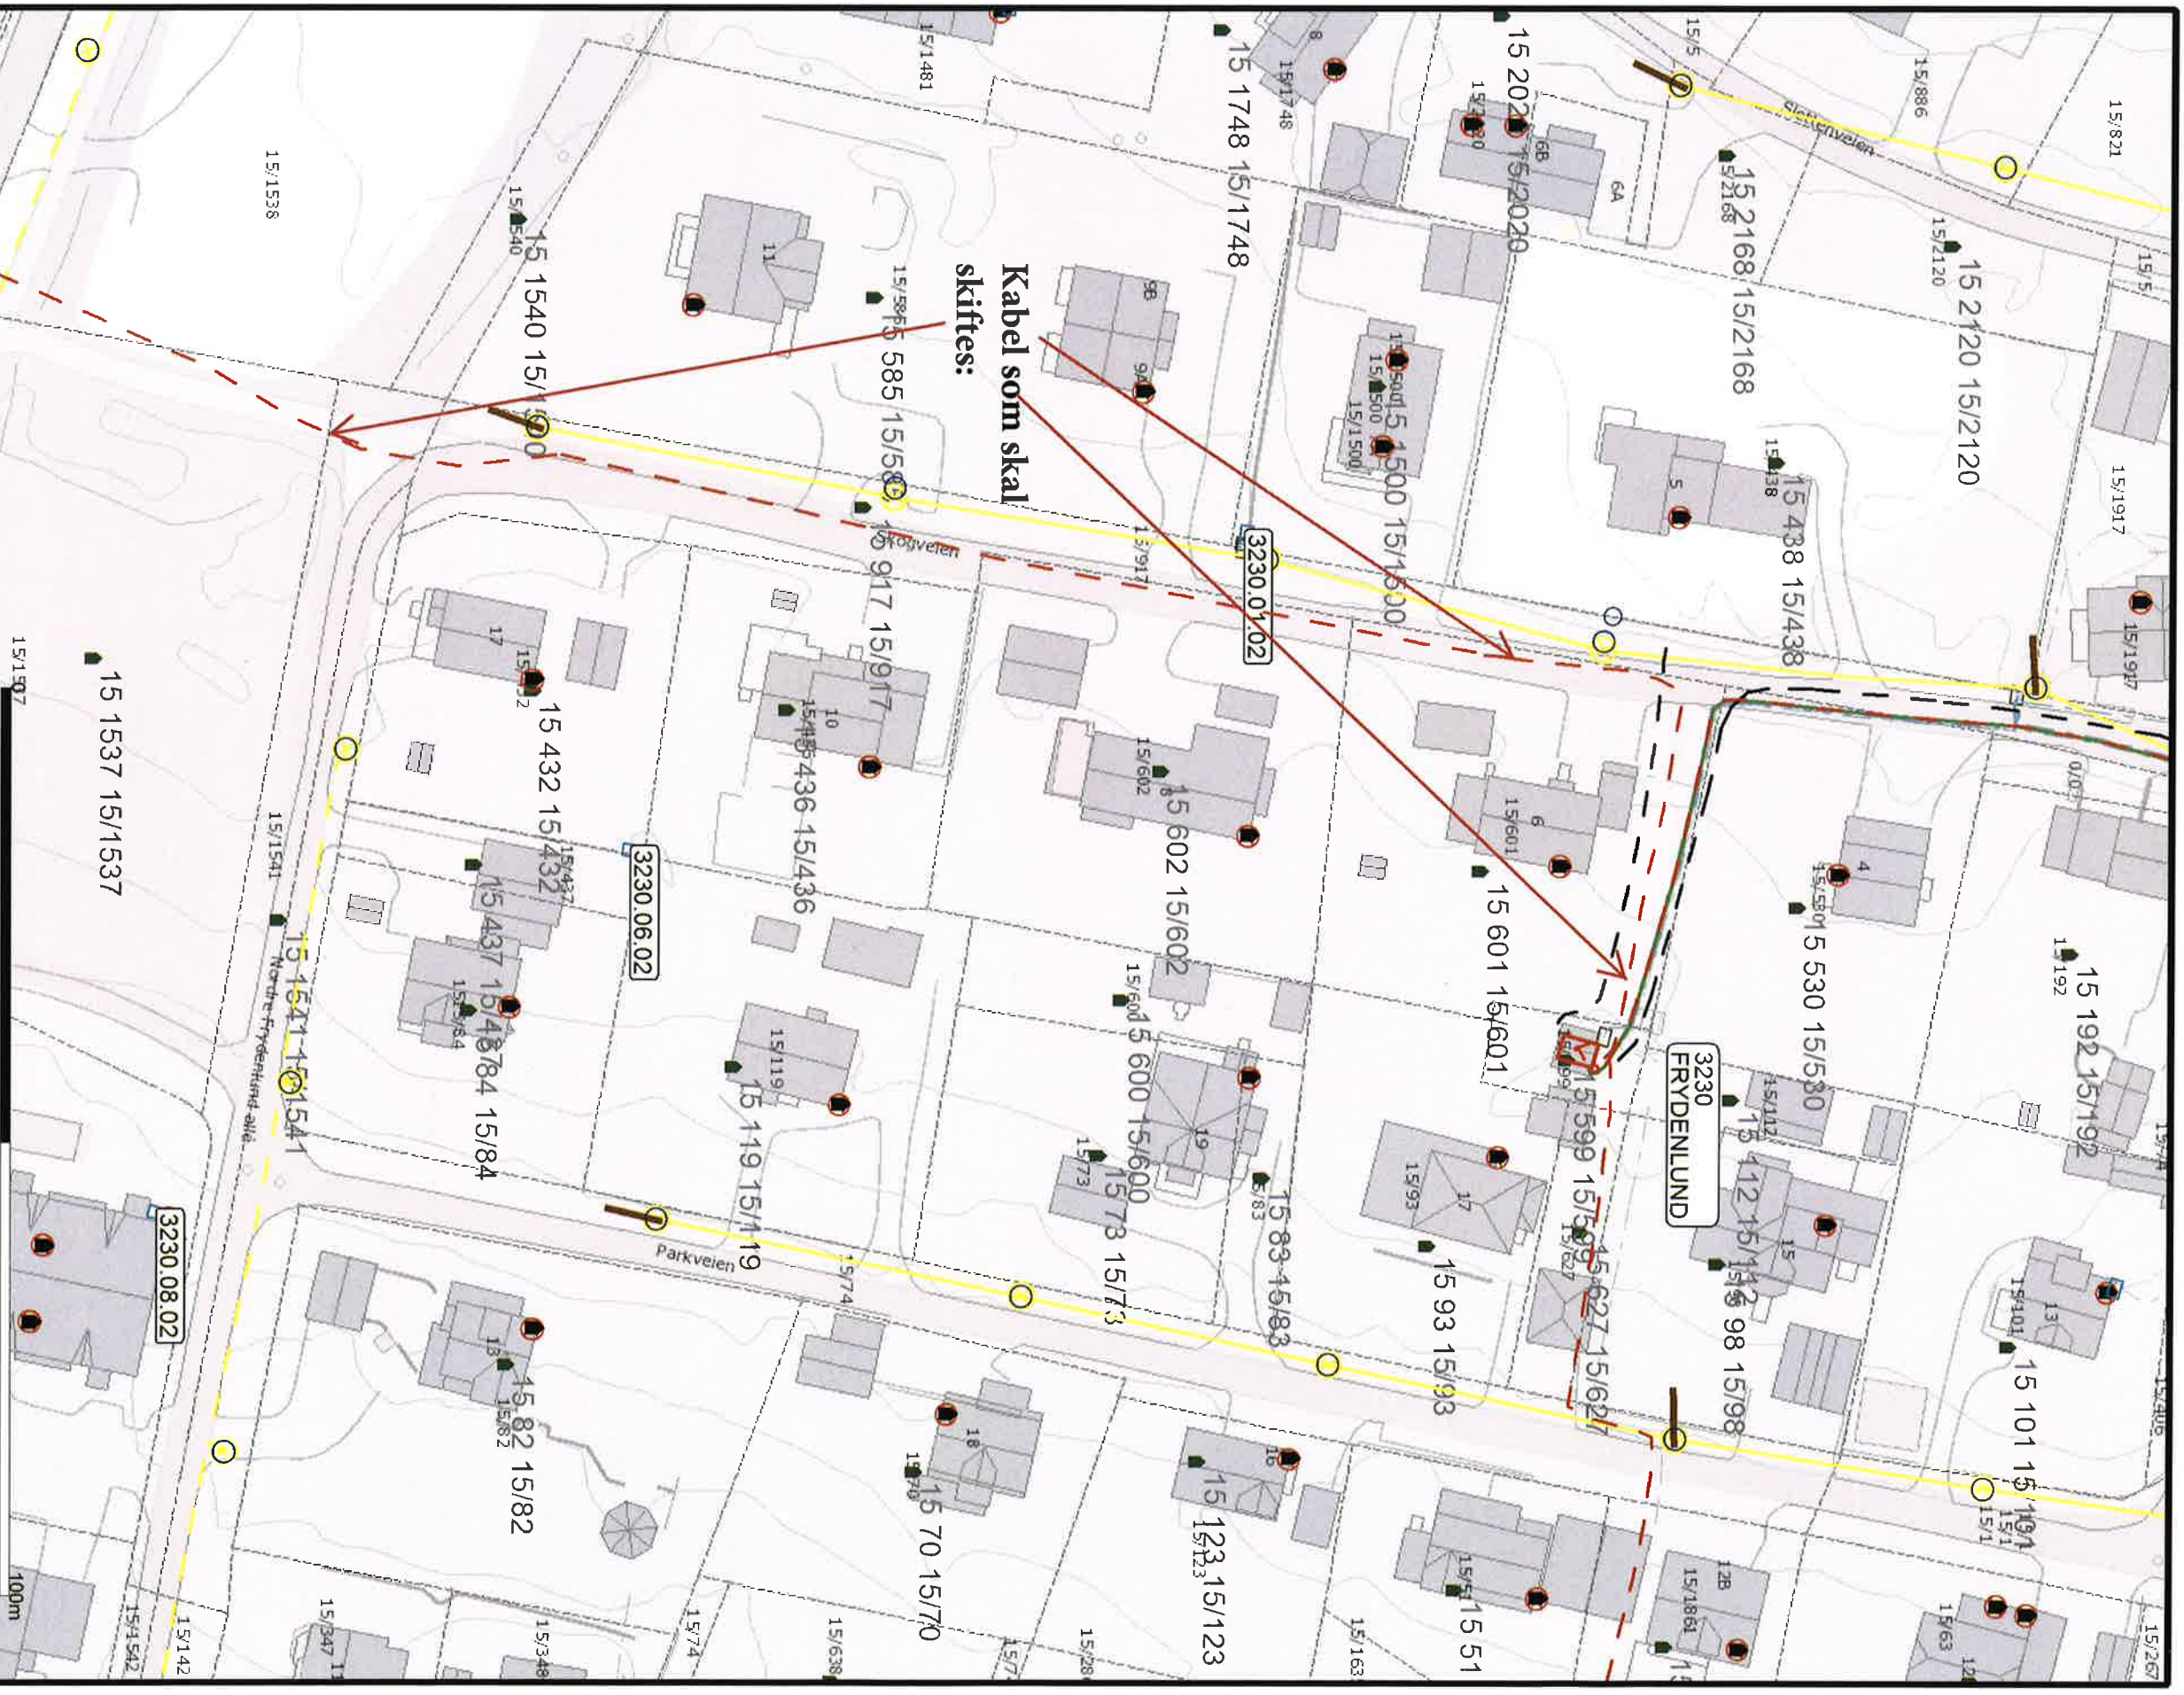

Tegnforklaring Nettdata:

- | | | |
|--------------|-------|-------------|
| Nettskapsjon | Kabel | Luftledning |
| Kabelskap | 66 kV | 66 kV |
| Installasjon | 22 kV | 22 kV |
| Abonnent | 400 V | 400 V |
| Veipost | 230 V | 230 V |



Vesterålskraft Nett AS

Sammen med Sortland kommune

Dato: 2020.07.03
Sign: OISREIN

Hsp kabel Skogveien



Målestokk
1:1000