




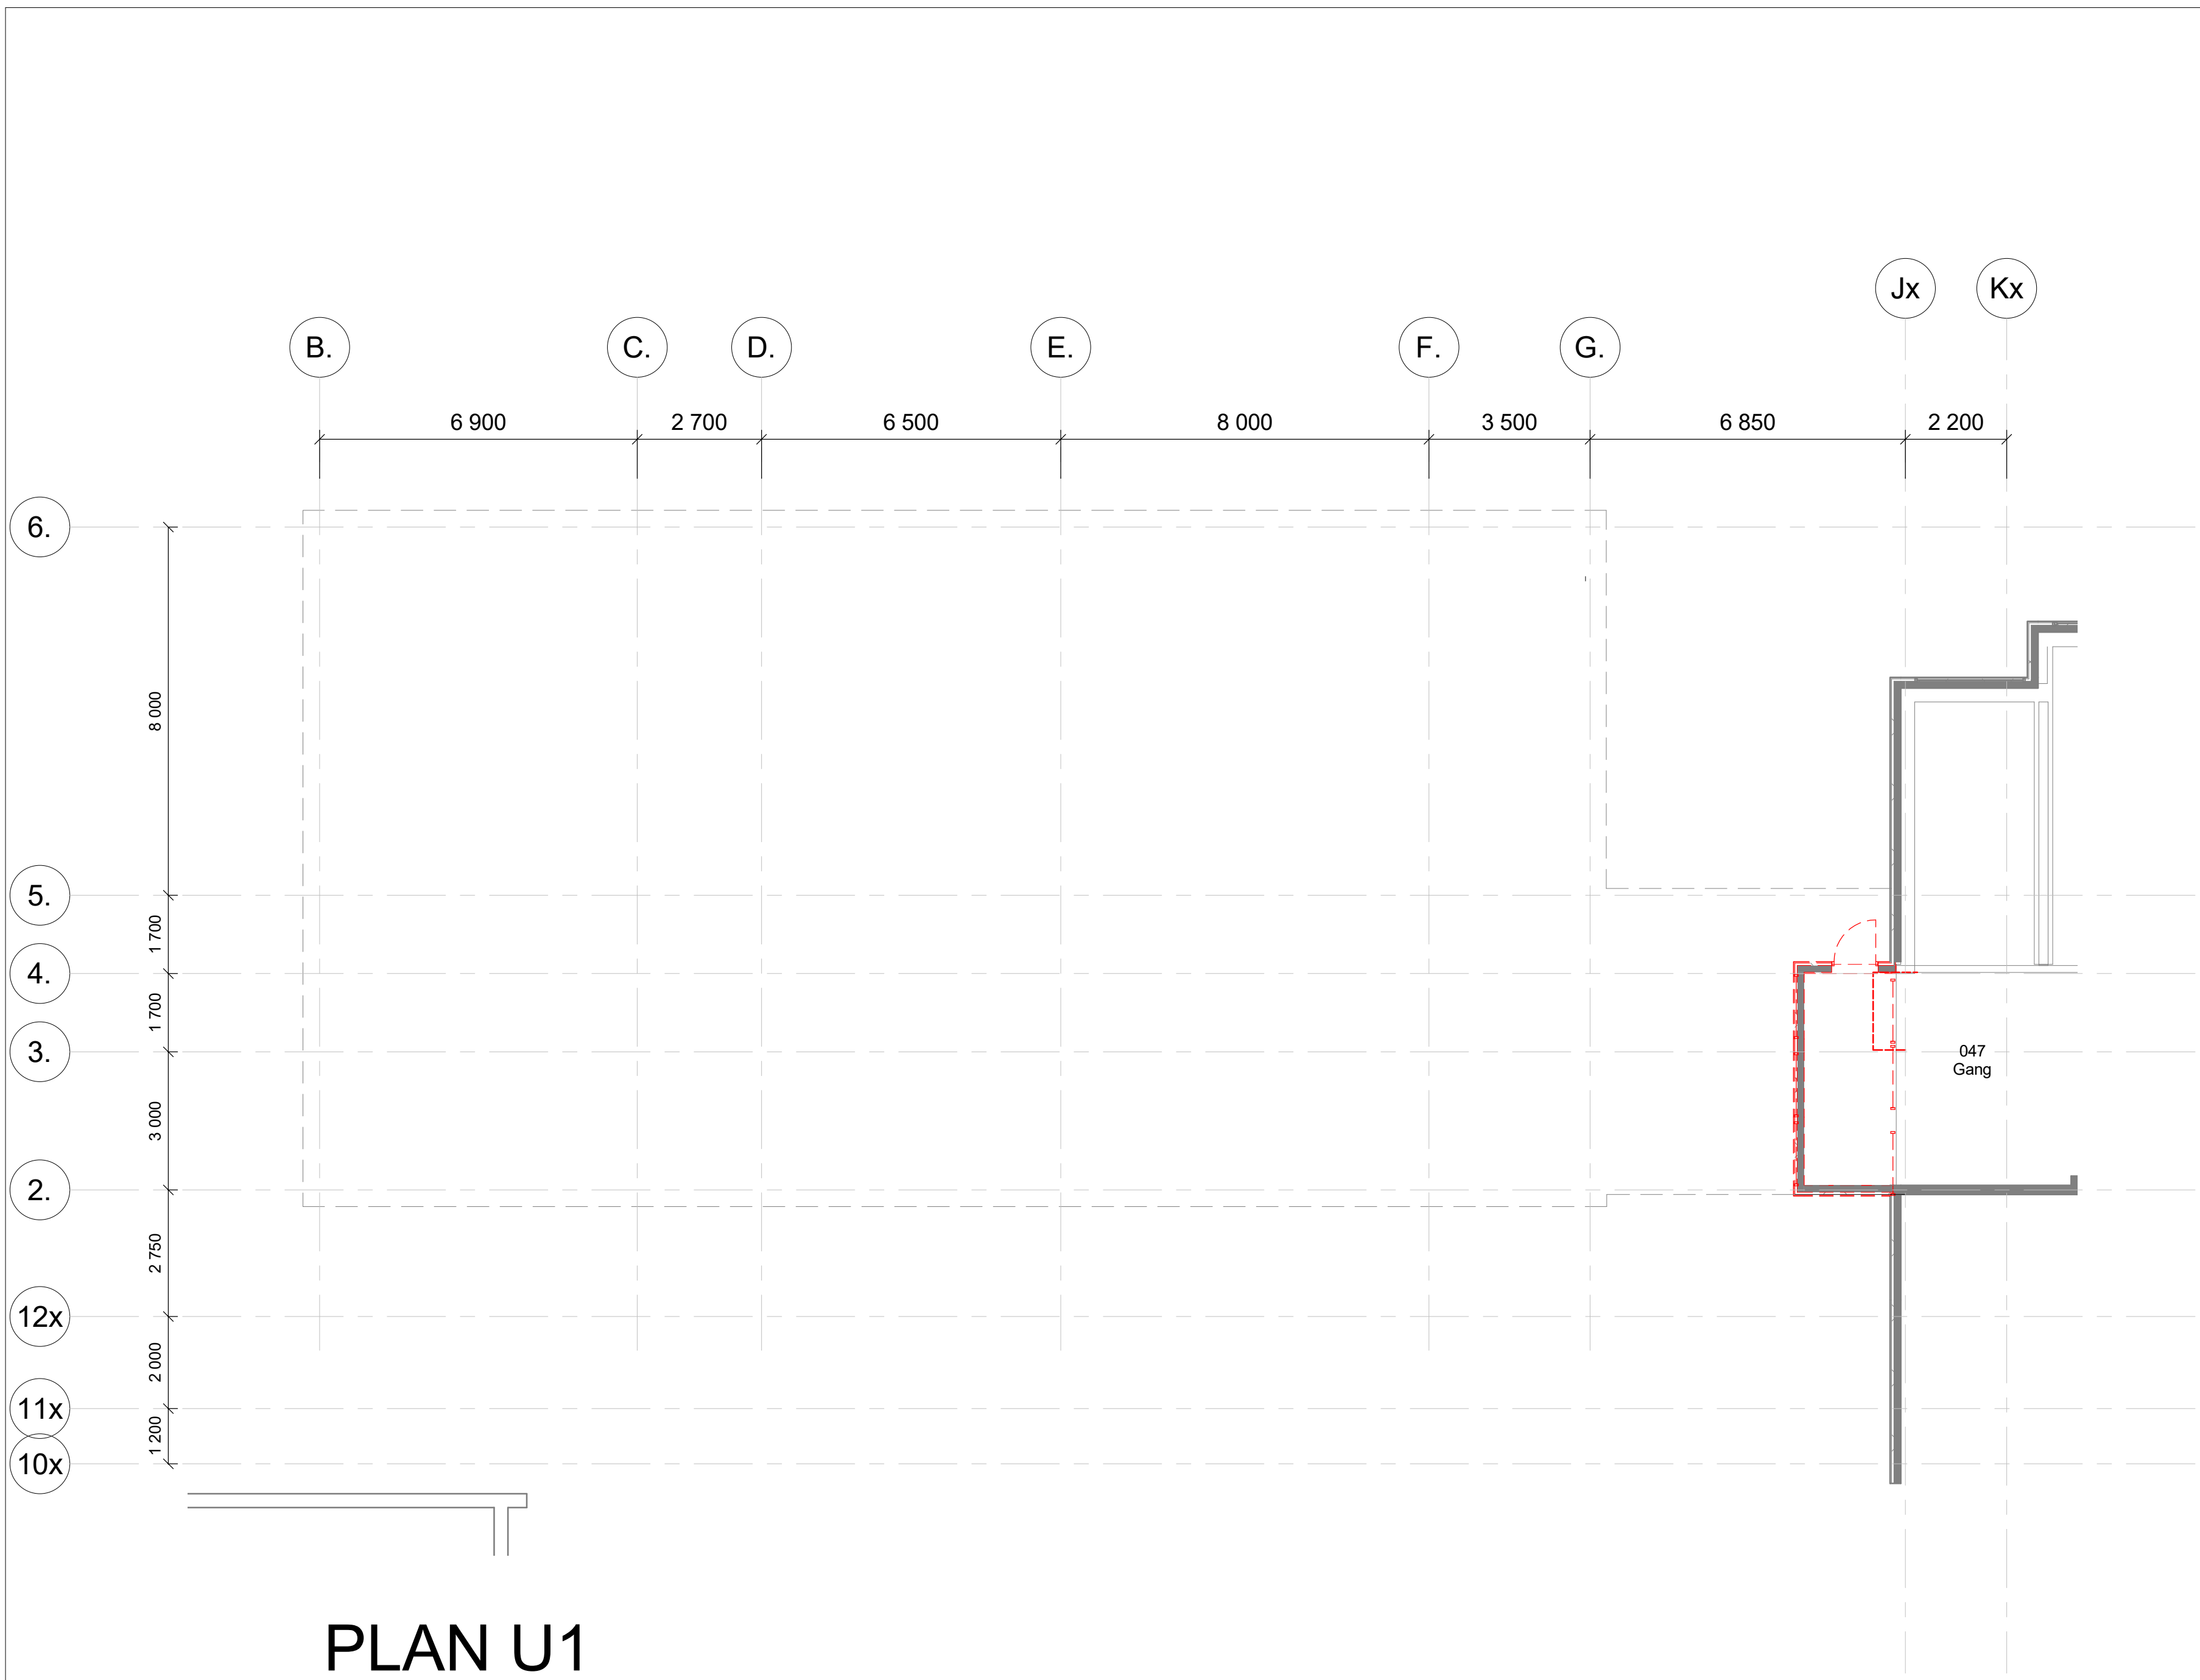

PLAN U1

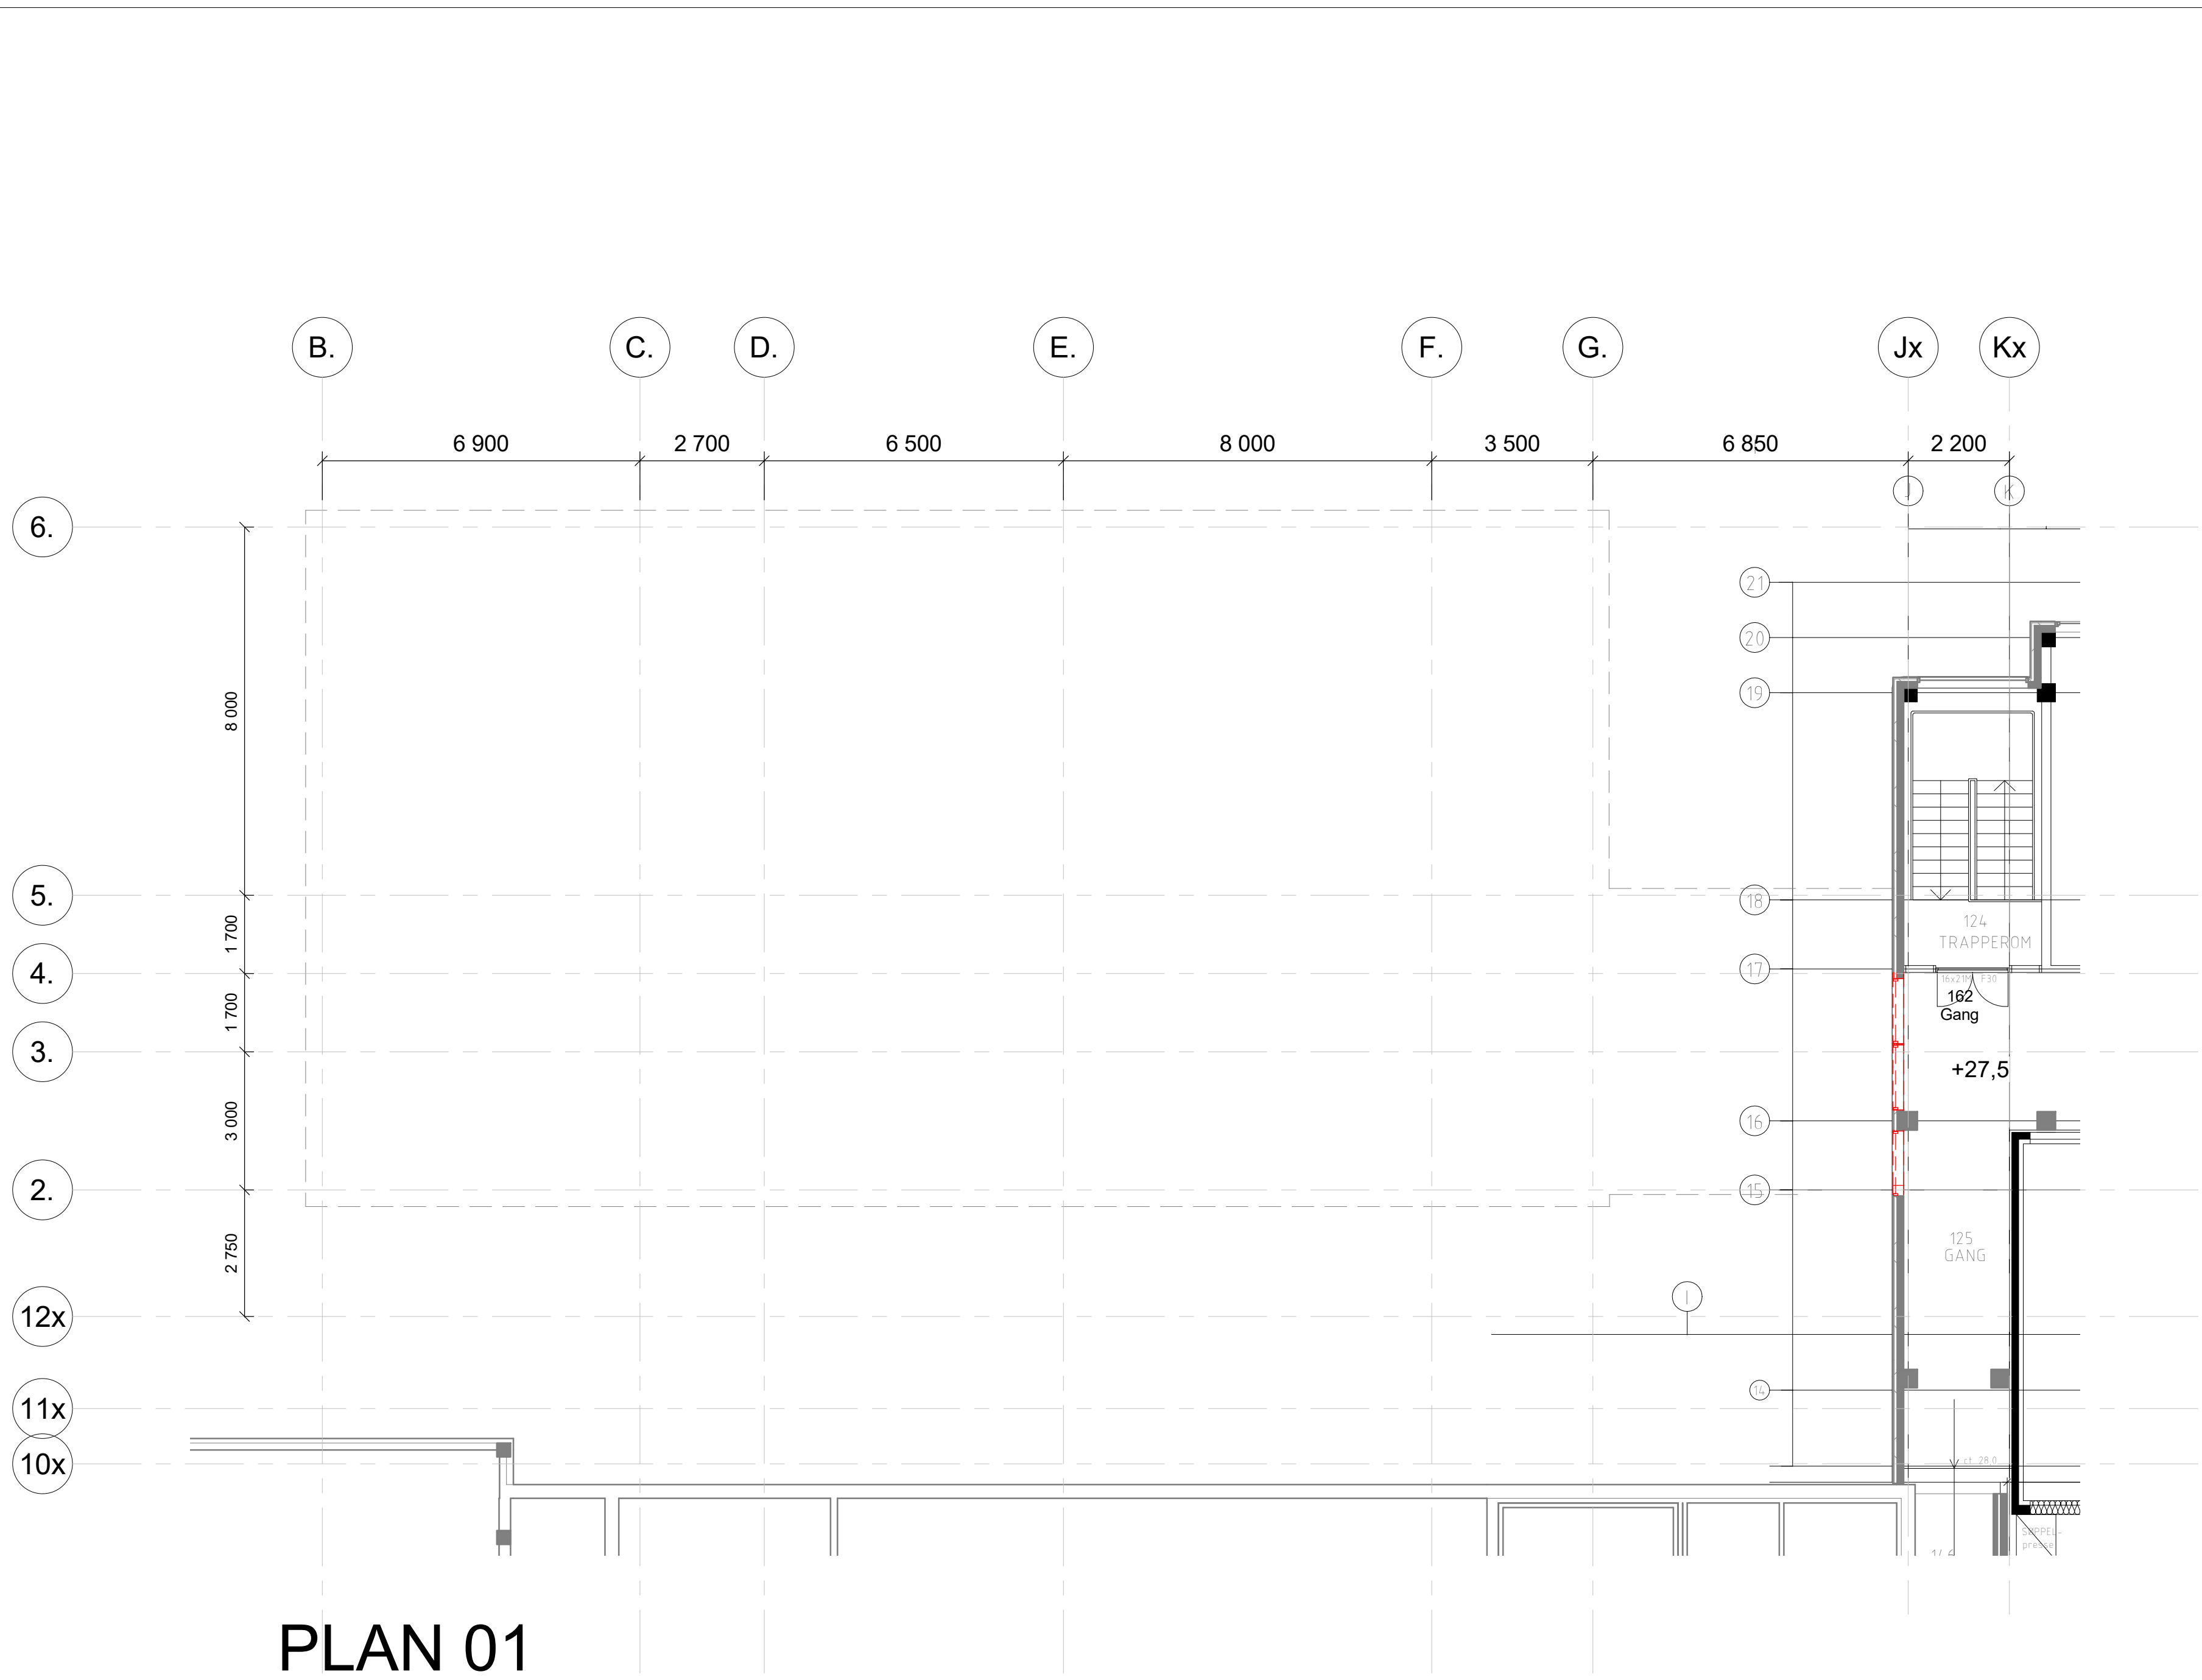

PLAN 01

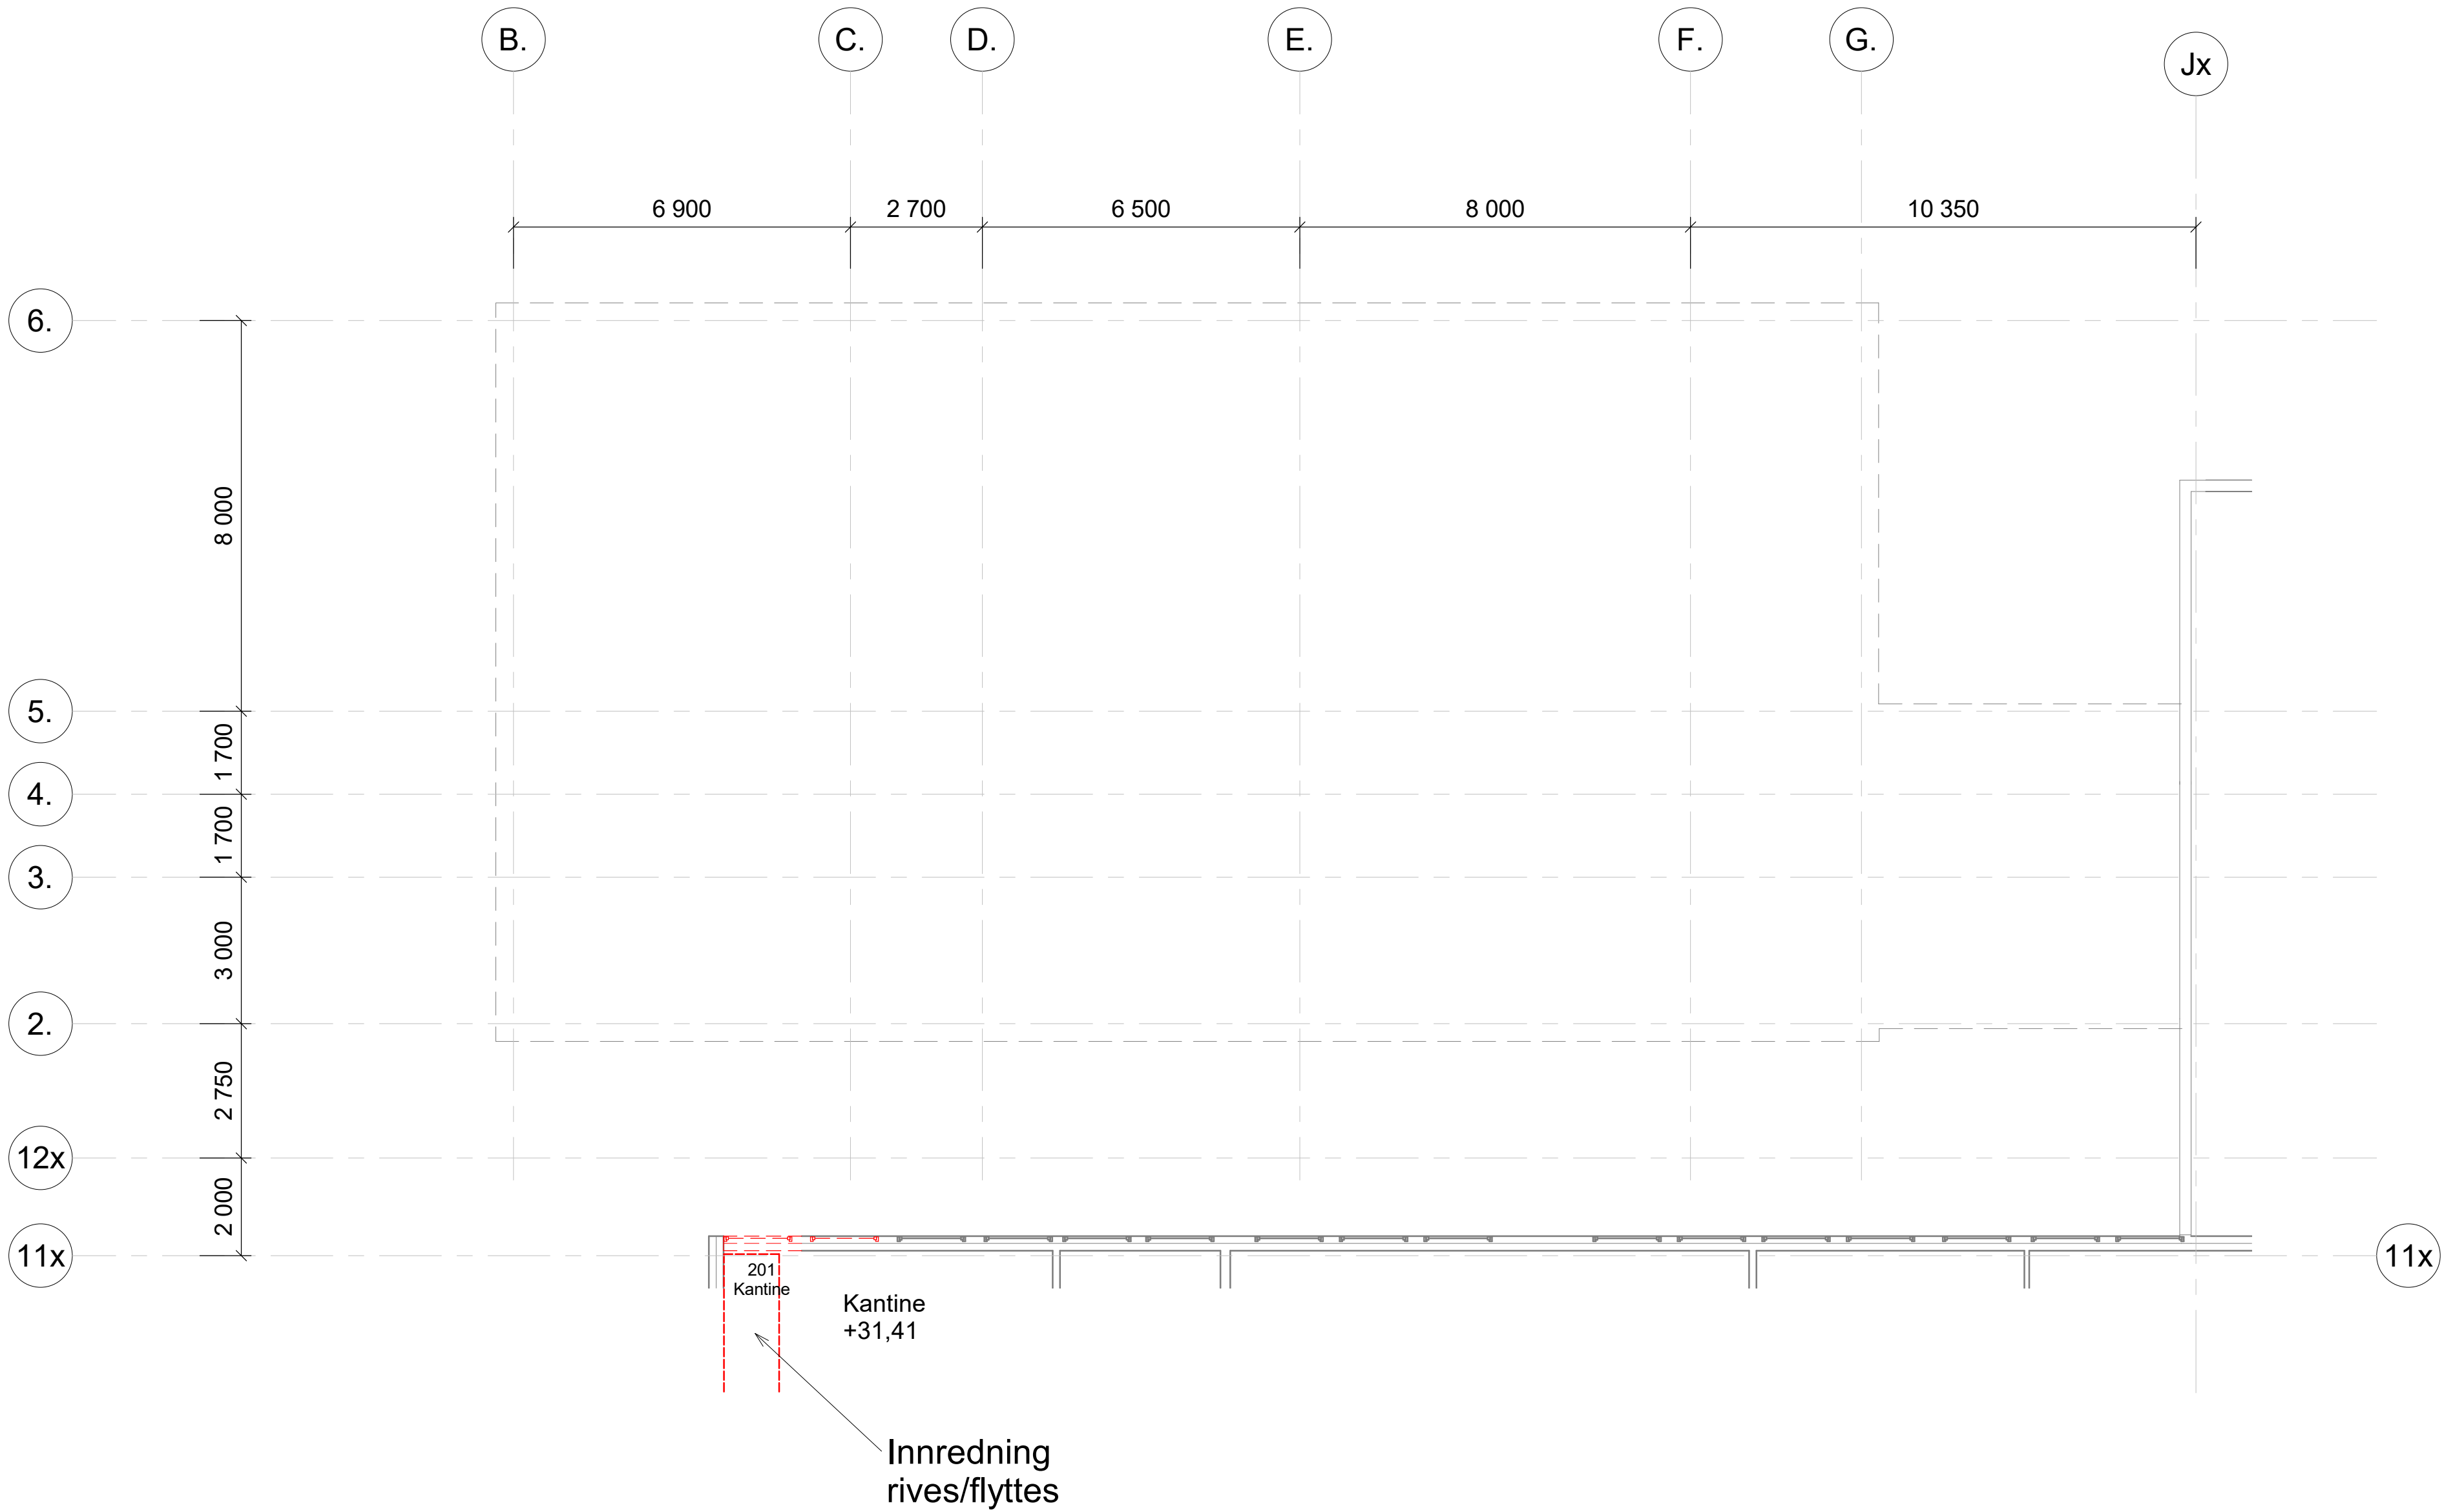

PLAN 02

MERKNADER
1. For riving av miljøfarlige materialer, se miljørapport

H01 2019-06-07 For utførelse på byggeplass		FrHPa	AsSor	AsSor
Rev.	Dato	Beskrivelse	Utskrift	Fagkontroll
Dette dokumentet er utarbeidet av Norconsult AS som del av det oppdraget som fremgår nedenfor. Oppdragsnr: 19060000 AS. Dokumentet må bare benyttes til det formål som oppdragsavtalen beskriver, og må ikke kopieres eller gøres tilgjengelig på annen måte eller i større utstrekning enn formålet tillater.				
Orienteringsfigur				
Byggherre Finnmark fylkeskommune FINNMARK FYLKESKOMMUNE FINNMARKKU FYLKIKAGIELDA				
Utvidelse Nordkapp videregående skole RIVEPLAN				
ARBEIDSTEGNING		Målestokk (gitt av A0)		1 : 100
Dato	2019-06-07	Oppdragsnummer	5181139	Rev. dato
Rev. dato	2019-06-07	Tegningsnummer	A-30-00-01	Rev. dato
Rev. dato		Kont.	AsSor	H01