



GULV

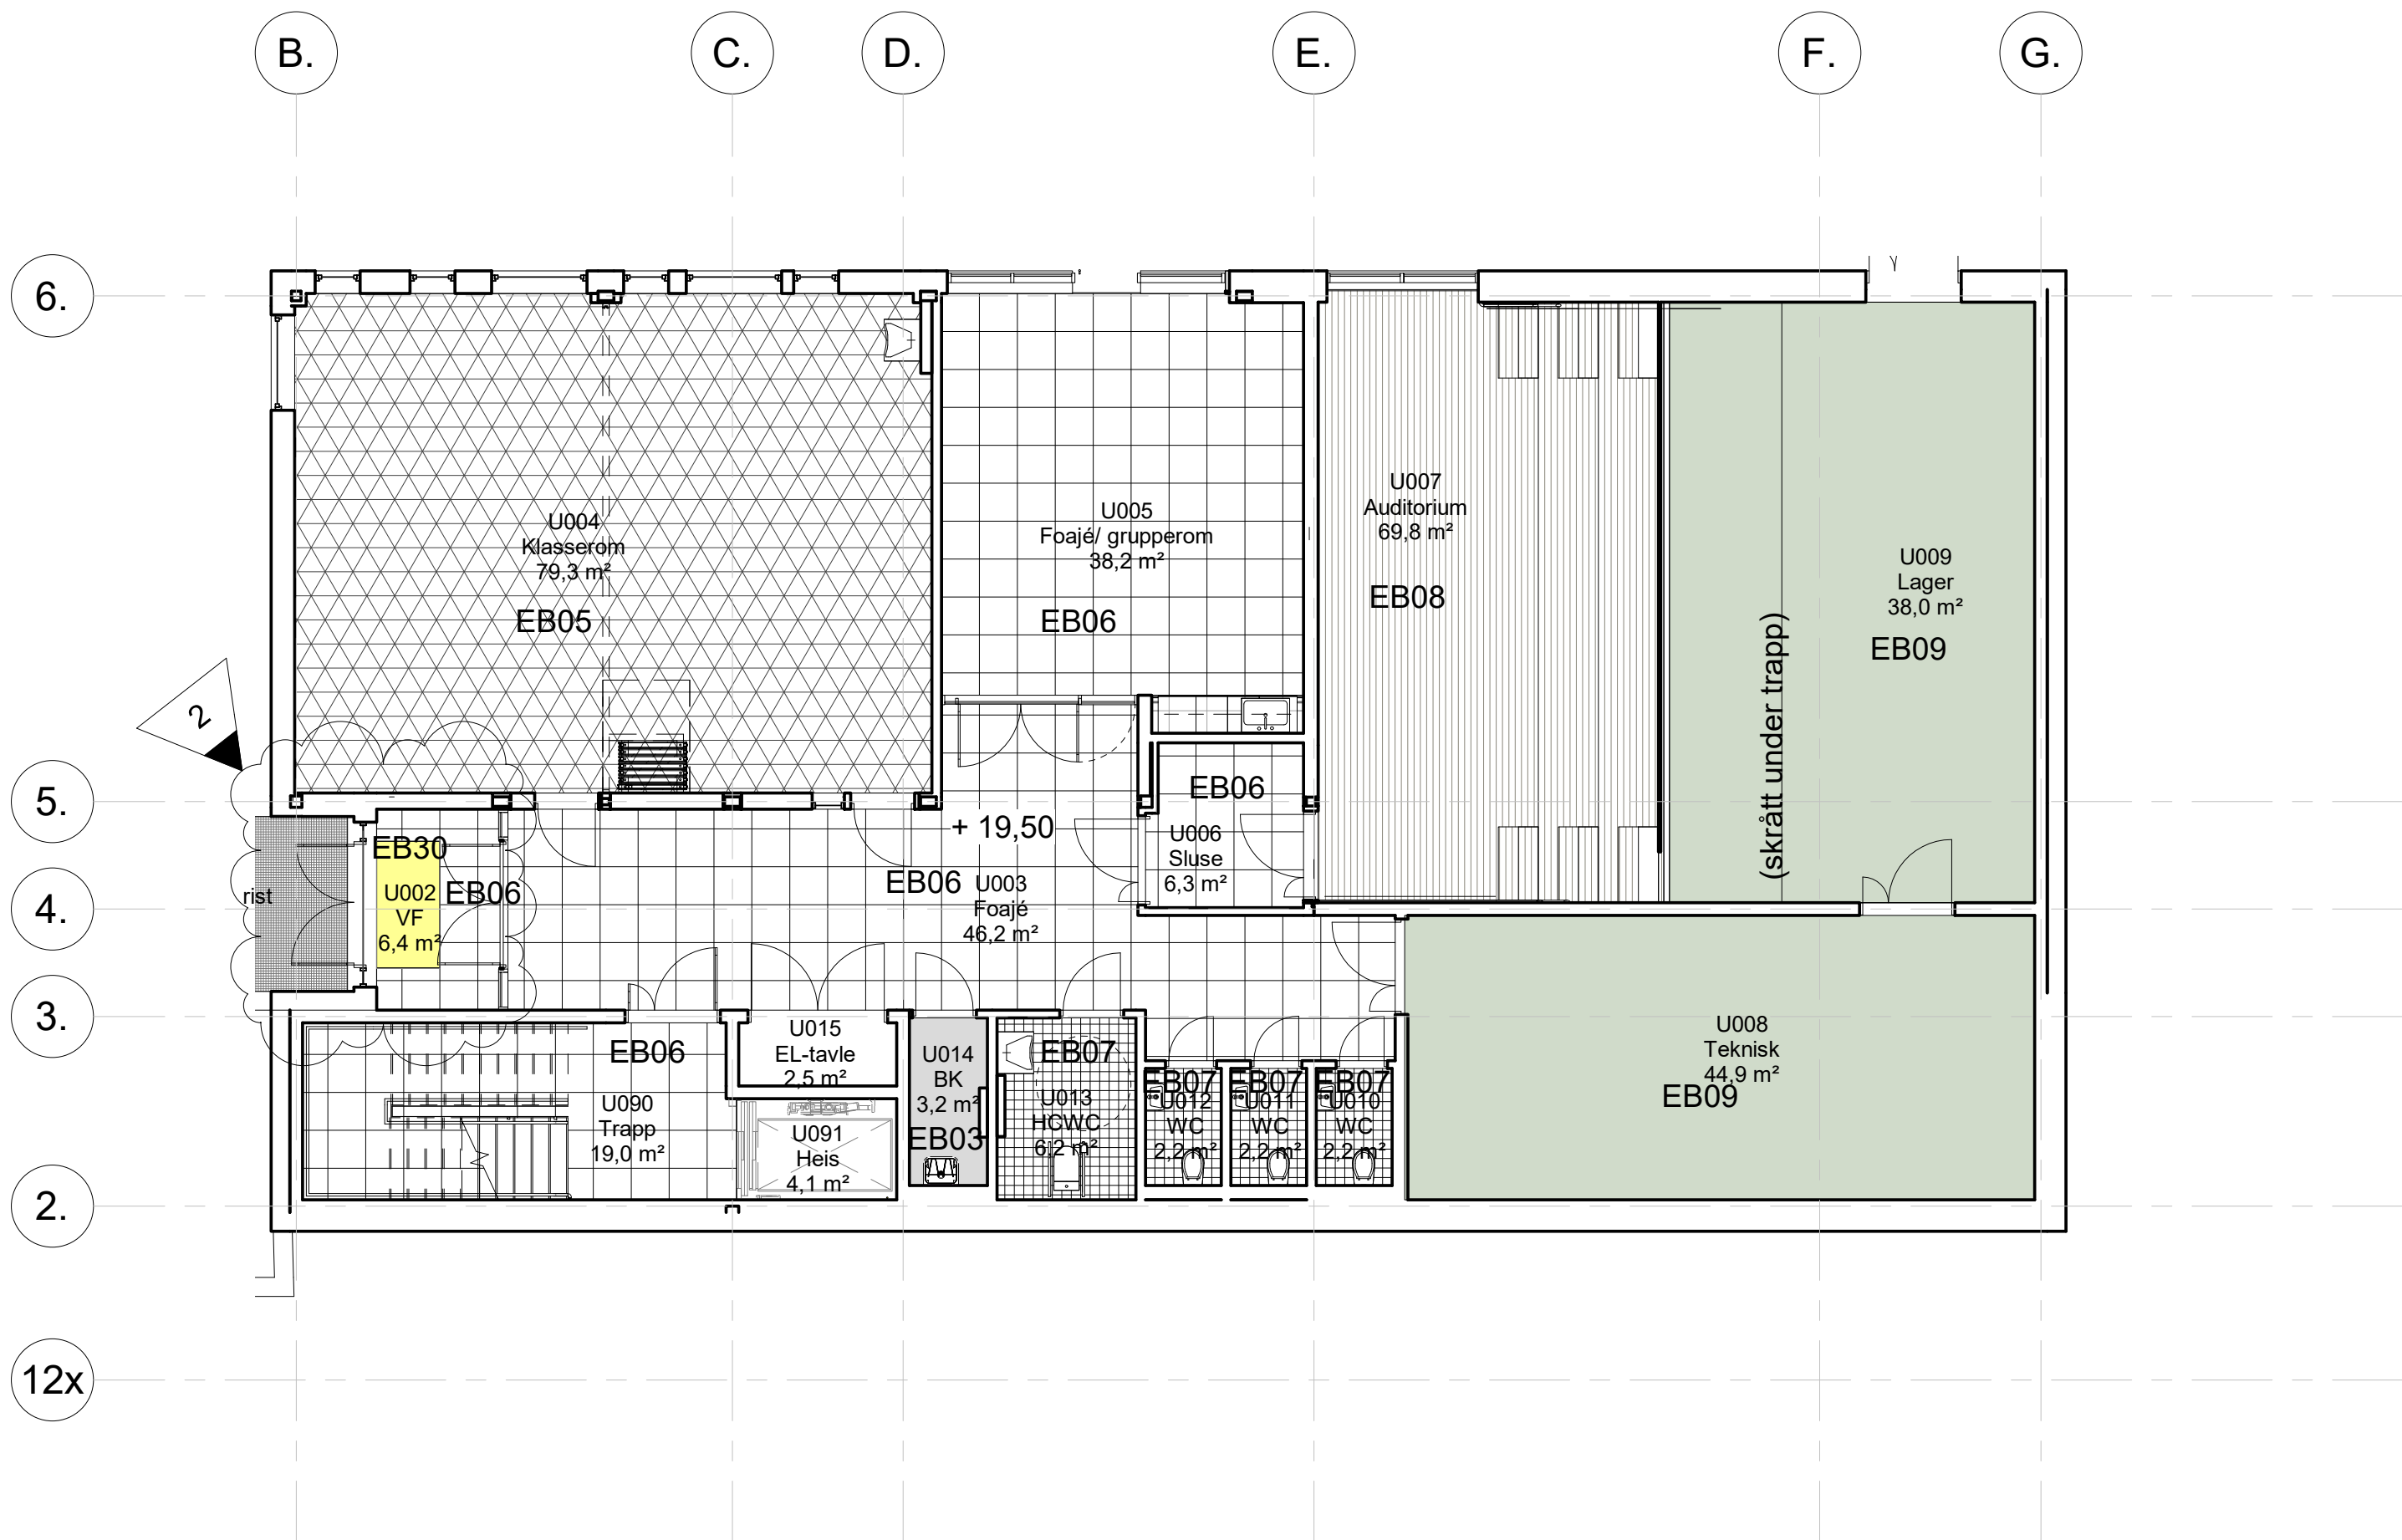

VEGG

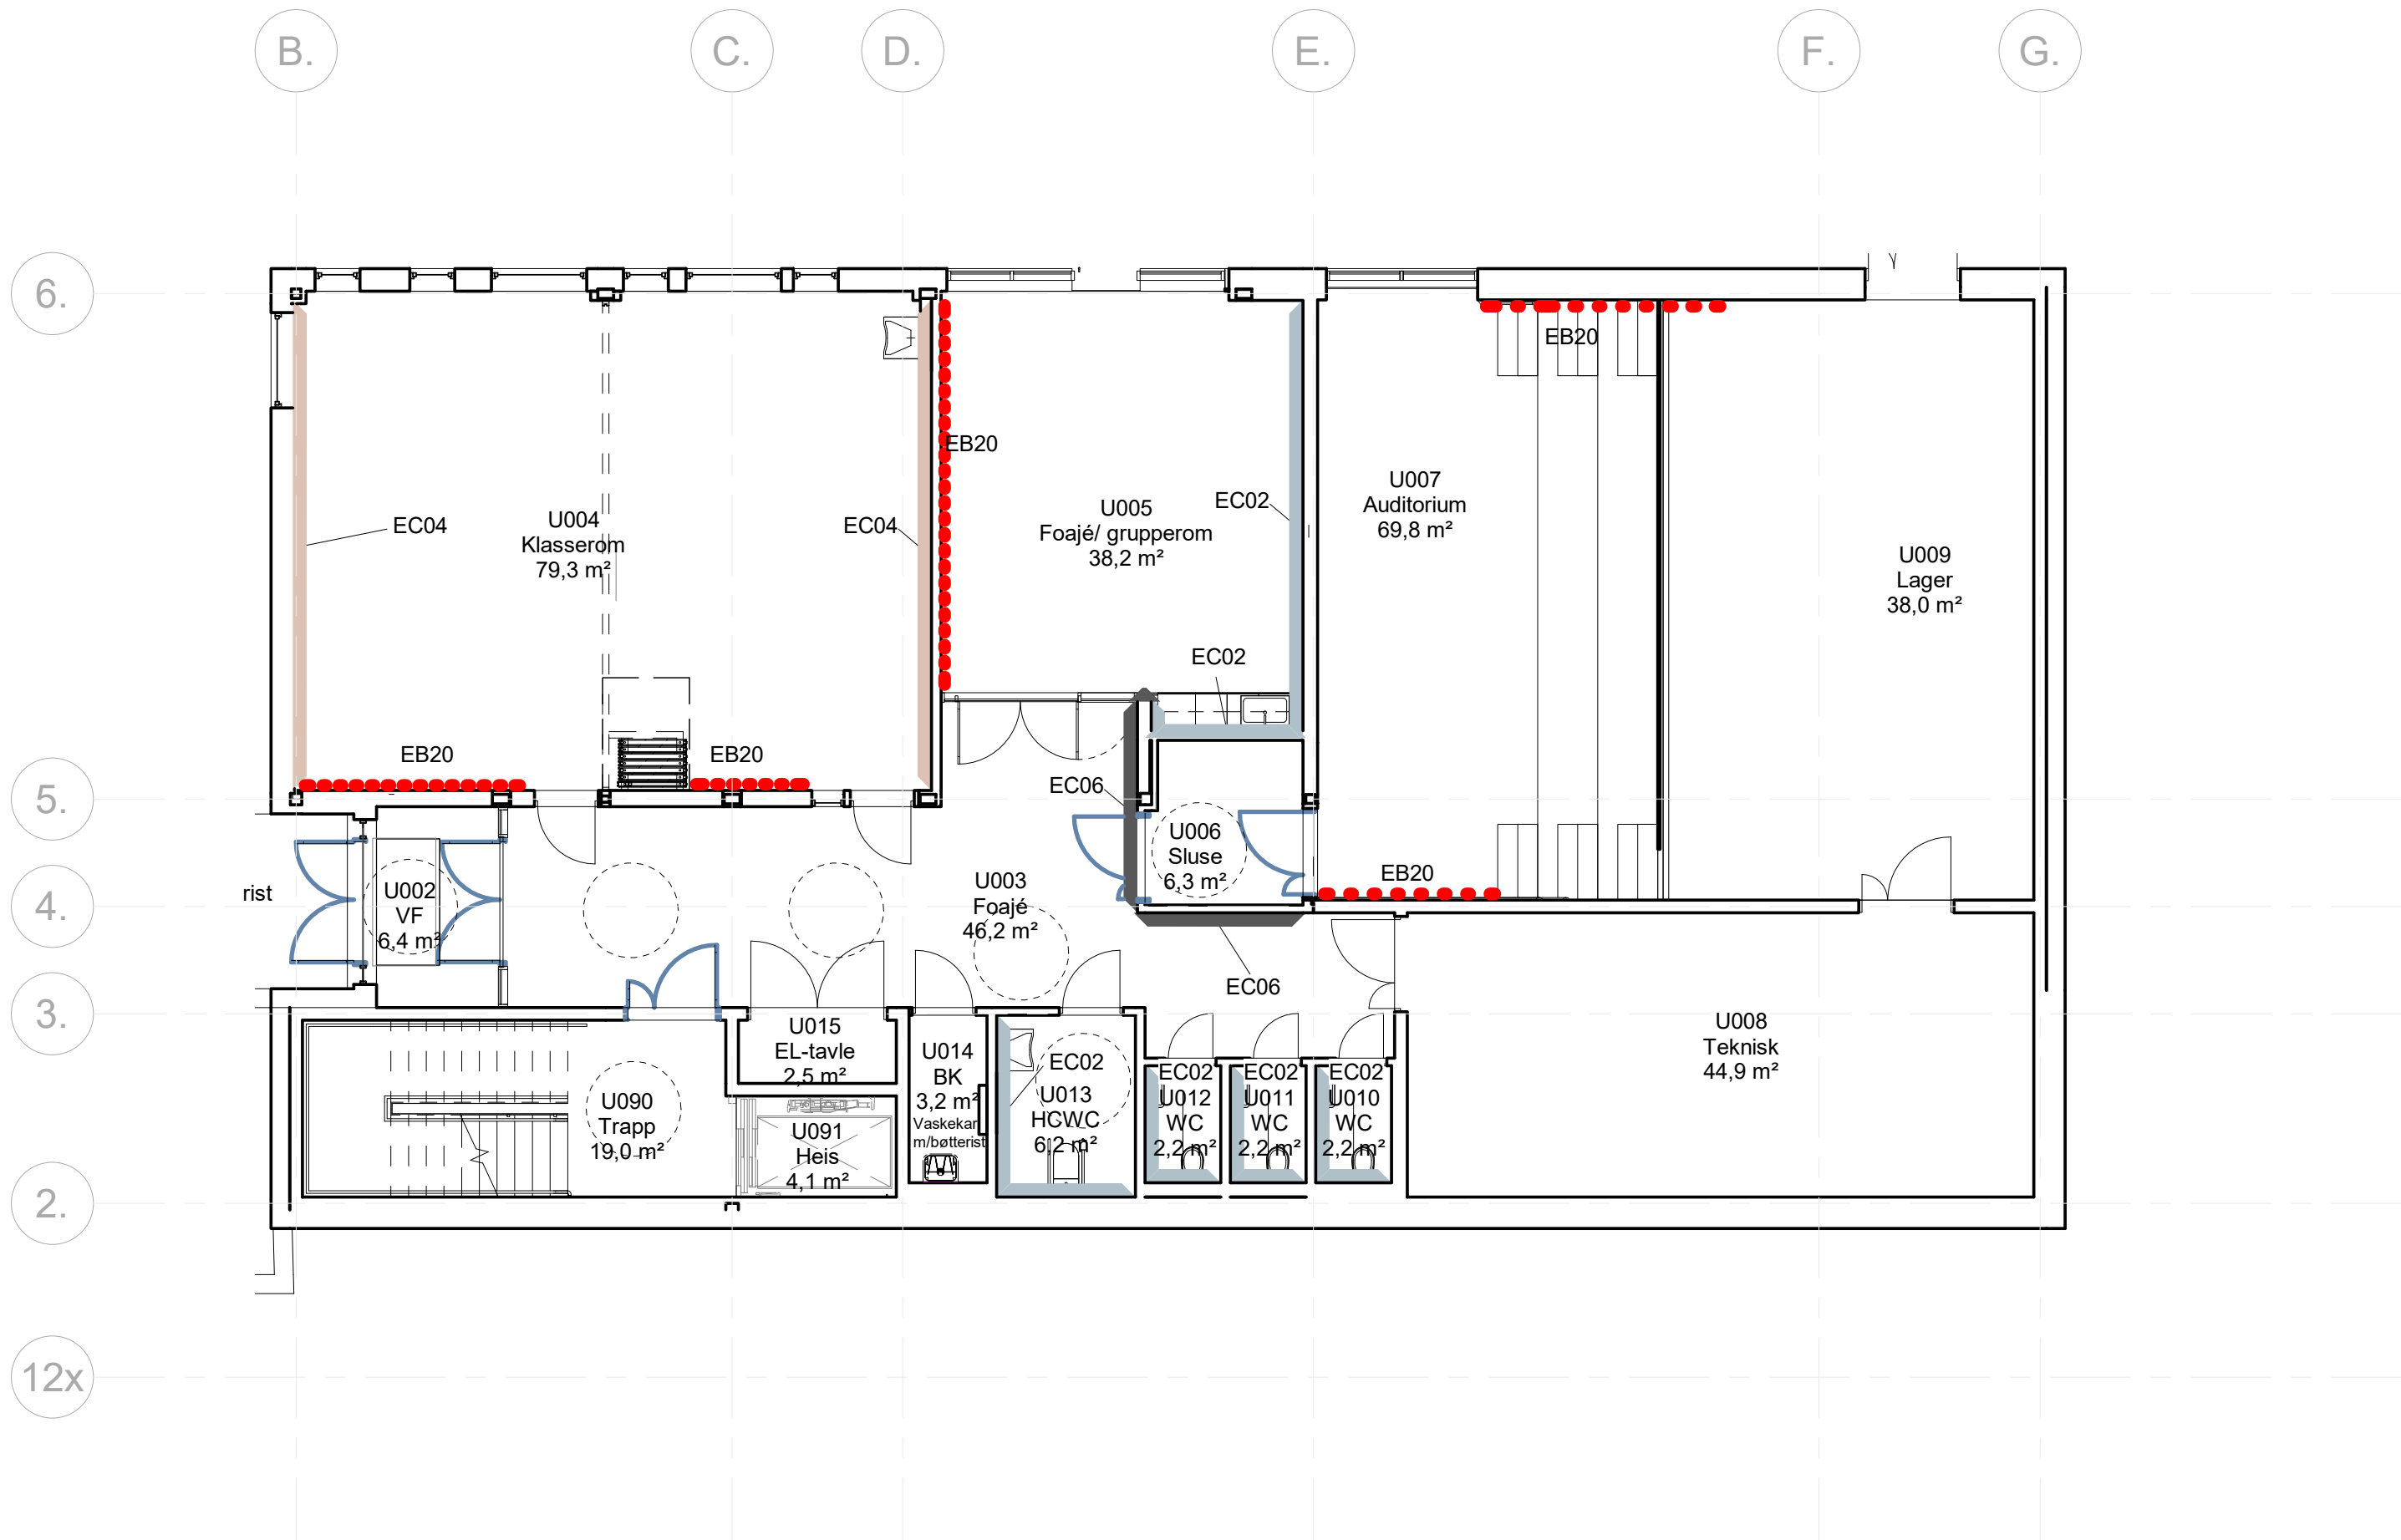

FORKLARINGER

GULV

- EB01 Vinyl mørk grå. Sklisikker R9
Forbo Sarlon Cristal medium grey
- EB02 Vinyl fersken
Forbo Sarlon Cristal peach
- EB03 Vinyl mørk grå.
Forbo Eternal Carbon sparkle
- EB04 Linoleum, lys blå/ grå. Akustikk.
Forbo Marmoleum 3.5 Dove blue
- EB05 Linoleum, mørk grå. Akustikk.
Forbo Marmoleum 3.5 Graphite
- EB06 Flis, grå. Sklisikker R10. 600x600
- EB07 Flis, grå. Sklisikker R10. 150x150
- EB08 Industriparkett
- EB09 Betonggulv
- EB10 Vinyl, antistatisk. Forbo Colorex SD/EC,
Polyflor EC eller tilsvarende
- EB30 Nedfelt skrapematte


VEGG

- EC01 Hovedfarge malte vegger 1002-Y24R (frostrøyk)
- EC02 Malt gips NCS S 2010-B10G (lys blå)
- EC03 Malt gips NCS 2203-Y13R (ascott)
- EC04 Malt gips NCS 2914-Y53R (blushing peach)
- EC05 Malt gips NCS S 1050-Y60R (korall)
- EC06 Malt gips NCS S 6502-B (mørk grå)
- EC07 Malt gips, striper ,se skjema A-67-00-01
- EC08 Malt gips NCS S 3010-G50Y (lys grønn)
- EB10 Flis 300x300, farger avklares i samråd med arkitekt
- EB20 Veggabsorbenter
Ecophon Akusto Texona 'Oyster' S4005-Y20R
se skjema A-67-00-02

H02	2019-09-06	Justert flis/ matte	FrHPa	AsSor	AsSor
H01	2019-08-27	For utførelse på byggeplass	CaAus	AsSor	AsSor
Rev.	Dato	Beskrivelse	Utarbeidet	Fagkontroll	Godkjent

Dette dokumentet er utarbeidet av Norconsult AS som del av det oppdraget som fremgår nedenfor. Opphavsretten tilhører Norconsult AS. Dokumentet må bare benyttes til det formål som oppdragsavtalen beskriver, og må ikke kopieres eller gjøres tilgjengelig på annen måte eller i større utstrekning enn formålet tilsier.

Orienteringsfigur

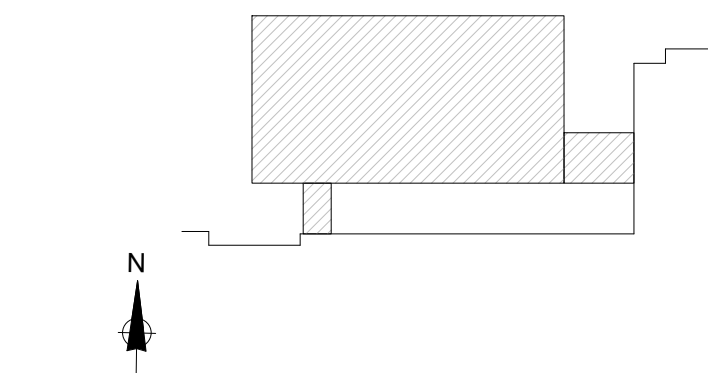

ARK/ LARK:

RIB/ RIV/ RIE/ RIG/ RIB/ RIAku/ RIVei/ RIVA:

Norconsult
Adresse: Pb 228, 9253 Tromsø
Telefon: +47 87 57 10 00
Oppdragsansvarlig: Asbjørn Sørensen
Multiconsult
Adresse: Pb 2274, 9296 Tromsø
Telefon: +47 77 62 26 00
Oppdragsansvarlig: Håvard Skottli

Byggherre
Finnmark fylkeskommune

FINNMARK FYLKESKOMMUNE
FINNMARKKU FYLKAGJELDA

Utvidelse Nordkapp videregående skole
GULV- OG VEGGBEHANDLING PLAN U2

ARBEIDSTEGNING

Målestokk (gjelder A1)

1 : 100

Dato	2019-08-27	Oppdragsnummer	Tegningsnummer	Tegnet	Revisjon
Rev. dato	2019-09-06	5181139	A-32-U2-01	FrHPa Kontr. AsSor	H02