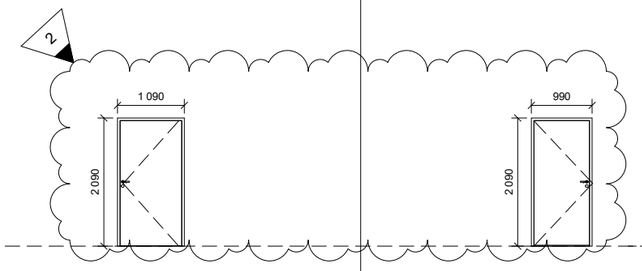

Dørtype	M-modul	Brannkl.	Lydkl.	Hengsl.	Ant. tot.
D20	11x21M	EI120-CS	43dB	H	1

Dørtype	M-modul	Brannkl.	Lydkl.	Hengsl.	Ant. tot.
D21	10x21M	EI60-S	33dB	V	1

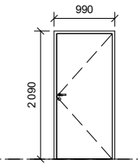

Dørtype	M-modul	Brannkl.	Lydkl.	Hengsl.	Ant. tot.
D22	10x21M	EI60-S	28dB	H	1

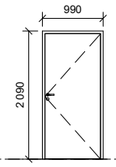

Dørtype	M-modul	Brannkl.	Lydkl.	Hengsl.	Ant. tot.
D23	10x21M	EI60-S		H	1

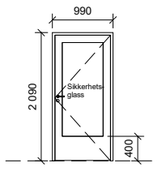

Dørtype	M-modul	Brannkl.	Lydkl.	Hengsl.	Ant. tot.
D24	10x21M	EI30-S	33dB	H	5

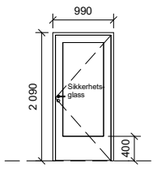

Dørtype	M-modul	Brannkl.	Lydkl.	Hengsl.	Ant. tot.
D25	10x21M	EI30-S	33dB	H	2

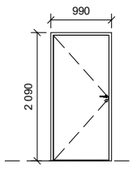

Dørtype	M-modul	Brannkl.	Lydkl.	Hengsl.	Ant. tot.
D26	10x21M	EI30-S	28dB	V	2

DØRNUMMER	ROMNAVN	SLAGRETN.	KARMMÅL MODULMÅL (M)	KARMMÅL BREDDE (mm)	KARMMÅL HØYDE(mm)	KLASSE BRANNKL.	KLASSE LYDKL. (Rw)	BESKRIVELSE	DØRBLAD MATERIALE	DØRBLAD FARGEKODE	TERSKEL	UTSTYR SELVLUKKENDE	UTSTYR ÅPNINGSAUTOMATIKK	UTSTYR ADGANGSKONTROLL	UTSTYR HOLD ÅPEN	UTSTYR PANIKKBESLAG	UTSTYR RUSTFRI SPARKEPLATE	UTSTYR RØMNINGSDØR	UTSTYR I EKSISTERENDE UTSPARING	UTSTYR ANNET
D20																				
063.3	Auditorium	H	11x21M	1090	2090	EI120-CS	43dB	Enfløyet slagdør. I seksjoneringsvegg.	Pulverlakkert stål	RAL5009 (blå)	Rullestolterskel	x	x	x				x		
D20: 1																				
D21																				
192B.1	Renhold	V	10x21M	990	2090	EI60-S	33dB	Enfløyet slagdør	Tre/ laminat	F7912 Storm (grå)	Heveterskel, terskelplate av rustfritt stål			x			x			Stålkarm - RAL 7012 (grå)
D21: 1																				
D22																				
071.1	IKT	H	10x21M	990	2090	EI60-S	28dB	Enfløyet slagdør	Tre/ laminat	F7912 Storm (grå)	Anslagsterskel			x						
D22: 1																				
D23																				
U014.1	BK	H	10x21M	990	2090	EI60-S		Enfløyet slagdør	Tre/ laminat	F7912 Storm (grå)	Heveterskel, terskelplate av rustfritt stål			x						
D23: 1																				
D24																				
197E.1	Gruppe	H	10x21M	990	2090	EI30-S	33dB	Enfløyet slagdør med glass	Tre/ laminat/ glass (sikkerhetsglass)	F7912 Storm (grå)	Heveterskel, terskelplate av rustfritt stål			x			x			Foliering ihht UU
073.1	Gruppe	H	10x21M	990	2090	EI30-S	33dB	Enfløyet slagdør med glass	Tre/ laminat/ glass (sikkerhetsglass)	F7912 Storm (grå)	Heveterskel, terskelplate av rustfritt stål			x			x	x		Foliering ihht UU
074.1	Klasse	H	10x21M	990	2090	EI30-S	33dB	Enfløyet slagdør med glass	Tre/ laminat/ glass (sikkerhetsglass)	F7912 Storm (grå)	Heveterskel, terskelplate av rustfritt stål			x			x	x		Foliering ihht UU
196.1	Gruppe	H	10x21M	990	2090	EI30-S	33dB	Enfløyet slagdør med glass	Tre/ laminat/ glass (sikkerhetsglass)	F7912 Storm (grå)	Heveterskel, terskelplate av rustfritt stål			x			x	x		Foliering ihht UU
198.1	Naturfag	H	10x21M	990	2090	EI30-S	33dB	Enfløyet slagdør med glass	Tre/ laminat/ glass (sikkerhetsglass)	F7912 Storm (grå)	Heveterskel, terskelplate av rustfritt stål			x			x	x		Foliering ihht UU
D24: 5																				
D25																				
075.1	Lærer	H	10x21M	990	2090	EI30-S	33dB	Enfløyet slagdør med glass	Tre/ laminat/ glass (sikkerhetsglass)	F7912 Storm (grå)	Heveterskel, terskelplate av rustfritt stål			x			x	x		Foliering ihht UU
199.1	Forberedelse	H	10x21M	990	2090	EI30-S	33dB	Enfløyet slagdør med glass	Tre/ laminat/ glass (sikkerhetsglass)	F7912 Storm (grå)	Heveterskel, terskelplate av rustfritt stål			x			x	x		Foliering ihht UU
D25: 2																				
D26																				
193B.1	Studio	V	10x21M	990	2090	EI30-S	28dB	Enfløyet slagdør. Skal monteres parvis som dobbel dør i vegg med høyt lykrav.	Tre/ laminat	F7912 Storm (grå)	Heveterskel, terskelplate av rustfritt stål			x			x	x		
193A.1	Studio	V	10x21M	990	2090	EI30-S	28dB	Enfløyet slagdør. Skal monteres parvis som dobbel dør i vegg med høyt lykrav.	Tre/ laminat	F7912 Storm (grå)	Heveterskel, terskelplate av rustfritt stål			x			x	x		
D26: 2																				

Tegningsnummer: A-61-00-04 | Revisjon: H02

SPESIFIKASJONER

1. Montering og utførelse skal være ihht. leverandørens anbefalinger.
2. Alle nødvendige komponenter for riktig utførelse skal inkluderes i leveransen.
3. Alle dører skal tilfredsstille kravene til utførelse ihht. forskrifter og relevante utgaver av Norsk Standard.
4. Alle dører skal leveres komplett med beslag, ev. pumper, åpningsautomatikk, brannalarmanlegg eller lignende. Alle føringer i dører og karmer skal være skjult.
5. Dørblad/ karmer/foringer leveres ferdig overflatebehandlet fra fabrikk. Samme farge som dørblad.
6. Foringer i samme farge som karm.
7. Dører av tre/ laminat skal være massive tredører med overflate av høytrykkslaminat. Kantlist av ABS på alle fire sider; fabrikklakkeres i samme farge som dør.
8. Vridere og beslag skal ha solid utførelse i børstet rustfritt stål eller tilsvarende.
9. Dørstoppere etableres i nødvendig omfang, børstet stål med gummipute, enten montert på vegg, gulv eller i himling.
10. Evt forberedelser for adgangskontroll må avklares med byggherre, entreprenør og lås/beslagsleverandør.
11. Det skal være sikkerhetsglass på begge sider i de dørene som har glass.
12. Dører med glass skal ha markering/ foliering. Omfang og utforming bestemmes senere.
13. Terskler skal ved behov være beslått og tåle stor slitasje.Stålterskler lakkeres i samme farge som dørblad.

MÅL MÅ KONTROLLERES PÅ BYGGEPLASSEN

MERKNADER

1. Dører er tegnet i oppriss sett fra hengslingsside
2. Hengsling angitt fra hengslingsside.
3. Enkelte dører skal ha åpningskraft < 30N, ihht TEK10. De aktuelle dørene er angitt i skjemaet. Dersom dørene ikke kan leveres ihht. dette kravet, må de ha åpningsautomatikk (motorstyring)
4. Dør med overlysfelt og dørautomatikk må ha min. 120mm overkarm for montering av utstyr.

Rev.	Dato	Beskrivelse	Utarbeidet	Fagkontroll	Godkjent
H02	2019-11-01	Justert str.skisse D20 og D21	FrHPa	AsSor	AsSor
H01	2019-06-28	For utførelse på byggeplass	FrHPa	AsSor	AsSor

Dette dokumentet er utarbeidet av Norconsult AS som del av det oppdraget som fremgår nedenfor. Opphavsretten tilhører Norconsult AS. Dokumentet må bare benyttes til det formål som oppdragsavtalen beskriver, og må ikke kopieres eller gjøres tilgjengelig på annen måte eller i større utstrekning enn formålet tilsier.

Orienteringsfigur

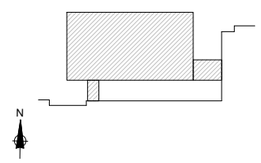

ARK/ LARK:

RIB/ RIV/ RIE/ RIG/ RIBr/ RIAku/ RIVei/ RIVA:

Norconsult
Adresse: Pb 228, 9253 Tromsø
Telefon: +47 67 57 10 00
Oppdragsansvarlig: Asbjørn Sørensen

Multiconsult
Adresse: Pb 2274, 9296 Tromsø
Telefon: +47 77 62 26 00
Oppdragsansvarlig: Håvard Blomli

Byggherre
Finnmark fylkeskommune
FINNMARK FYLKESKOMMUNE
FINNMÁRKKU FYLKKAGIELDA

Utvidelse Nordkapp videregående skole
SKJEMA INNERDØR

ARBEIDSTEGNING

Dato	Oppdragsnummer	Tegningsnummer	Tegnet	Revisjon
2019-06-28	5181139	A-61-00-04	FrHPa	H02
Rev. dato 2019-11-01			Kontr. AsSor	

Målestokk (gjelder A1): 1 : 50