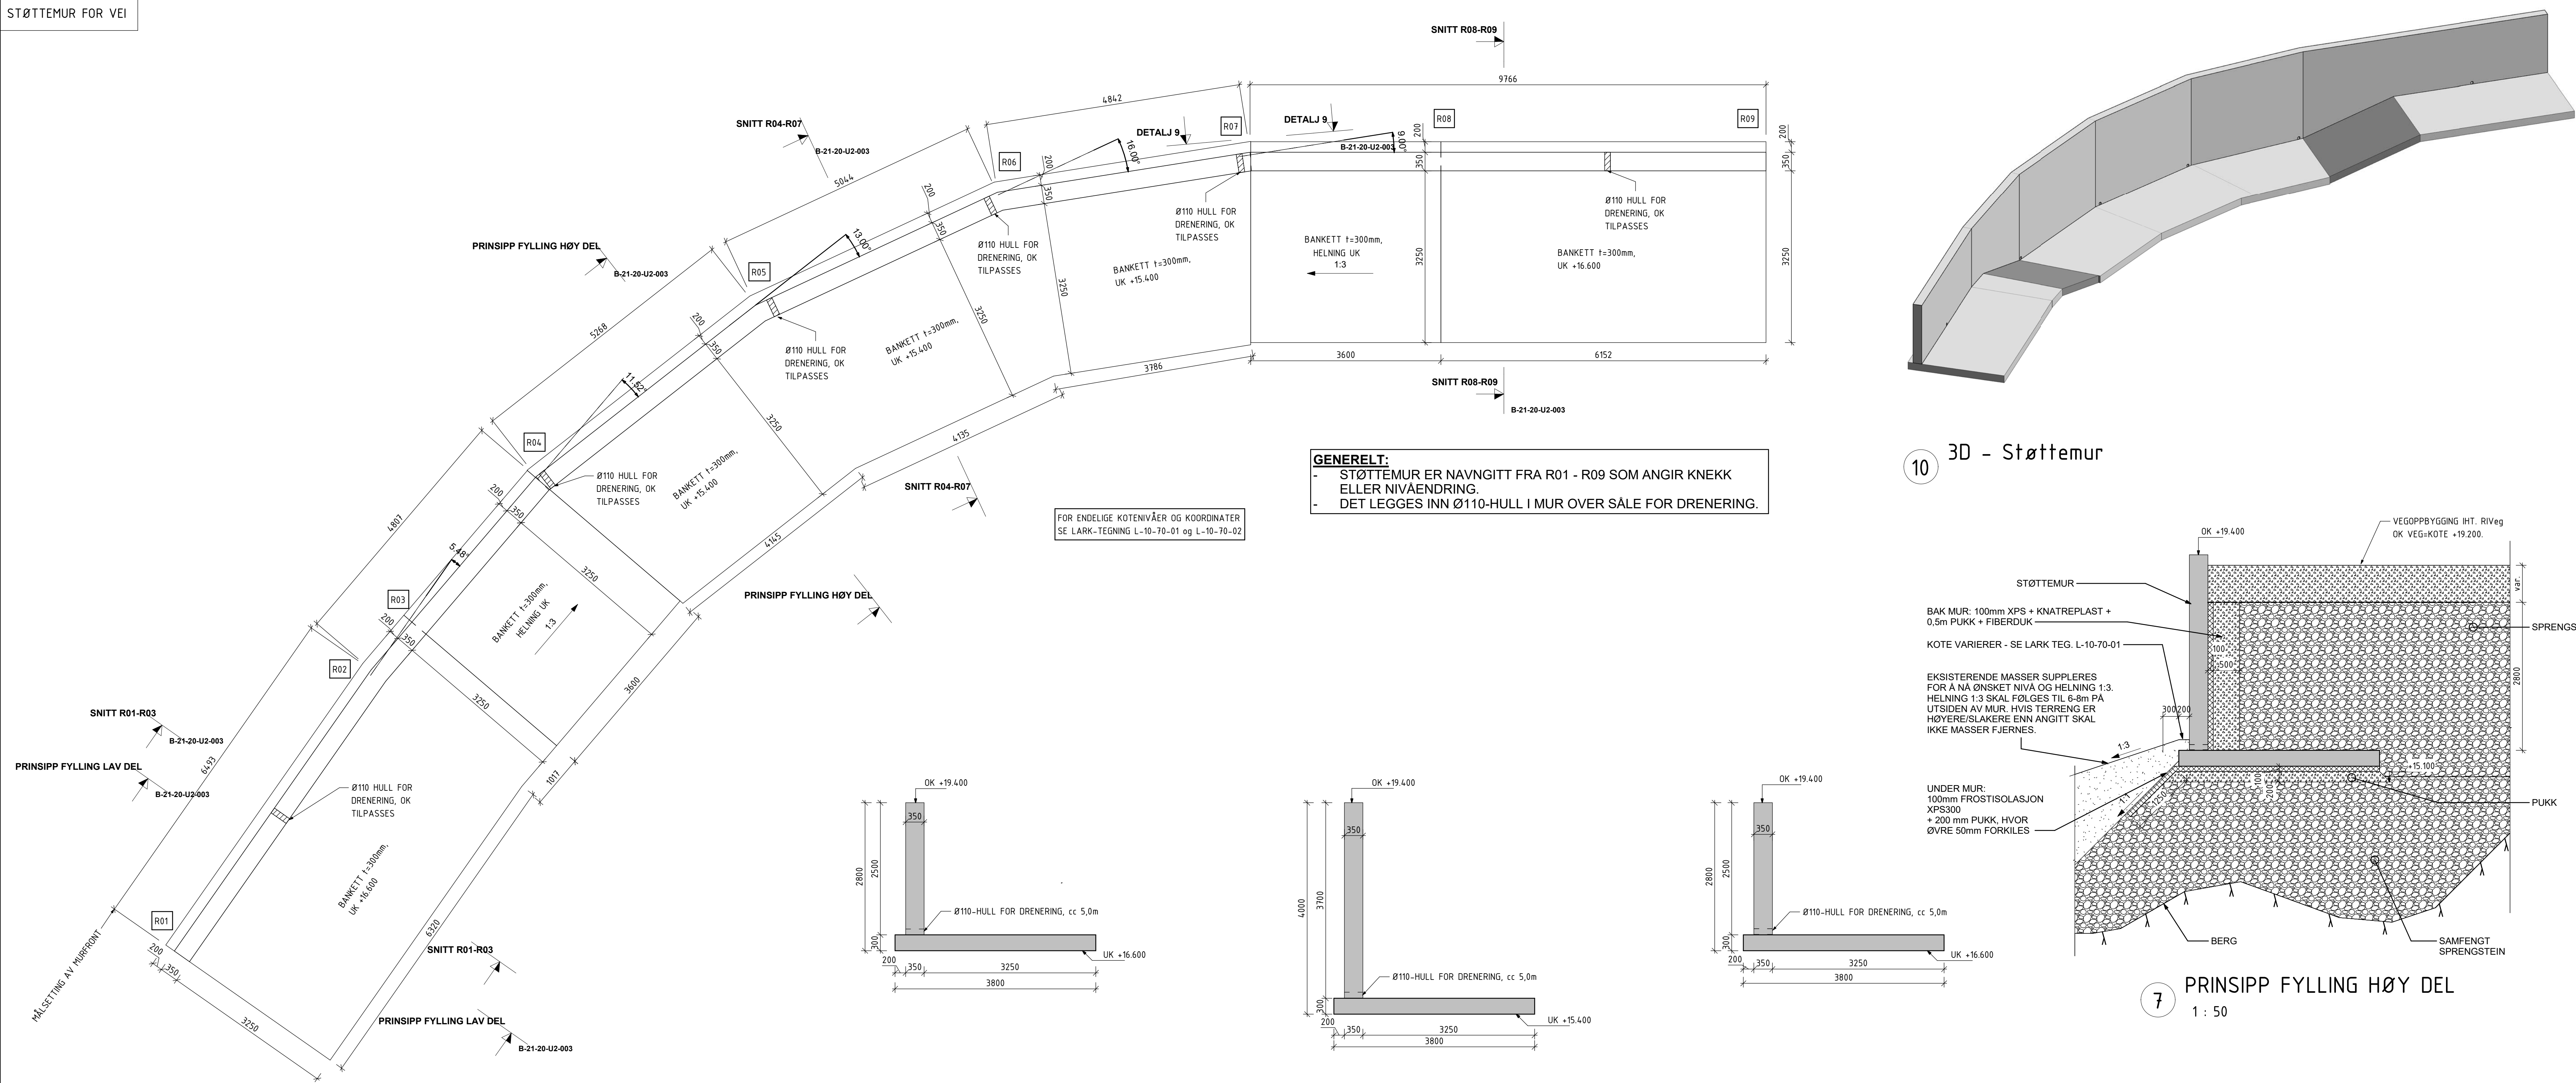
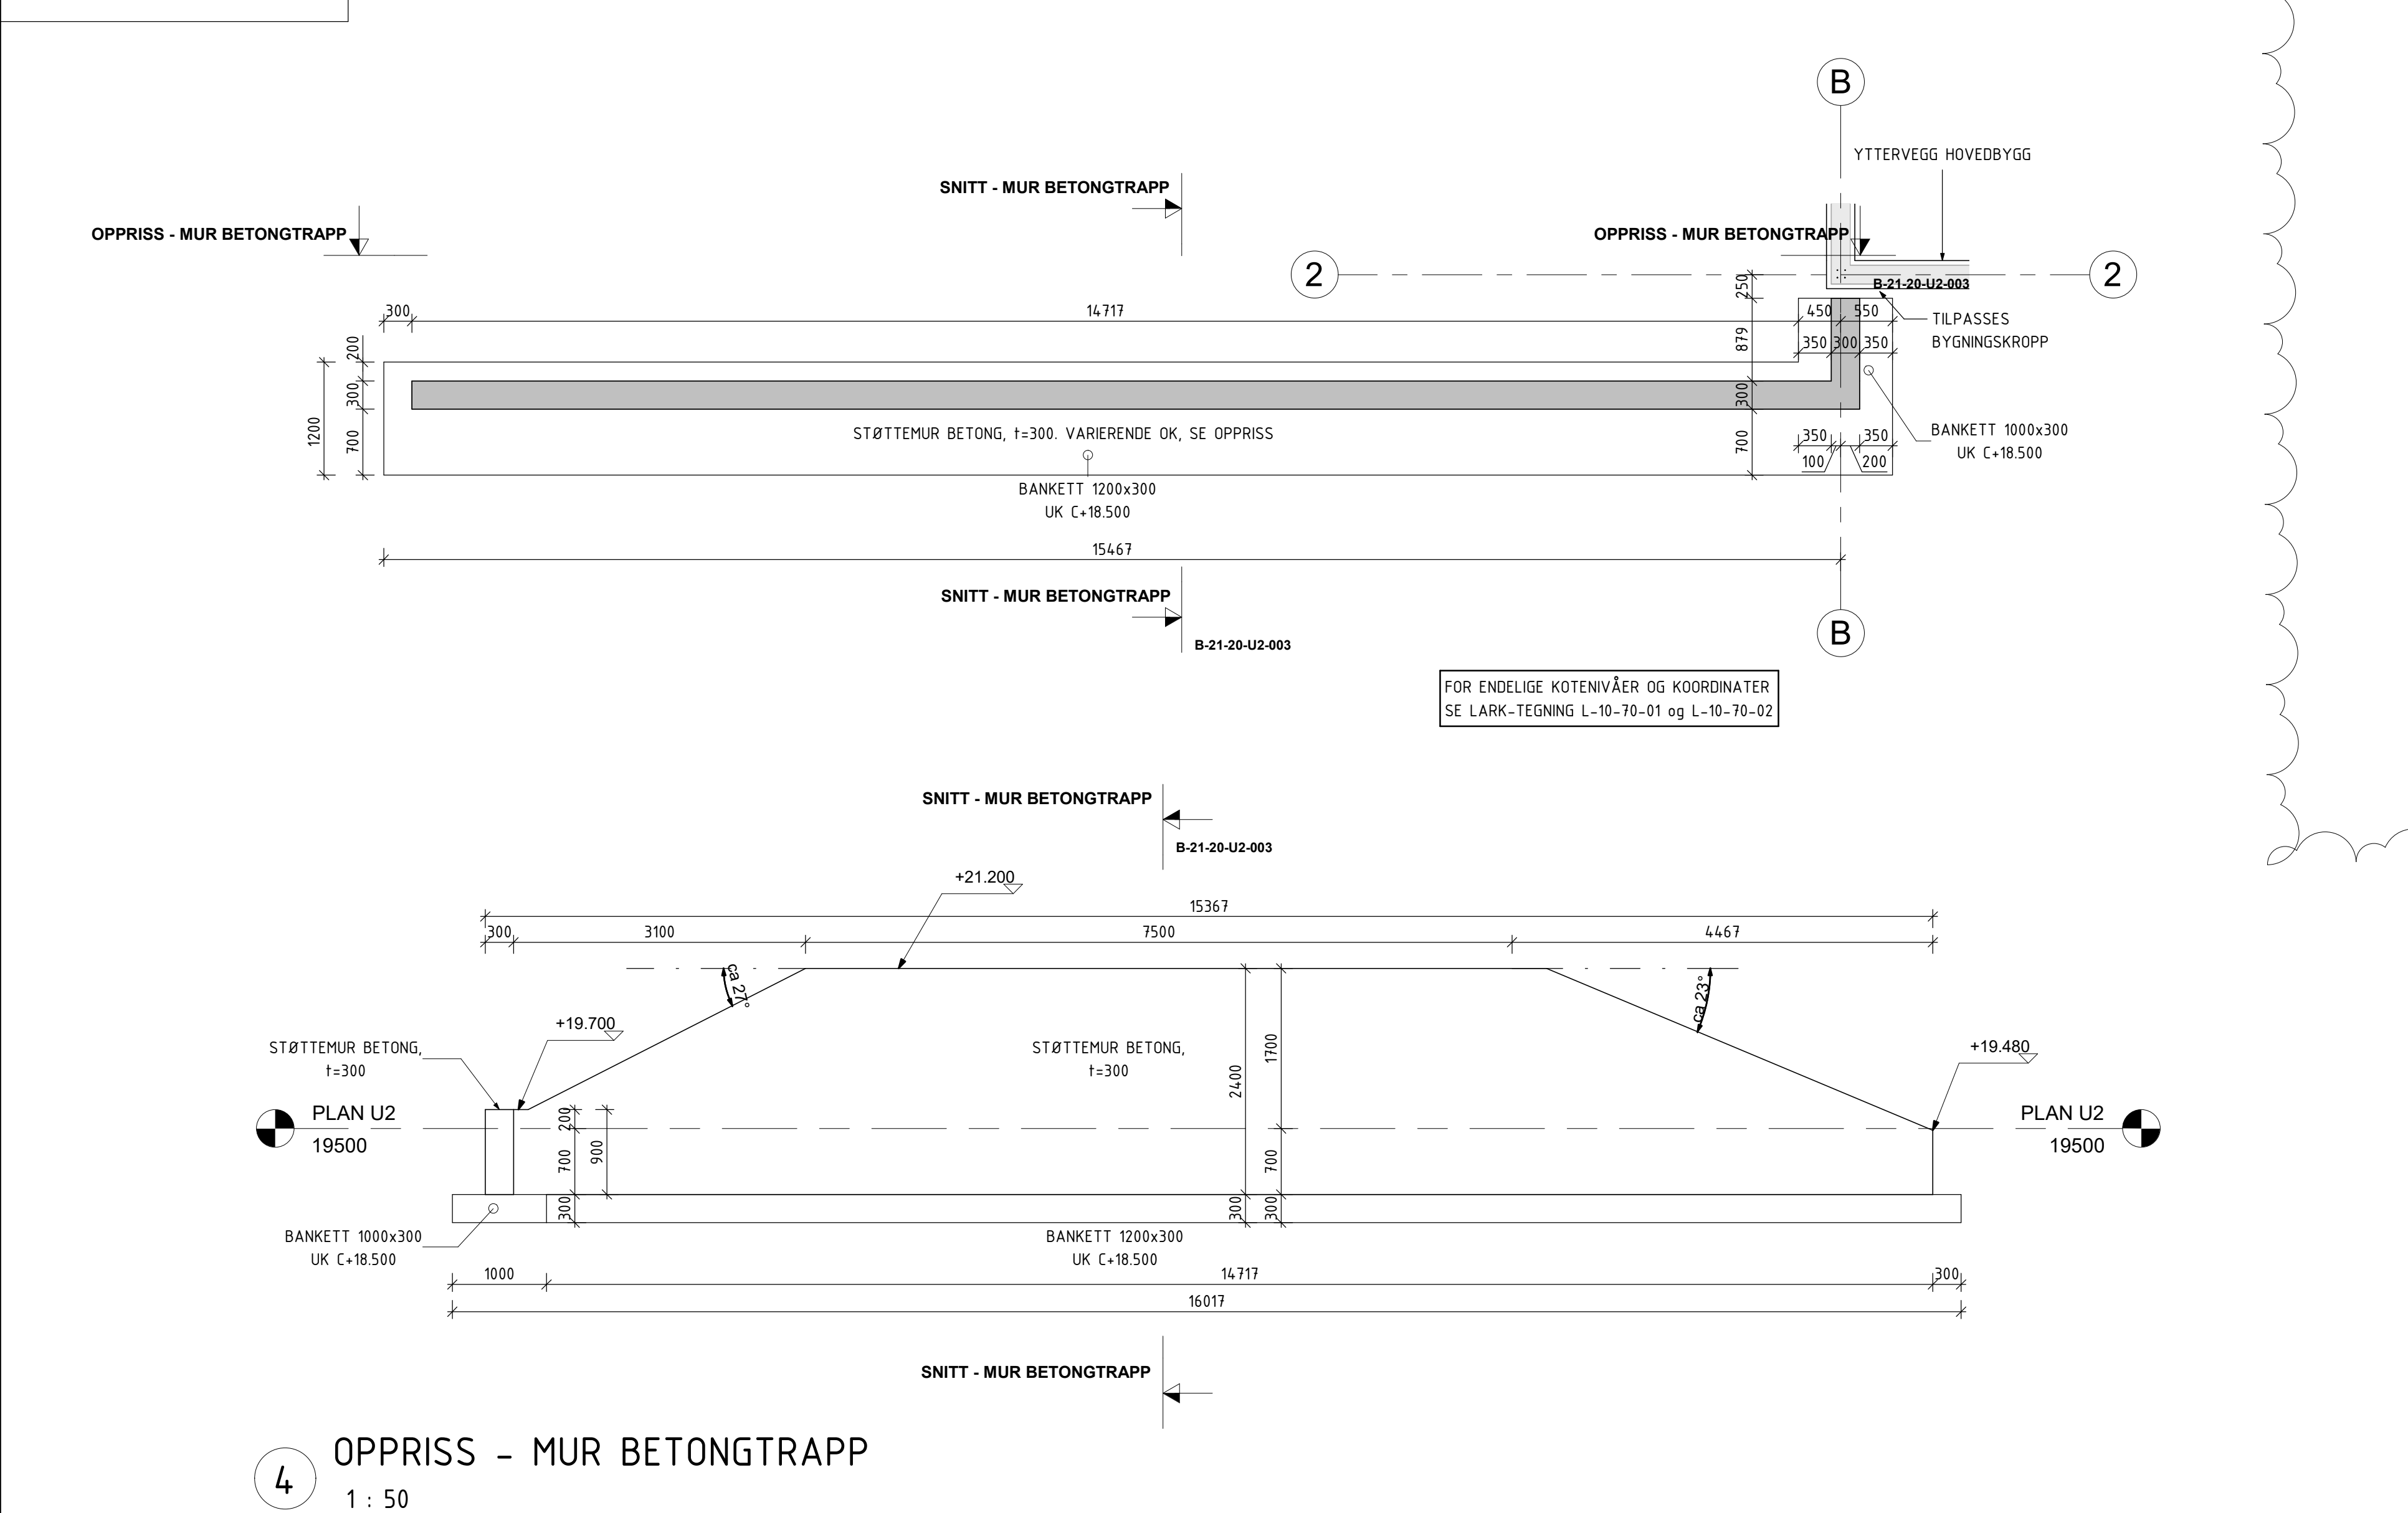
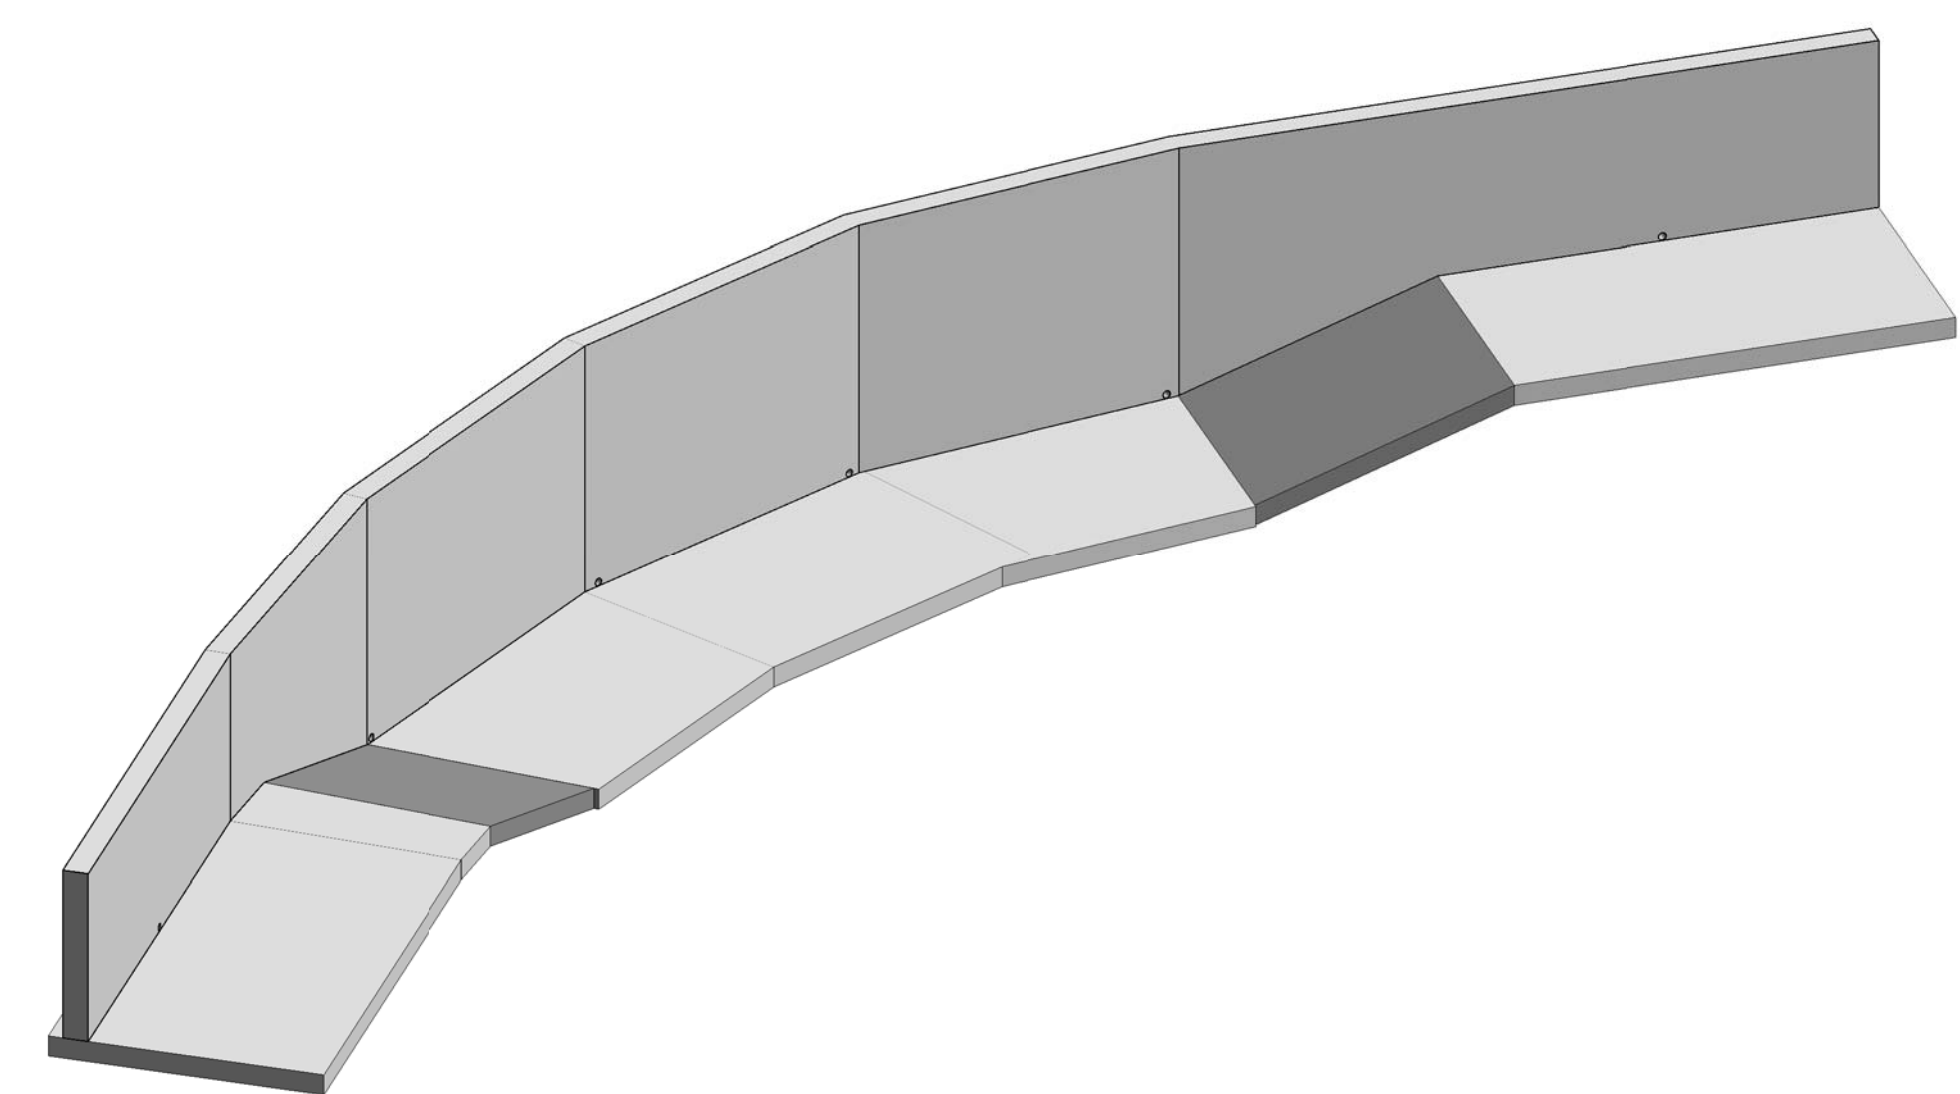
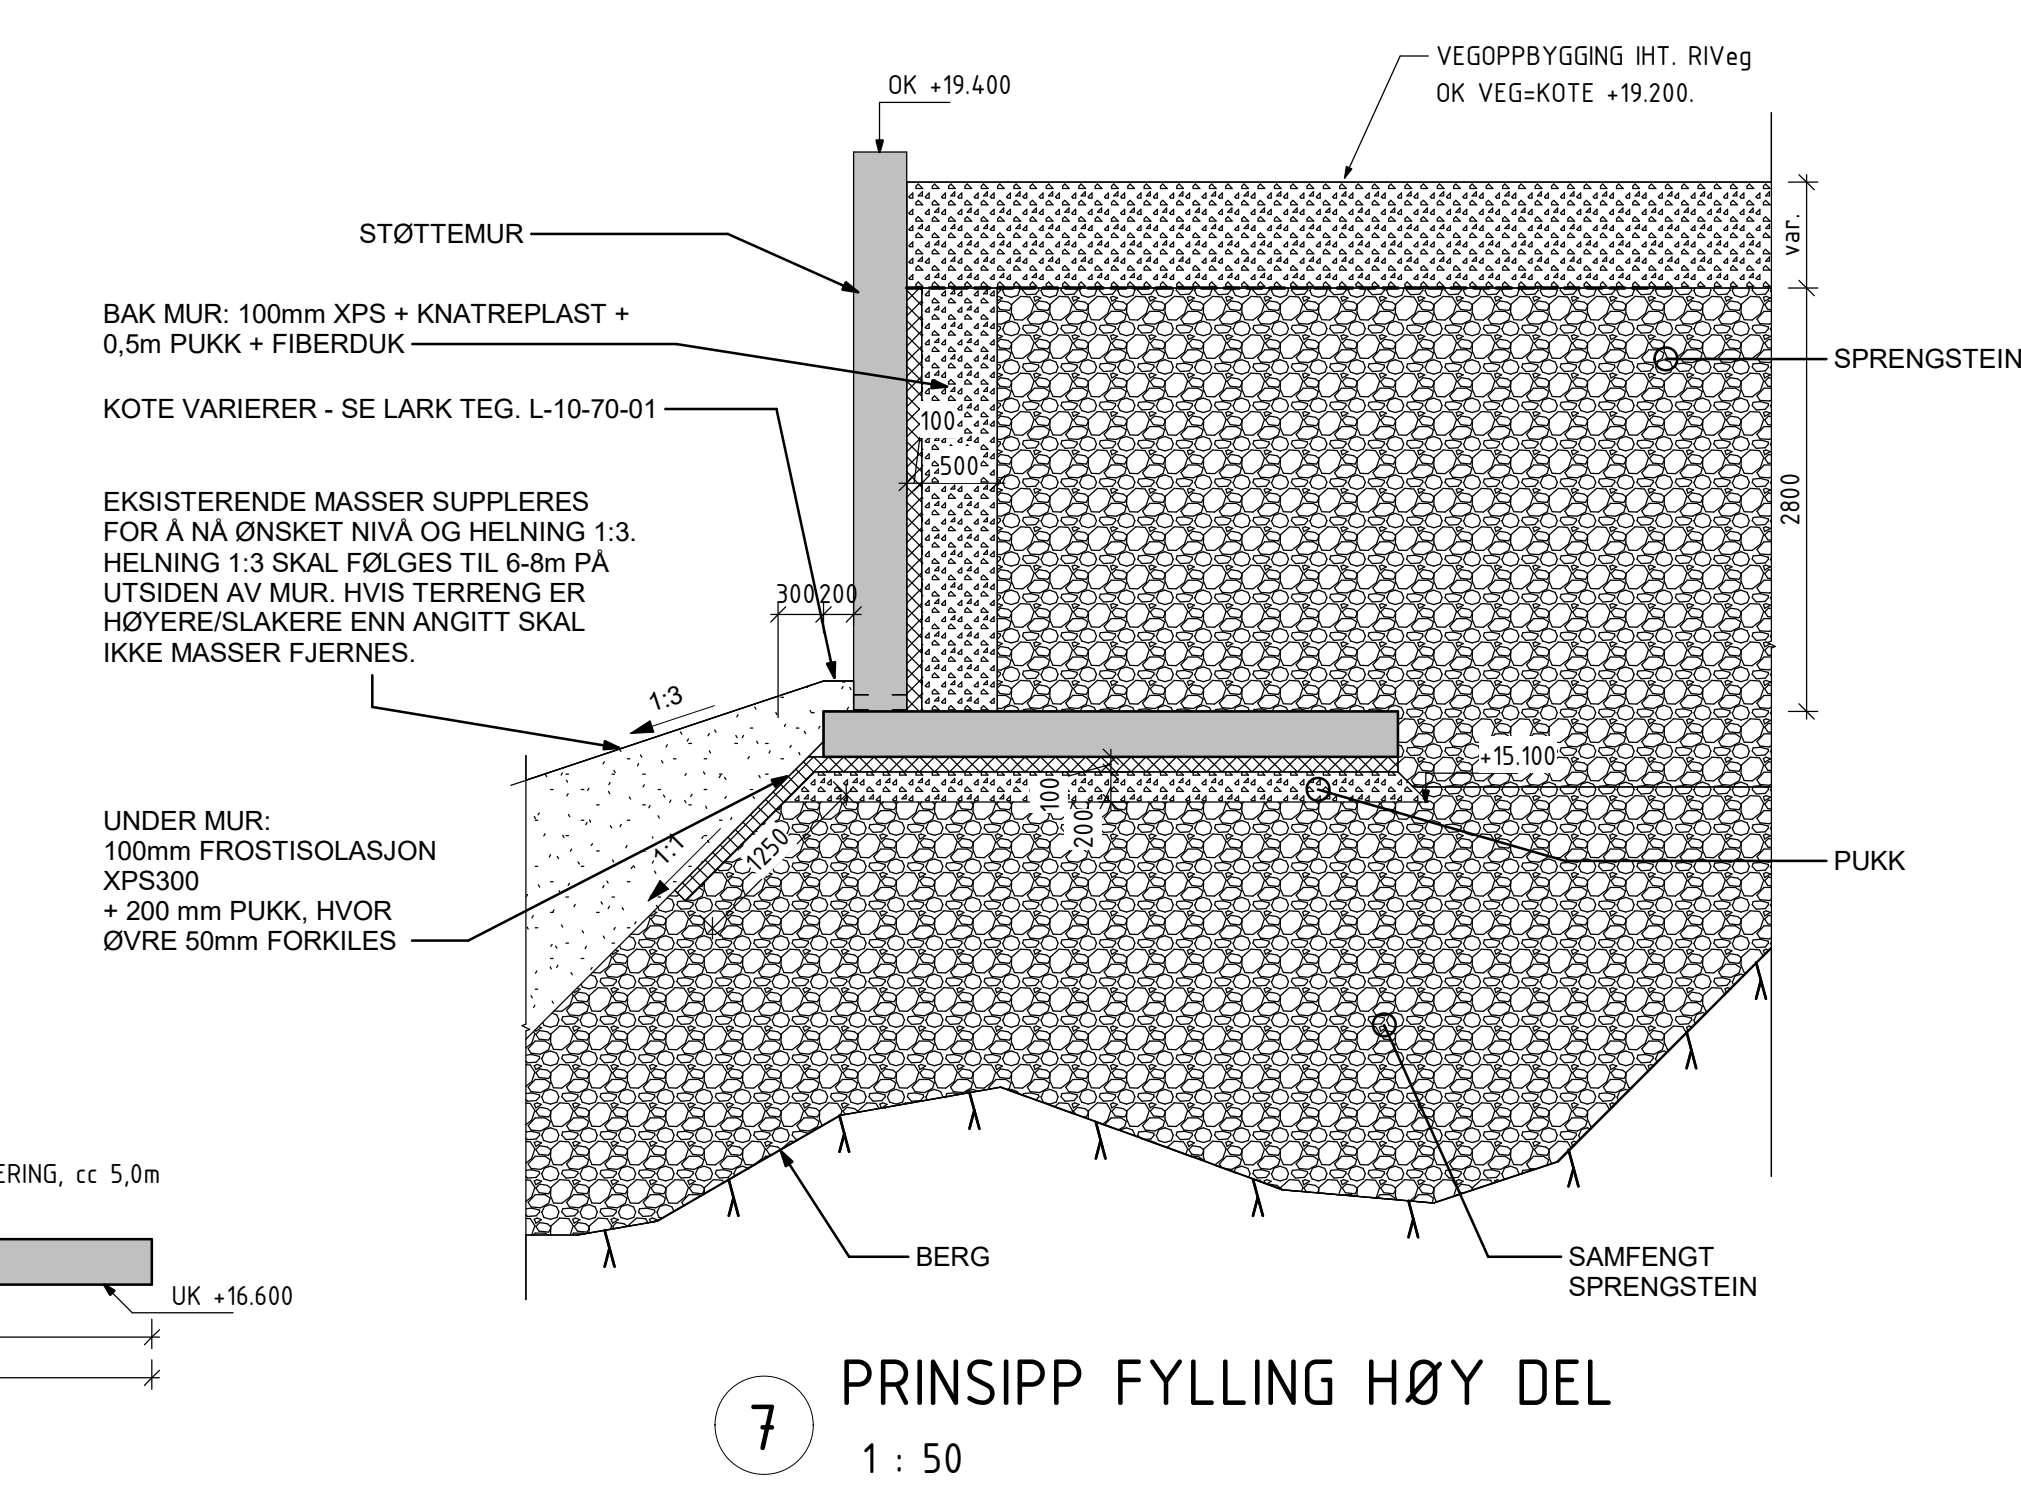
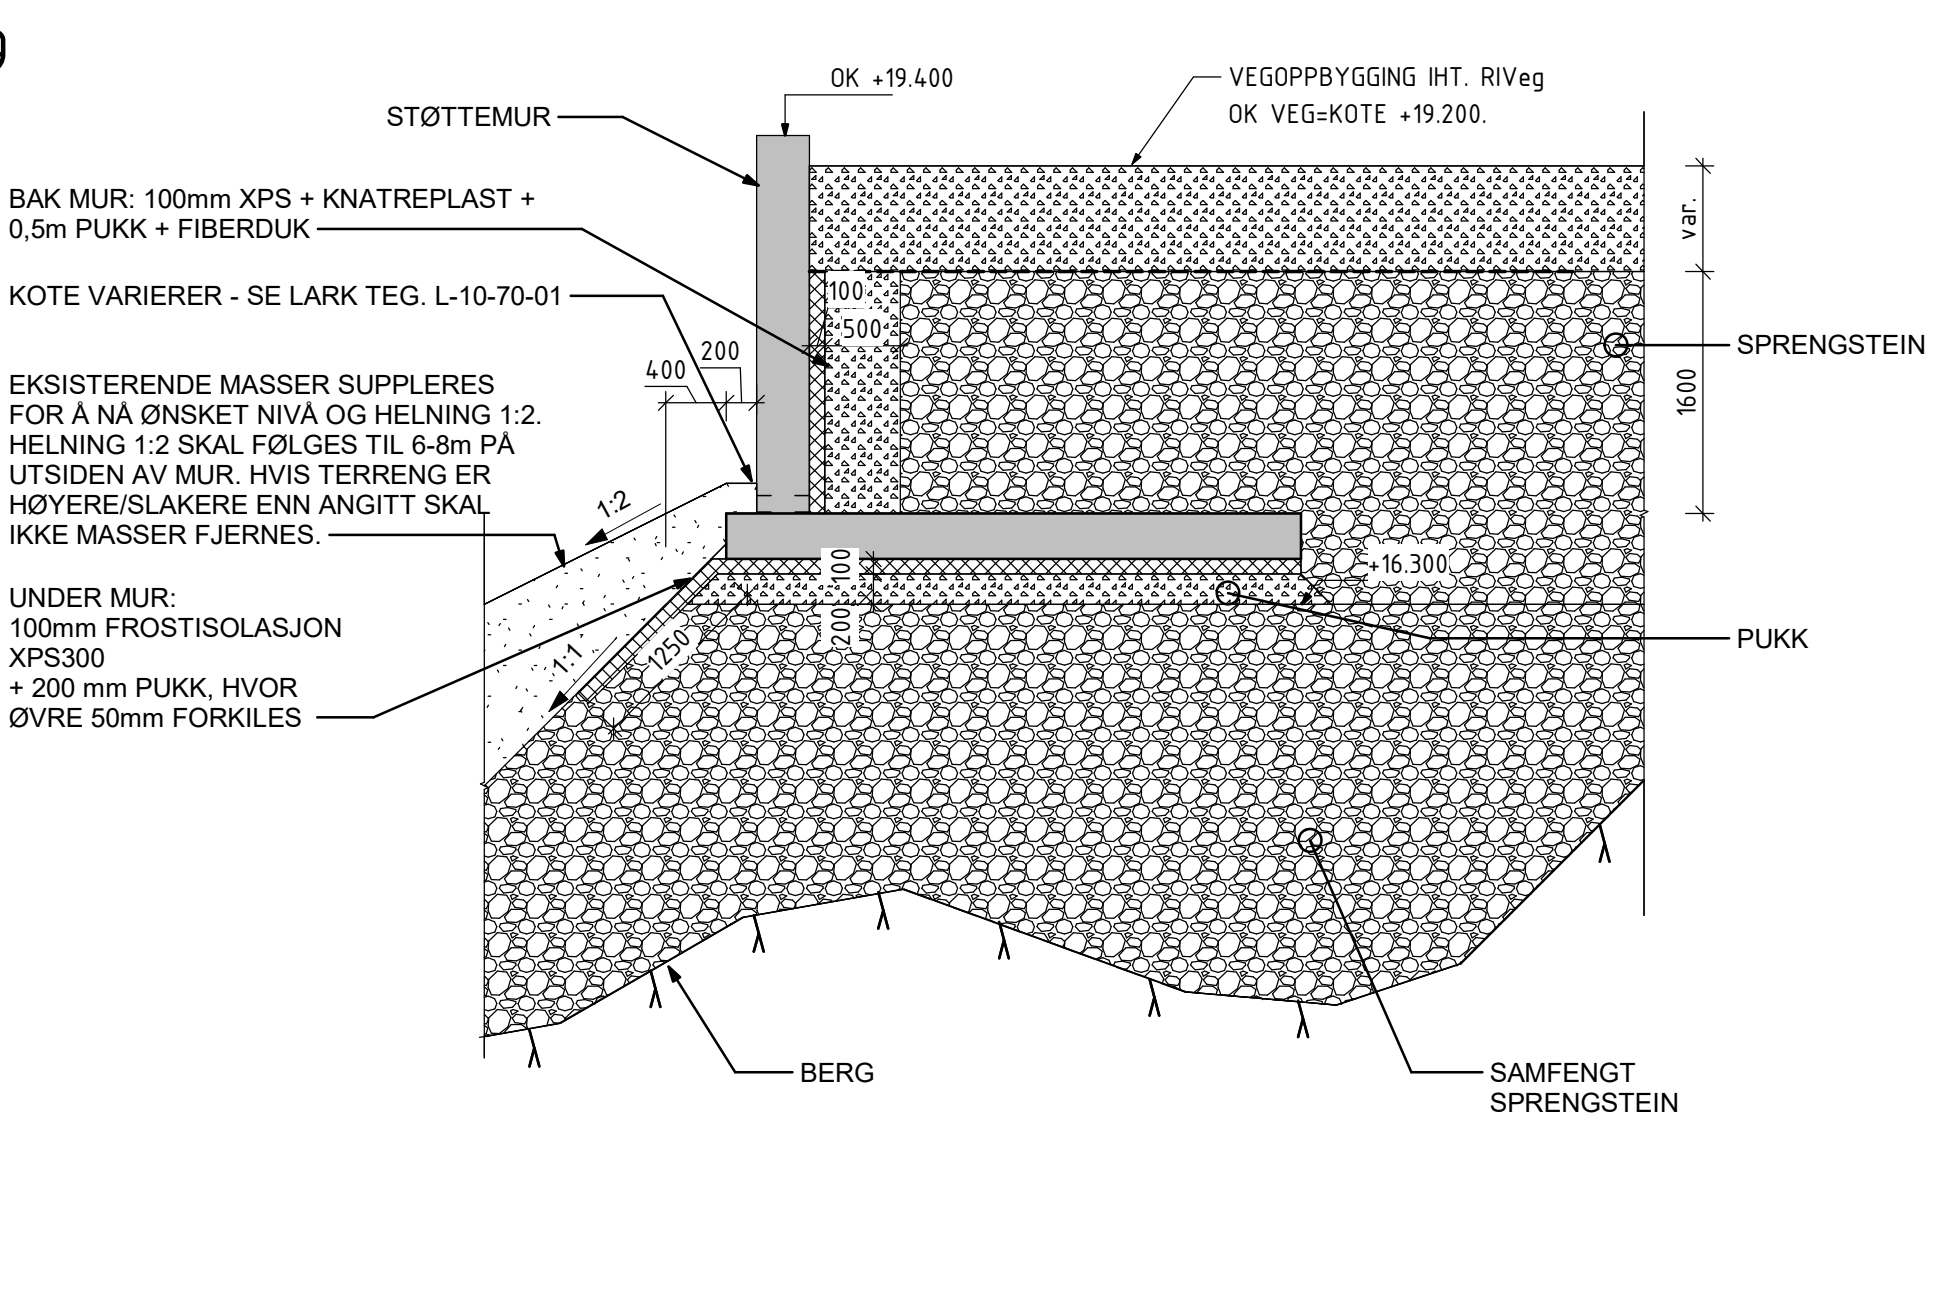


1 STØTTEMUR - PLAN
1 : 502 SNITT R01-R03
1 : 503 SNITT R04-R07
1 : 506 SNITT R08-R09
1 : 504 OPPRISS - MUR BETONGTRAPP
1 : 505 SNITT - MUR BETONGTRAPP
1 : 50

10 3D - Støttemur

7 PRINSIPP FYLLING HØY DEL
1 : 508 PRINSIPP FYLLING LAV DEL
1 : 509 PRINSIPP VAR. UK (R03-R04 og R07-R08)
1 : 50

Tegningsnummer		B-21-20-U2-003		Revisjon		F																																					
GENERELLE ANMERKNINGER	
Nyttelast:		Se lastplaner RIB		NS-EN 1991-1-3																																							
Snølast på mark, S ₀ :		5kN/m²		NS-EN 1991-1-3																																							
Vindhastighetstrykk, q ₀ :		1,8kN/m²		NS-EN 1991-1-4																																							
Prosjekteringskontrollklasse:		PKK2		NS-EN 1990																																							
Utførelseskontrollklasse:		UKK2		NS-EN 1990																																							
UTFØRELSE	
NS-EN 13670 Utførelse av betongkonstruksjoner	
NS-EN 1090 Utførelse av stikkonstruksjoner	
BETONGKONSTRUKSJONER	
TOLERANSEKRAV:	
Overflatetoleranseklasse:		Toleranseklasse 1 iht. NS-EN 13670	
Geometriske toleranser:		Toleranseklasse 1 iht. NS-EN 13670	
BETONGKVALITET (om ikke annet er angitt på tegning):	
Fundamenter:		B30, (C10-4, M60)	
Gulv på grunn:		B30, (C10-4, M60)	
Vegger:		B30, (C10-4, M60)	
Utlendørs betongkonstruks:		B35, (C10-4, MF45)	
NOMINELL OVERDEKNING (inkl. 10mm toleranse):	
Fundamenter (UK):		50mm	
Fundamenter (øvrige sider)		35mm	
Gulv på grunn:		50mm	
Vegger:		35mm	
Støttemur:		50mm	
ØVRE KORNSTØRRELSE OG HERDEKLASSE:	
Dimaks:		22mm	
Herdeklasse:		3	
ARMERING:	
Stålkvalitet:		B500NC	
OK: Overkant		UK: Underkant		NS: Narside																																							
FS: Fjærnside		BS: Begge sider	
SPESIELLE ANMERKNINGER BETONGKONSTRUKSJONER	
- Alle synlige hjørner avfases - Utstikkende armering sikres på stedet - Oppstikkende armering rengjøres etter støp - Maks 1/2 av leppearmering skjules i samme snitt - Omfangslengde 50 x Ø hvis ikke annet er angitt - I bøy av krokar og bøyer legges ett jern med samme diameter som bøyen eller krok, selv om dette ikke er vist på tegning - Gulv på grunn fiberarmeres generelt, unntak i teknisk rom som nettlarmes - Sløsskaster males rø - Formkode i tekst: Se bøyelister for bøyeform	
MAGERBETONG:	
- Største tykkelse av magerbetong t=250mm - Utbredelse min. to ganger høyden på utsiden av vegg/fundament - Minste betongkvalitet B30 - Bergoverflate renses før maging - Bergoverflate under spre pigges horisontal før maging	
BERGBOLTER	
- Som følge av sprenging kan bergtet være oppsprukket nær overflaten. Det må gjennomføres god rensk av bergtet før boltene installeres - Borehulsdiameter kfr. RIG - Ø32 min. borehull 51mm - Ø25 min. borehull 45mm - Ø20 min. borehull 38mm - Dersom gysmasse synker i hullet etter gysing, skal RIGBerg kontaktes - Gysmassen må ikke være for tynn. Konsistensen skal være kremaktig - Mørtelen skal pumpes inn fra bunnen av borehullet ved hjelp av injeksjonsslange og slangen trekkes sakte ut til hullet er fylt - Bolt presses eller slås deretter inn i borehullet - For å sikre at mørtel omslutter hele bolten, må bolten plasseres sentrisk i hullet. For sentrering kan sentreringsbrikke eller sentreringsfjær benyttes - Det må benyttes gysmasse med minimum kvalitet B30 - Bergbolter skal være korrosjonsbeskyttet med galvanisering/varmfersinking, kfr. RIGBerg - Dersom det påtreffes soner med dårlig berg skal RIGBerg kontaktes - Det legges krympeplast i overgangen fjell/betong/magerbetong kfr. detalj krympeplast bergbolt tegning nr. B-1-2F-001	
SPESIELLE ANMERKNINGER	
HENVISNINGER	
- B-21-20-U2-002 - BOLTEPLAN - BA-21-20-U2-01 - STØTTEMUR-ARMERING - BA-21-20-U2-02 - STØTTEMUR FOR TRAPP-ARMERING	
STØTTEMURER Plasseres iht. LANDSKAPSPLANER: TEGNING	
<table><tr><td>F</td><td>14.05.2020</td><td>Støttemur for betongtrapp er måsatt til akser</td><td>KHB</td><td>FRH</td></tr><tr><td>E</td><td>07.11.2019</td><td>Utbredelse pukk justert</td><td>FRH</td><td>KHB</td></tr><tr><td>D</td><td>31.10.2019</td><td>Støttemur endret til å fundamenteres på løsmasser med sår.</td><td>LMH</td><td>KHB</td></tr><tr><td>C</td><td>01.10.2019</td><td>Endret støttemur/ribber, lagt til oppris, endret breidde R03.</td><td>FREN</td><td>FRH</td></tr><tr><td>B</td><td>12.06.2019</td><td>Måilsetting av bergbolter, drenshull UK mur</td><td>KHB</td><td>FRH</td></tr><tr><td>A</td><td>24.05.2019</td><td>ARBEIDSTEGNING</td><td>KHB</td><td>FRH</td></tr><tr><td>Rev.</td><td>Dato</td><td>Beskrivelse</td><td>Utstedt</td><td>Fagkontroll</td><td>Godkjent</td></tr>
☐ ARK/ LARK: ☒ RIB: ☐ RIV: ☐ RIE: ☐ RIG: ☐ RIBr: ☐ RIAku: ☐ RIVel: ☐ RIVA: Norconsult Adresse: Tjefikon, Oppdragsnummer: Multiconsult Ph 228 5253 Tjefikon +47 67 67 10 00 Arnefinn Samdal Ph 2274 9296 Tjefikon +47 77 62 28 50 Håvard Blomli	
Byggherre	
Finnmark fylkeskommune	
Nordkapp VGS STØTTEMURER	
ARBEIDSTEGNING	
Dato 04.03.2019		Oppdragsnummer 10203636		Tegningsnummer B-21-20-U2-003		Tegnet FRH																																					
Rev. dato 14.05.2020						Revisjon KHB																																					
						Målestokk (gentler A0) 1 : 50																																					
						F																																					