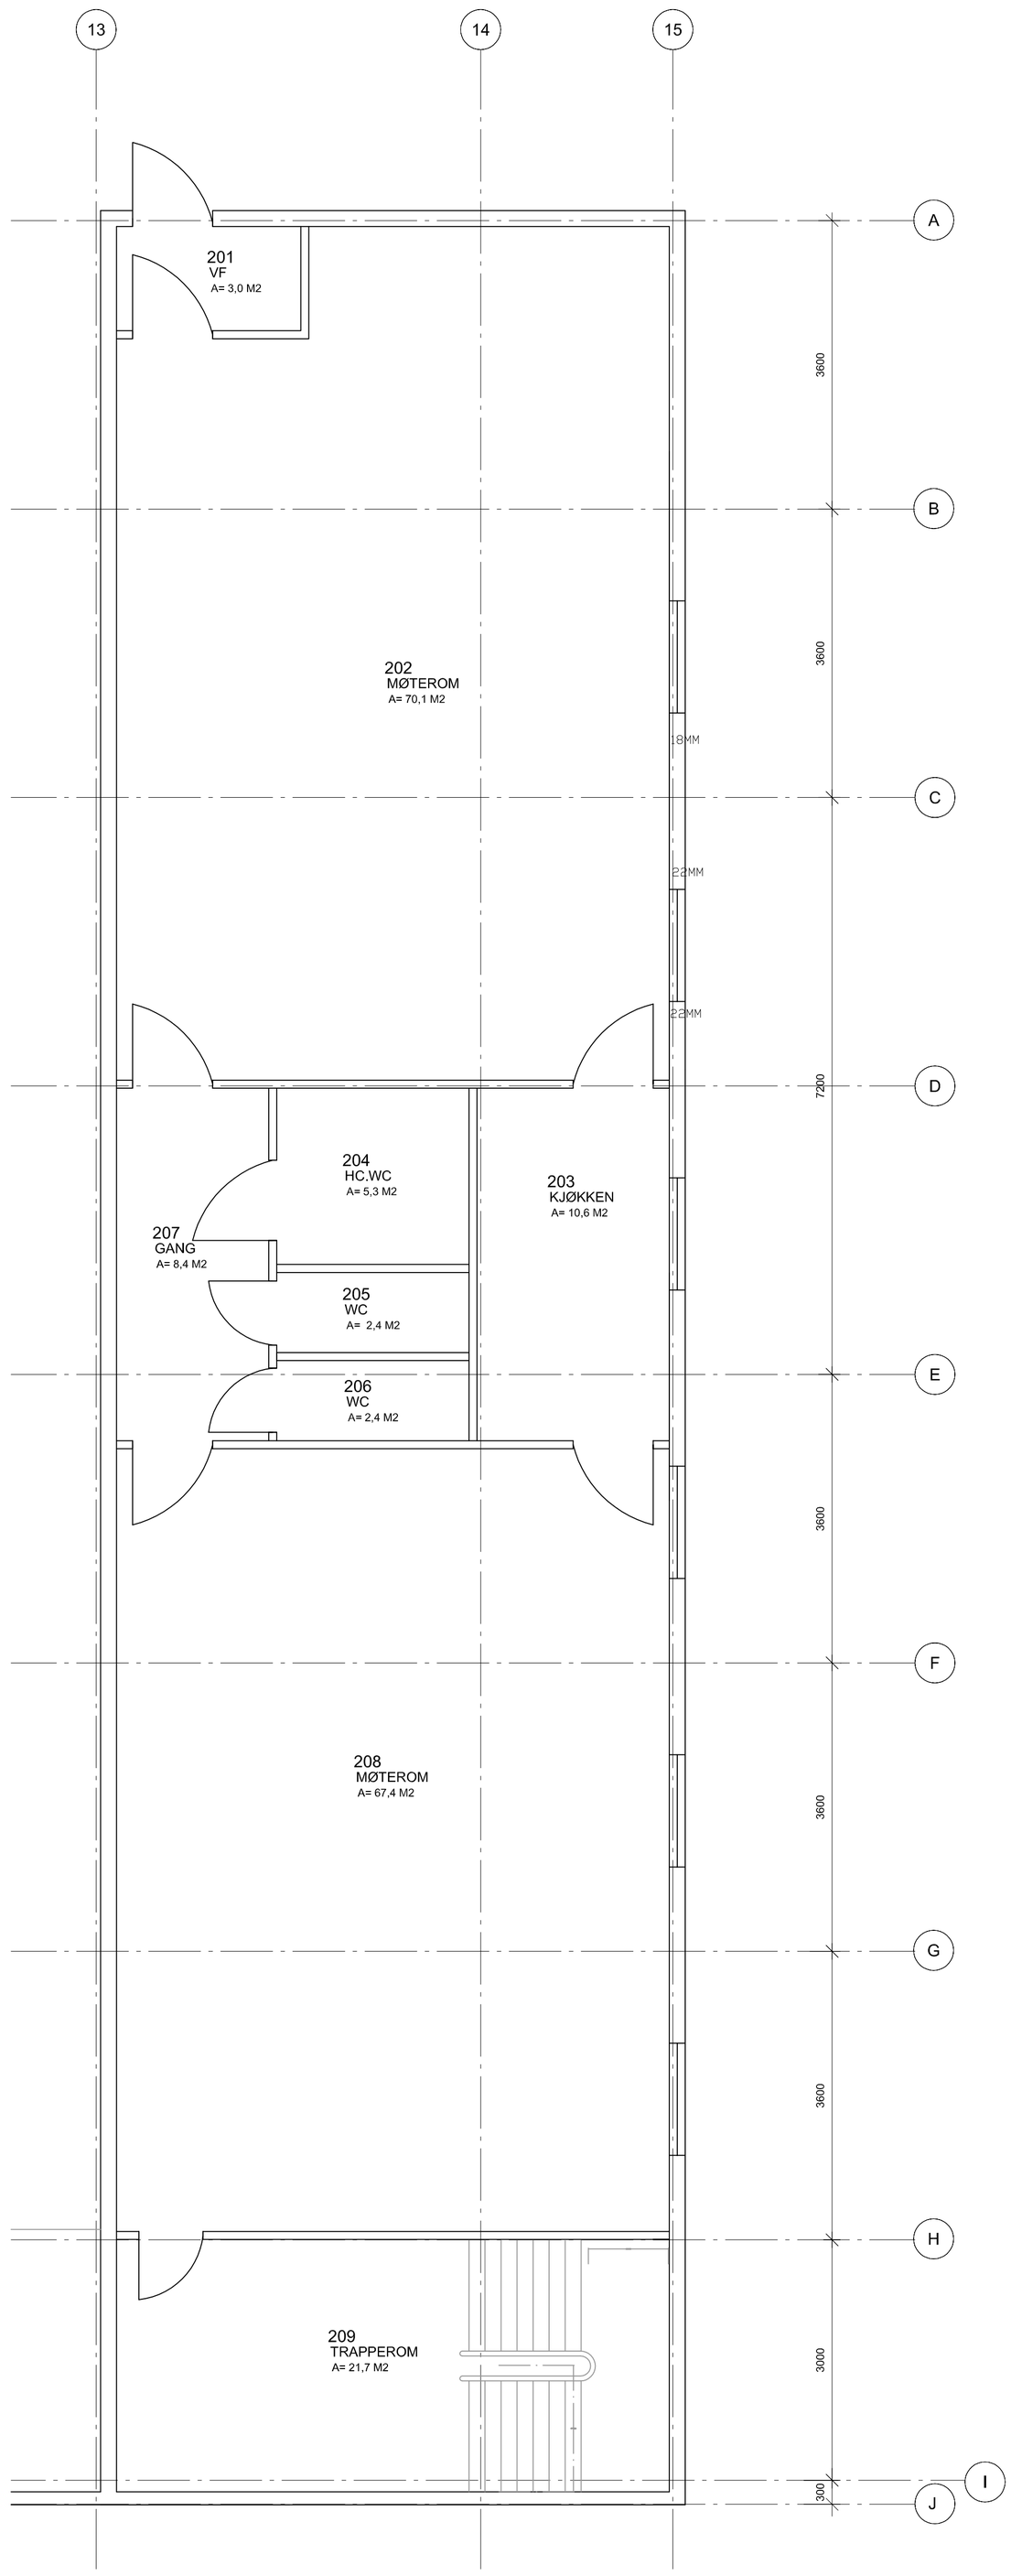

PLANUTSNITT 2. ETG
M 1:50

AS BUILT!

REV.	DATO	REVIDERT	SIGN.
A	09.05-16	AS-BUILT- TEGNING	S.J.

ARBEIDSTEGNING

PROSJEKT
ØKSNESHALLEN
ØKSNES KOMMUNE
8430 MYRE

TILTAKSHAVER
ØKSNES KOMMUNE
8430 MYRE

SAK
OMBYGGING
OMBYGGING PLANUTSNITT 2. ETG

DATO	TEGNET AV
02.11.2014	S.JOHANSEN
GODKJENT AV	SAKSBEHANDLER
S.JOHANSEN	S.JOHANSEN
MÅLESTOKK	FILREF.
1:50	P-643
TEGNING NR	REV
643 -206	A

ING STEINAR JOHANSEN
RÅDG. ING BYGGETEKNIKK
KJØPMANNSGT 7 POSTBOKS 38, 8400 SORTLAND
TELEFON 76 12 37 00 TELEFAX 76 12 37 01 MOBIL 91 67 07 12