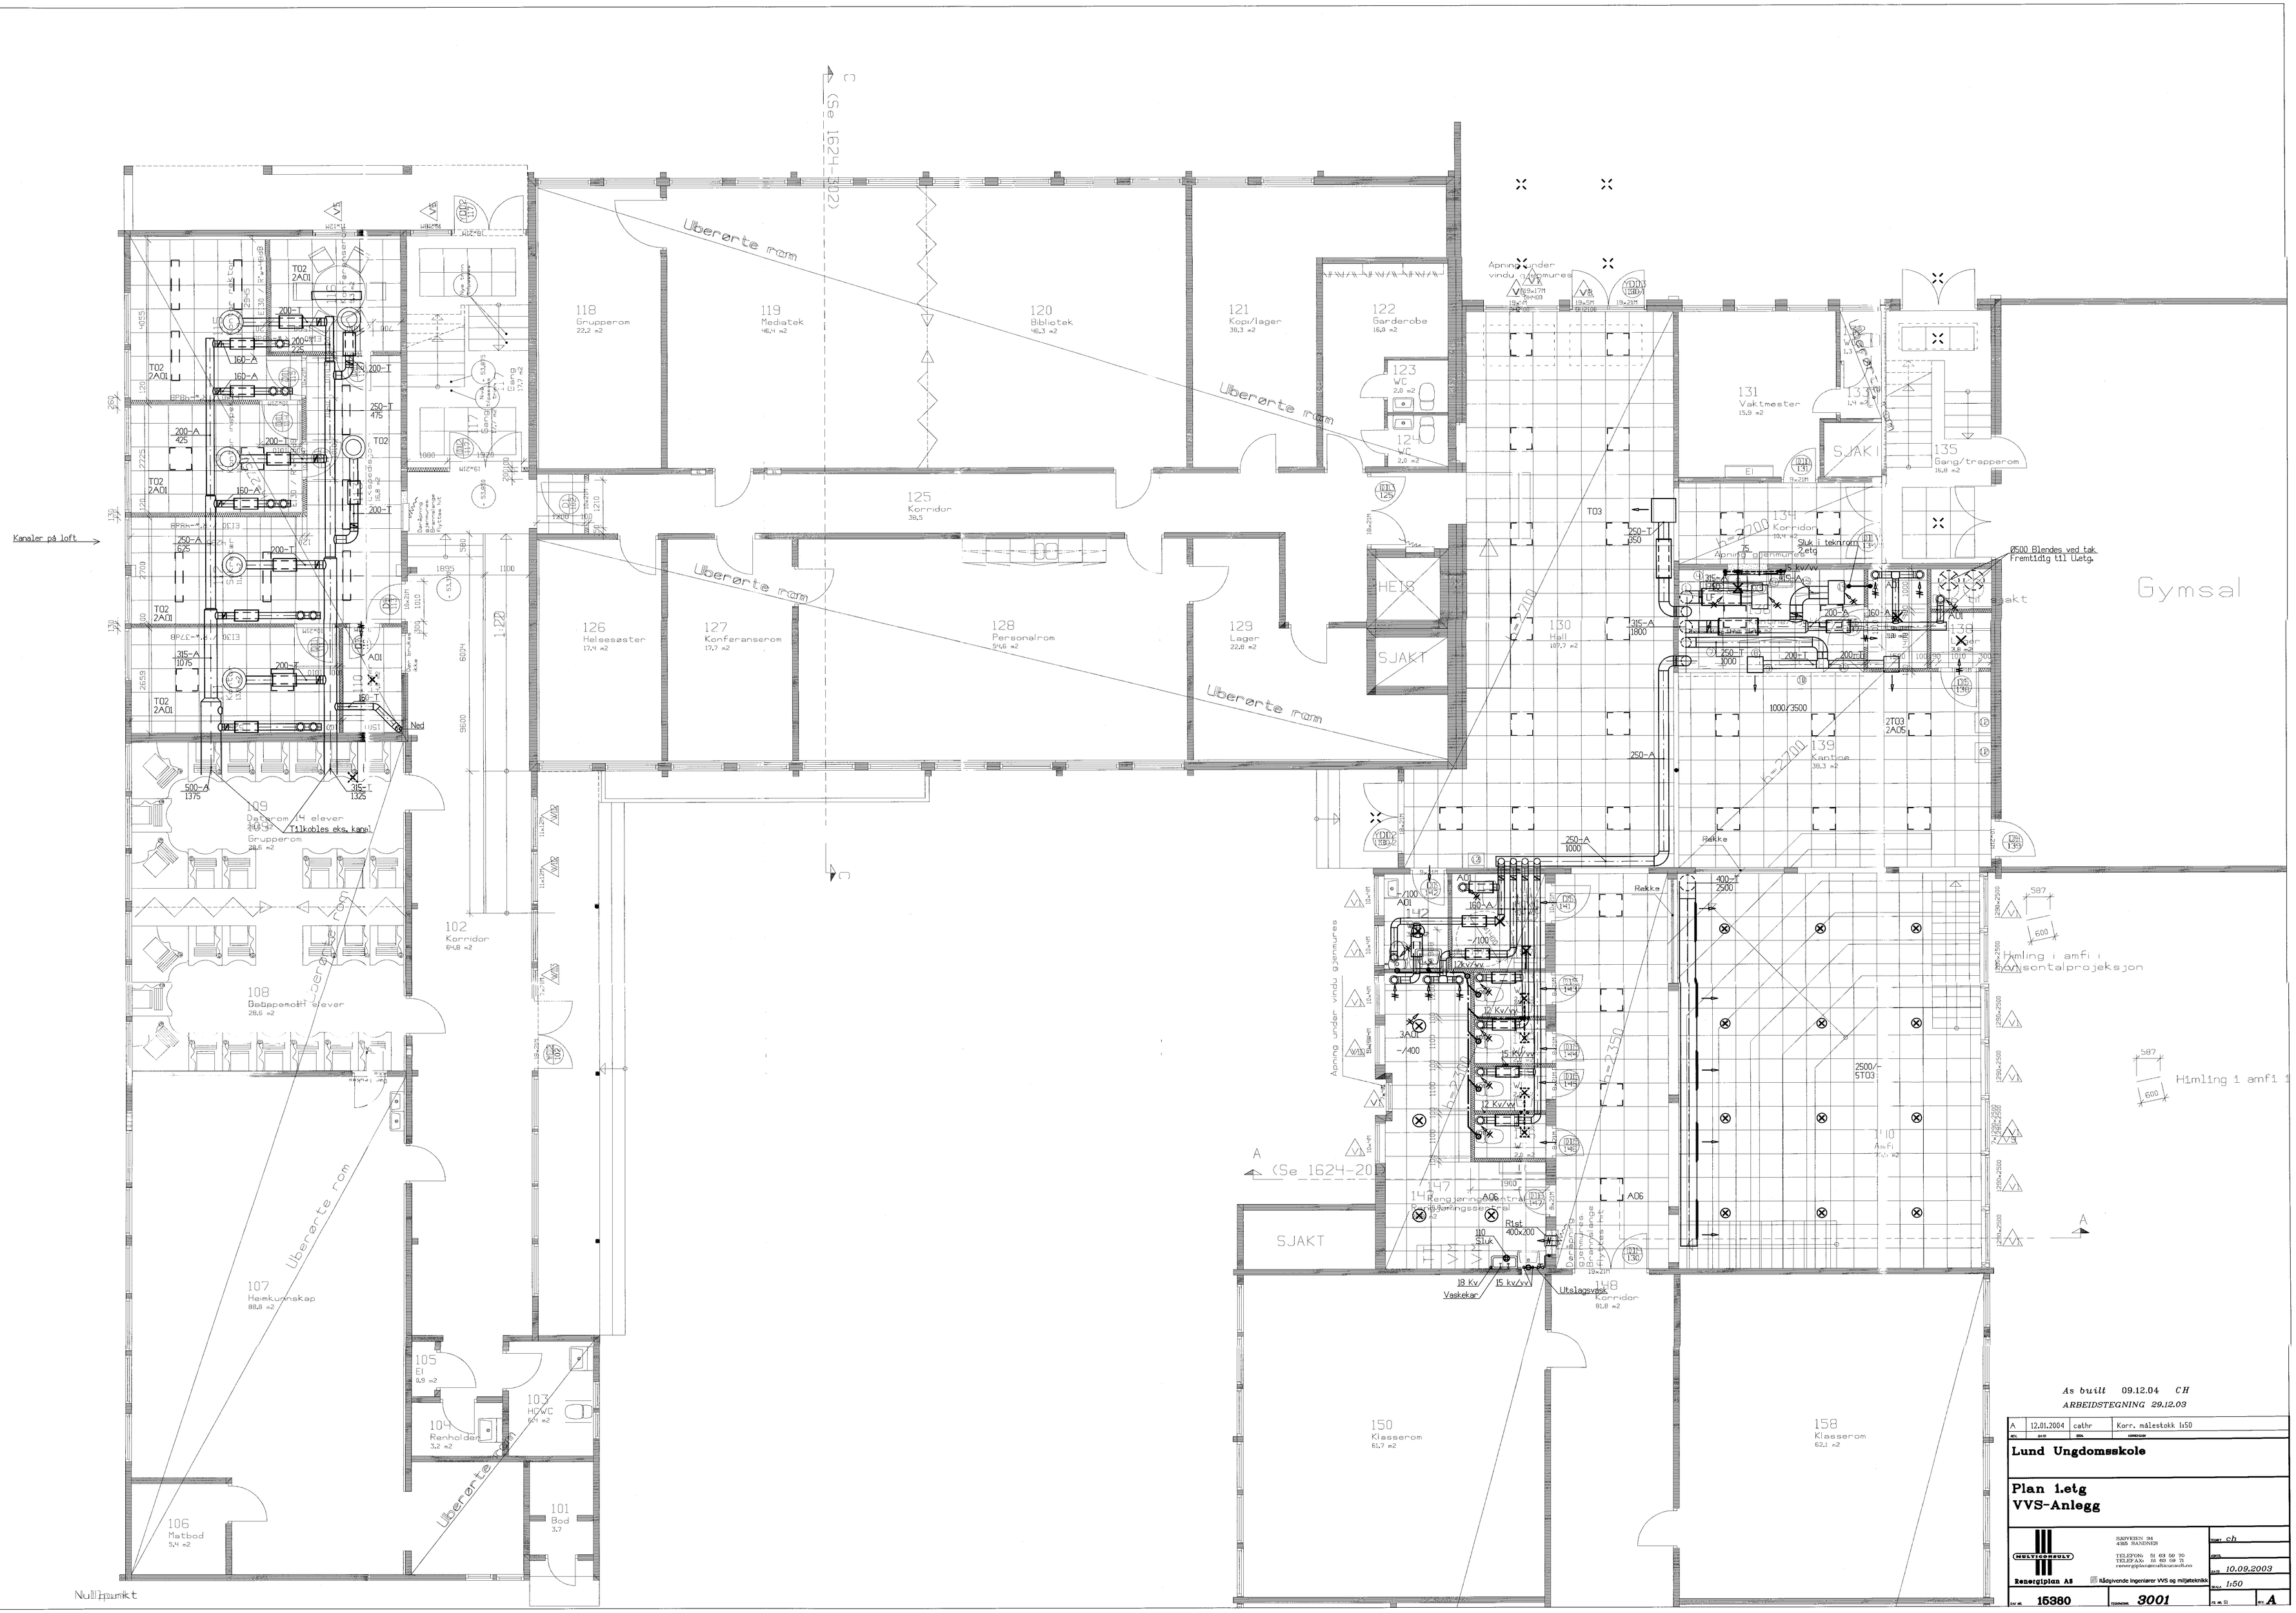

As built 09.12.04 *CH*

ARBEIDSTEGNING 29.12.03

A	12.01.2004	cathr	Korr. målestokk 1:50

Lund Ungdomsskole

Plan 1.etg
VVS-Anlegg

Rådgivende ingeniører VVS og miljøteknikk
SANDVEIEN 34
4305 HANDNES
TELEFON: 51 63 00 70
TELEFAX: 51 63 00 71
energiplan@multicontrol.no
Energiplan AS

TEGN.	ch
DATO	10.09.2003
MÅLT.	1:50
TEGNING	3001
Ant. ark	A
Ant. sl	
Ordre nr.	15380