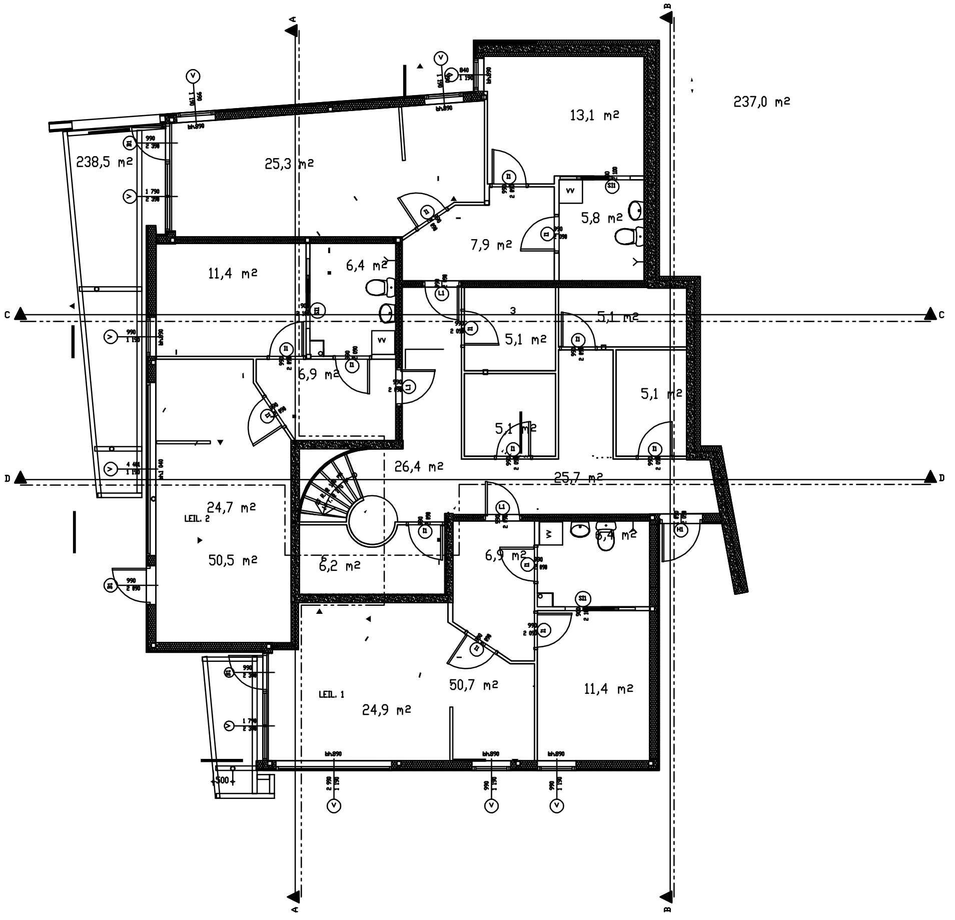

SOM-BYGGET-TEGNING

REV. DATO	REV. AV	KONTROLL	REVISJONEN GJELDER	REVISJON
18.12.01	PJK		SOM-BYGGET	E
16.08.01	PJK		TEGNET INN VENTILER I YTTERVEGG	D
20.06.01	PJK		AJOURFØRT MÅL . DETALJHENVISNINGER PÅFØRT	C
12.06.01	PJK		AJOURFØRT MÅL VINDUER OG DØRER I YTTERVEGG	B
21.05.01	LW		FLERE MÅL	A

BERGEN BOLIG OG BYFORNYELSE
LEILIGHETER STØLSVEGEN 11 ARNA

TEGNINGSTITTEL:

PLAN 1. ETG

Paal J Kahrs
ARKITEKTER
TORGNY SEGERSTEDTSV 27
P.B. 3656 5845 BERGEN
TLF. (47) 55 17 60 00 FAX (47) 55 17 60 01

FILADRESSE:
OPPDRAG NR:
KONTR. AV:
TEGNET AV: LW
MÅLESTOKK: 1: 50
DATO: 10.05.01
TEGNING NR: 4001
REV.INDEX: E