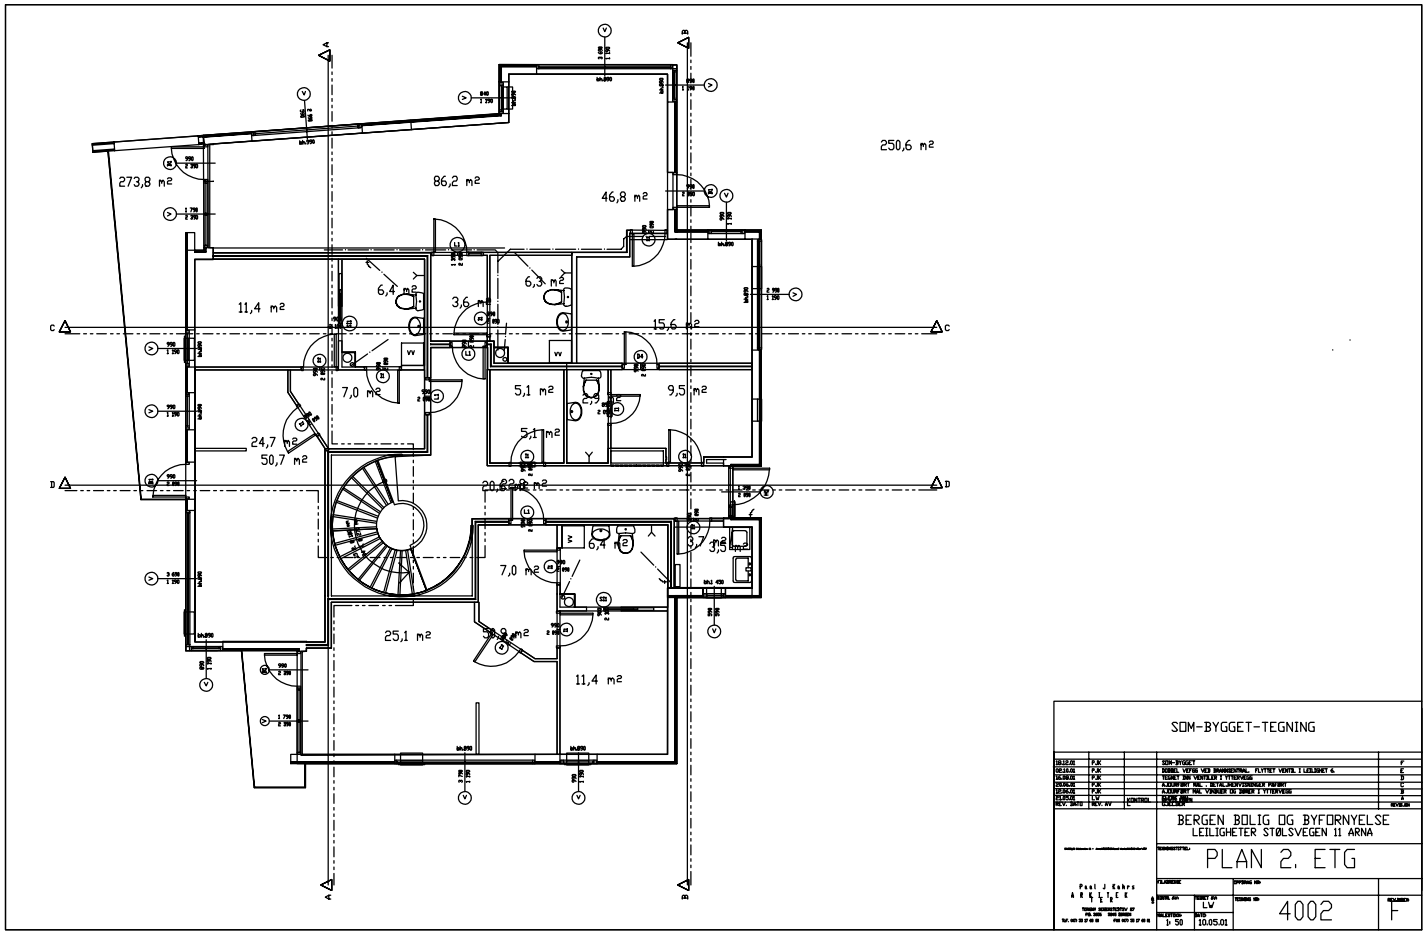

SOM-BYGGET-TEGNING

08.12.01	P.K		SOM-BYGGET	F
06.10.01	P.K		DØRER VEFTIG MED BRANNSENTRAL. FLYTTET VENTIL I LEILIGHET 4.	E
26.06.01	P.K		TEGNET INN VENTILER I YTTERVEGG	D
05.06.01	P.K		A.KJØRSKIT INN. - DETALJMØVERINNER REVIDERT	C
12.04.01	P.K		A.KJØRSKIT INN. VINDUER OG DØREN I YTTERVEGG	B
12.04.01	LV		DØRER ÅPNE	A
DATO	SIGN	KONTROLL	HOVEDMÅL	REVISJON

BERGEN BOLIG OG BYFORNYELSE
LEILIGHETER STØLSVEGEN 11 ARNA

TEGNINGSTITTEL:

PLAN 2. ETG

Paal J Kahrs
ARKITEKT

FLÅRKODE:

SPESIAL ÅRH

TEGNET AV: LV

MÅLESTOKK: 1: 50

DATO: 10.05.01

TEGNING NR: 4002

REVISJON: F