

TOPPSTASJON
PENDELBANE


ISPINNEN
UTSIKTPUNKT

FOTOPUNKT
ISPINNEN

OTTARBU

RESTAURANT

- NESKASLA RUNDT
- UNIVERSELL TURVEG
TIL OTTARBU
- EKSISTERANDE STI
ROMSDALSEGGA
- BENKER (EKS. OG NYE)

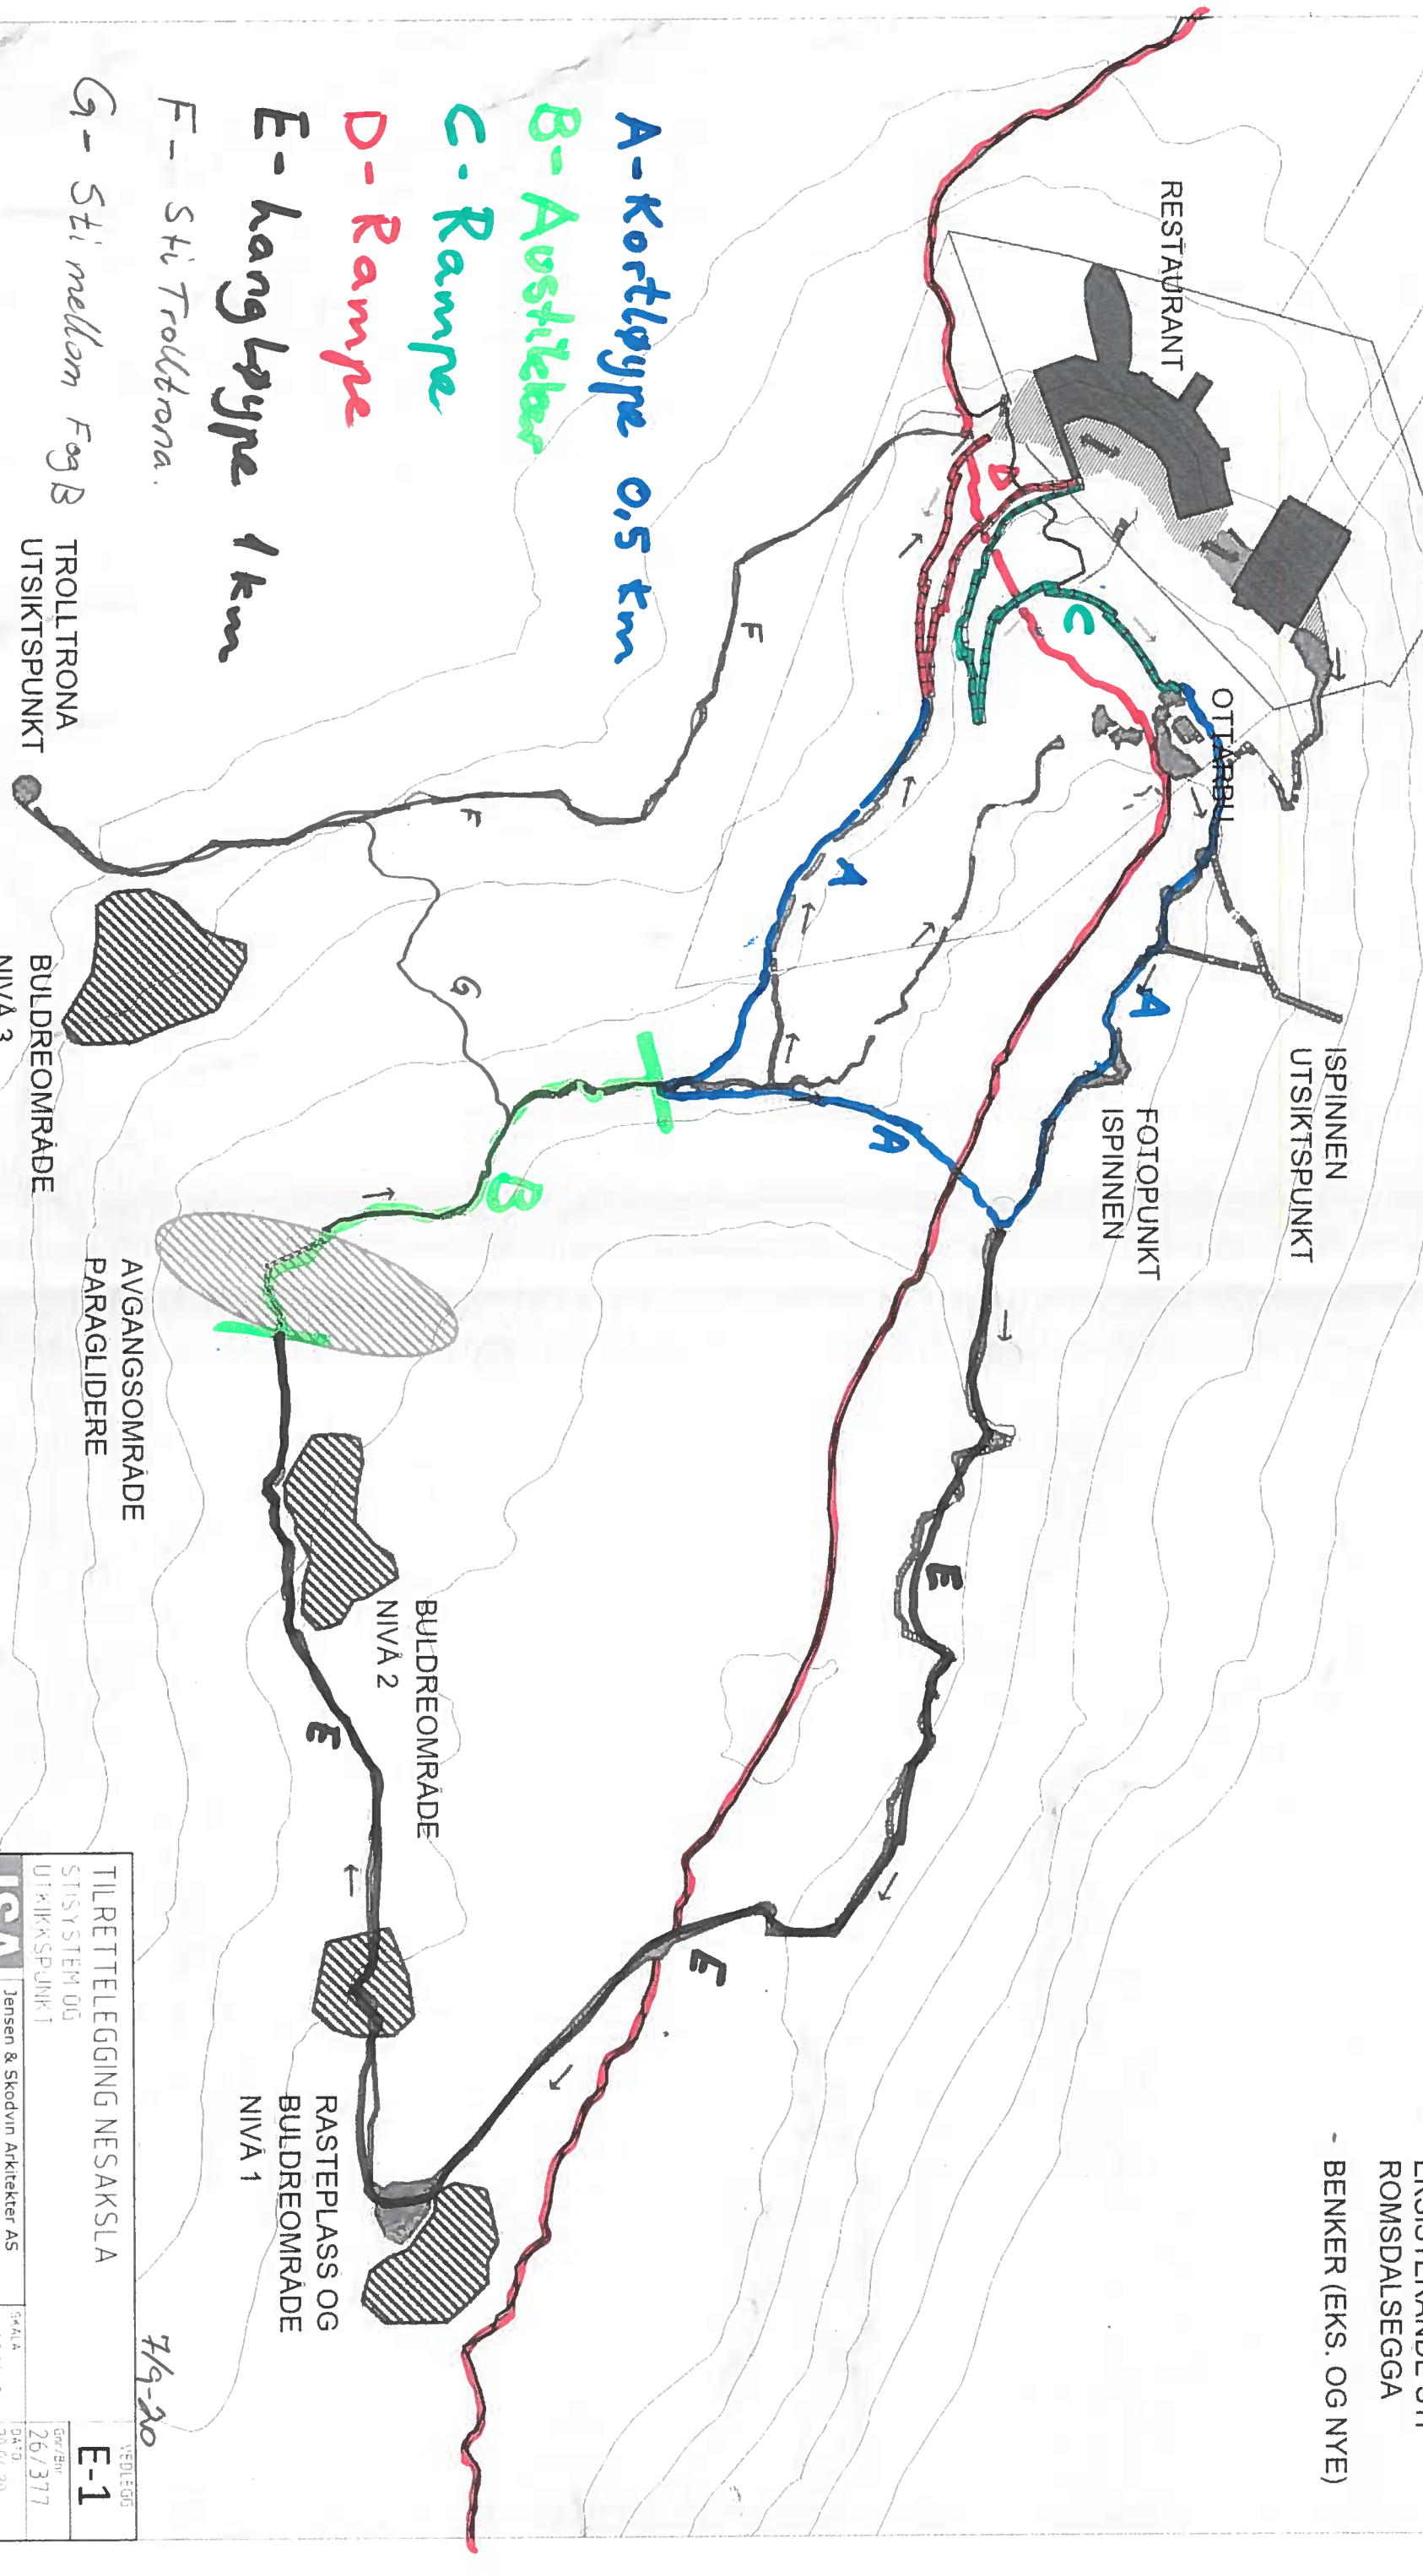

A-Kortløype 0,5 km

B-Avstikker

C-Rampe

D-Rampe

E-kangløype 1 km

F- Sti Trolltrona.

G- Sti mellom F og B

TROLLTRONA
UTSIKTPUNKT

BULDREOMRADE
NIVÅ 3

AVGANGSOMRADE
PARAGLIDERE

BULDREOMRADE
NIVÅ 2

RASTEPLASS OG
BULDREOMRADE
NIVÅ 1

7/9-20

TILRETTELÆGGING NESAKSLA		E-1	
STISYSTEM OG		26/377	
UTRIKKEPUNKT		20.04.20	
JSA		Rammeskradd	
Jensen & Skodvin Arkitekter AS		REVISJON	
Sinsenvæien 4D, 0572 Oslo, Norway		AT-1-000	
T 22994899, www.jsa.no			
OVERSIKTSKART			
HELLE TILTAKET			