



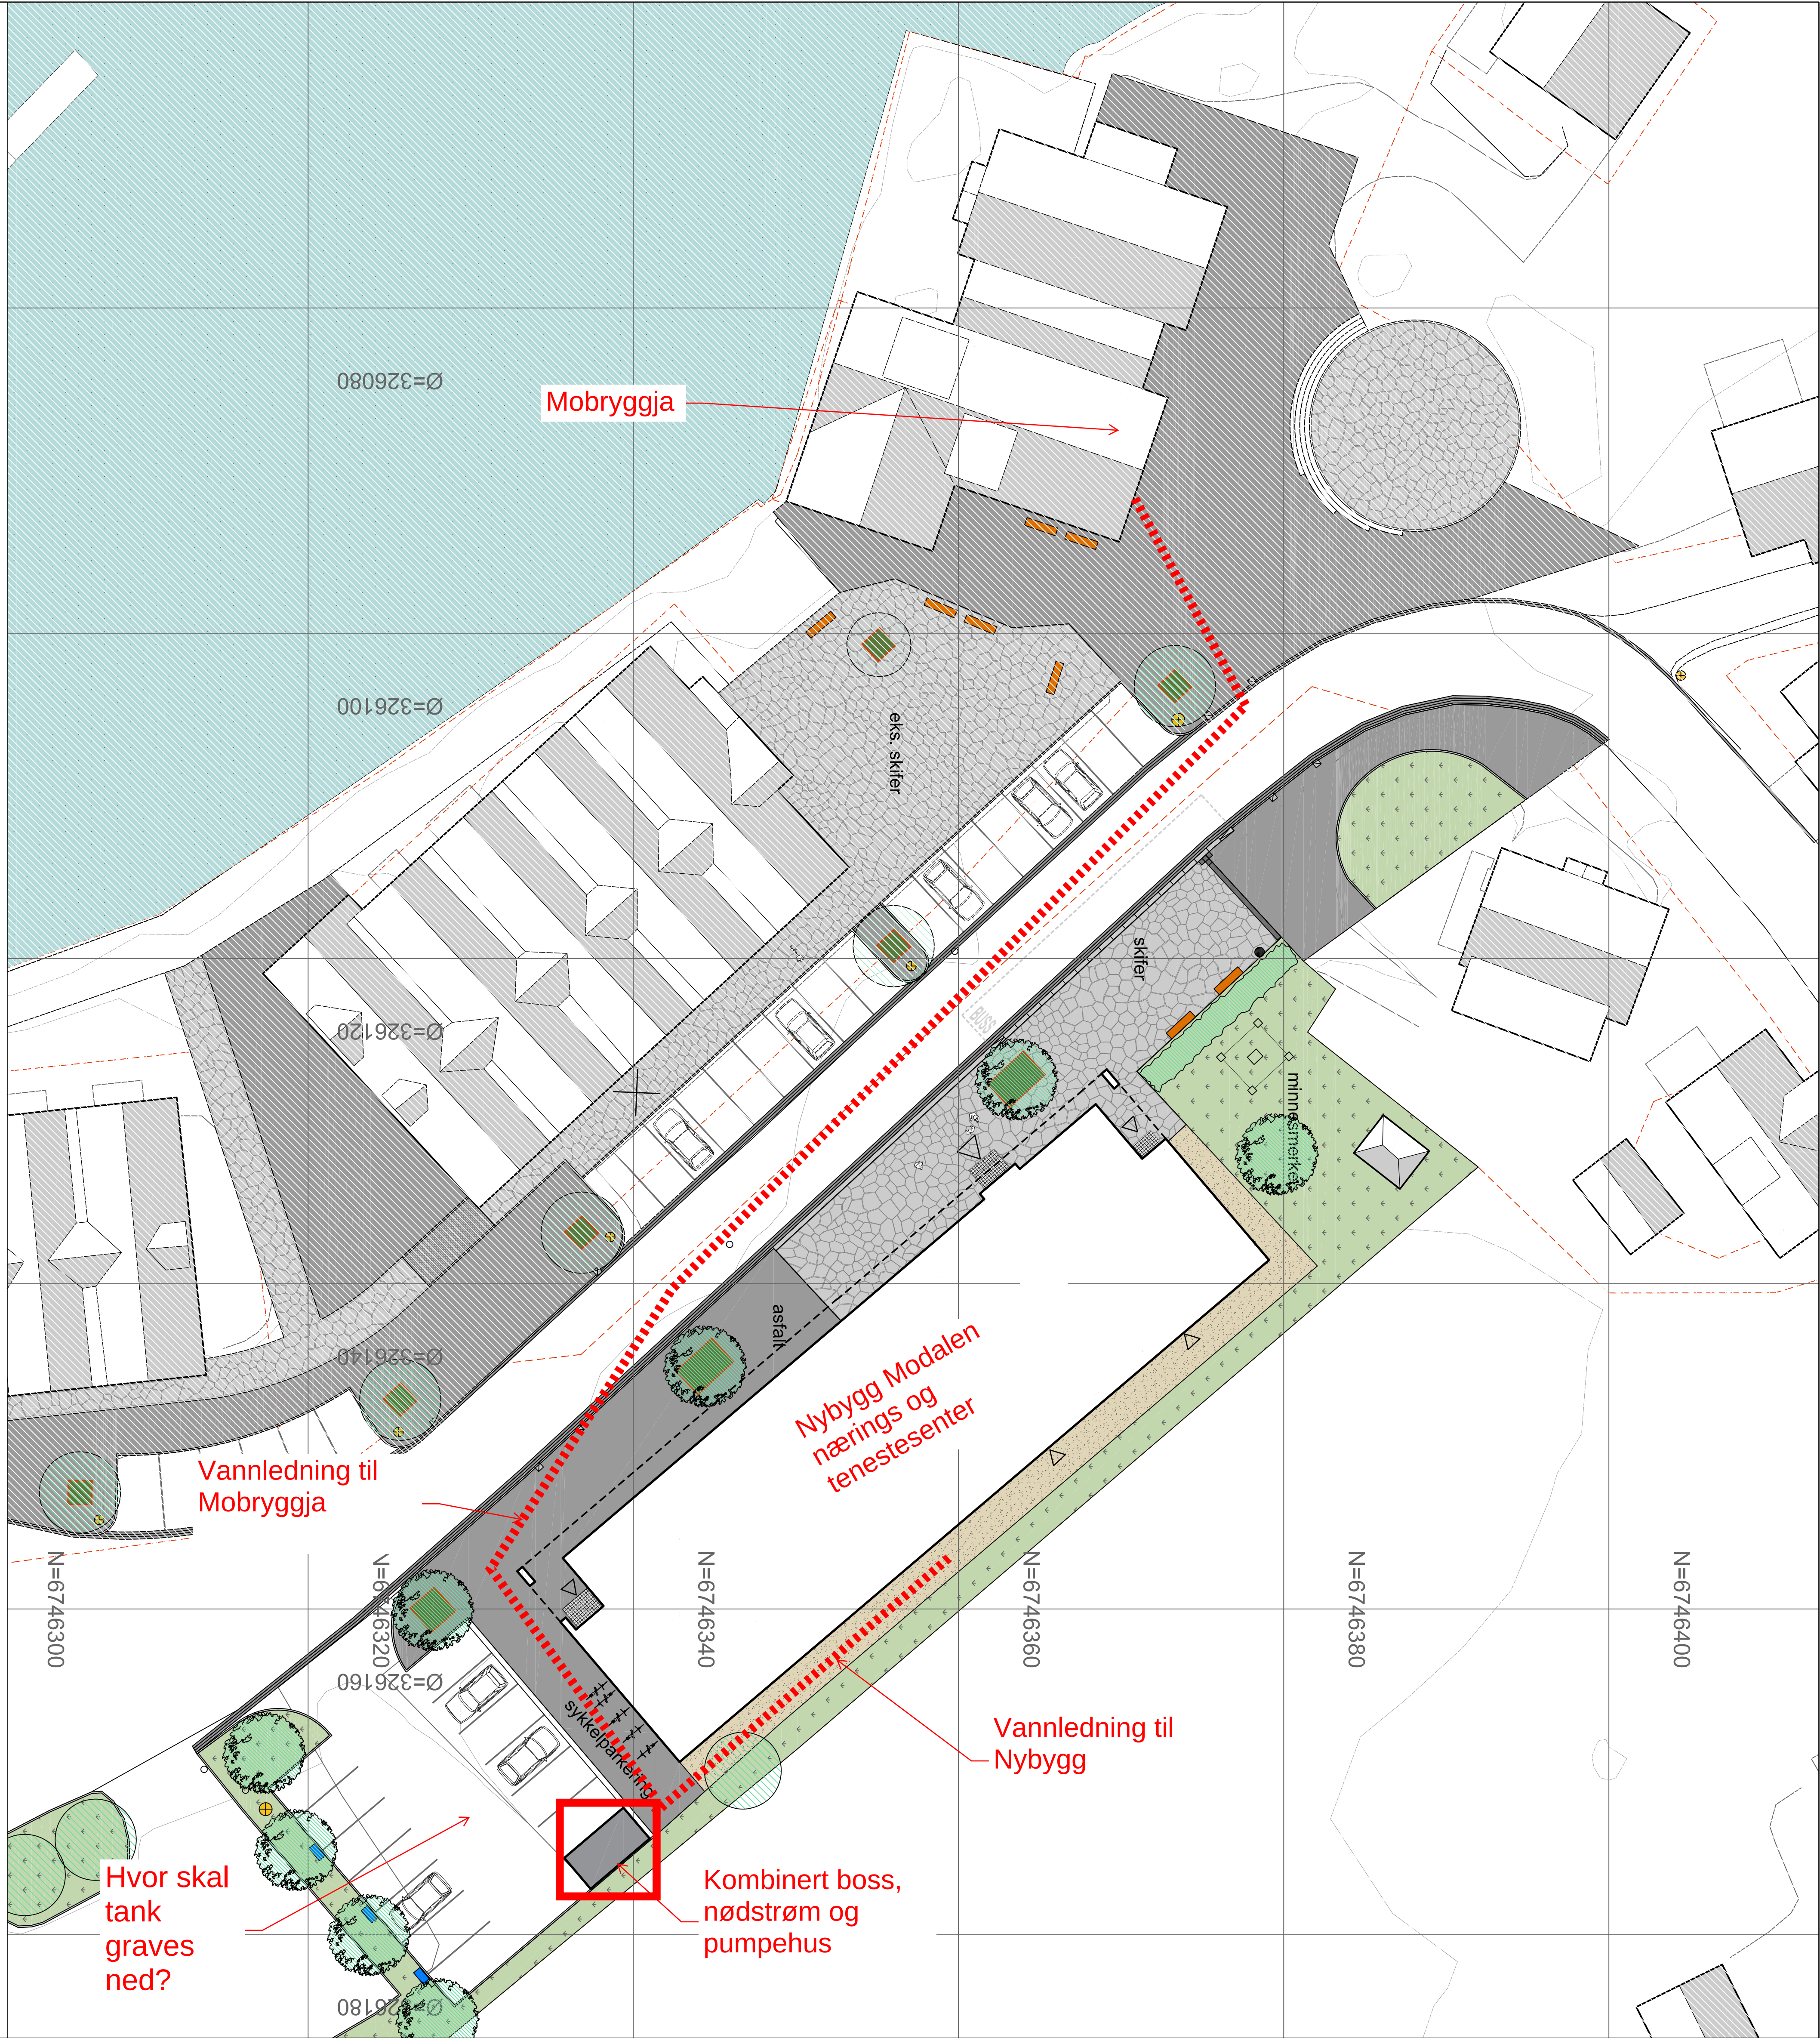

TEGNFORKLARING	
	Innganger
	Omris tak
	Planområdegrense
	Skifer
	Asfalt
	Singel
	Grassplen
	Kantstein 30cm
	Kantstein 10cm
	Nedsent kant
	Storbrostein
	Ledelinje
	Els. trær
	Nye trær
	Hekk
	Plantebed med Cortensstålkan, 300x200
	Benk
	Elbil ladestasjon
	Els. sluk
	Multimast
	Lysmast
	Flaggstang

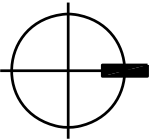

REV	REVISJON	DATO	SIGN

PROSJEKTFASE: Forløpelig arbeidstegning

HØYDESYSTEM: NN 2000
EKSPEDIANSE: 1m

Landskapsplan
Prosjekteringsunderlog

SMEDESVIG
Landskapsarkitektur

SAK NR.: 19-2480 L70-01
TEGNET AV: MG, OA
KONTR.: AS
MALESTOKK: 1:200 (A1)
DATO: 26.08.2020
REV.: