


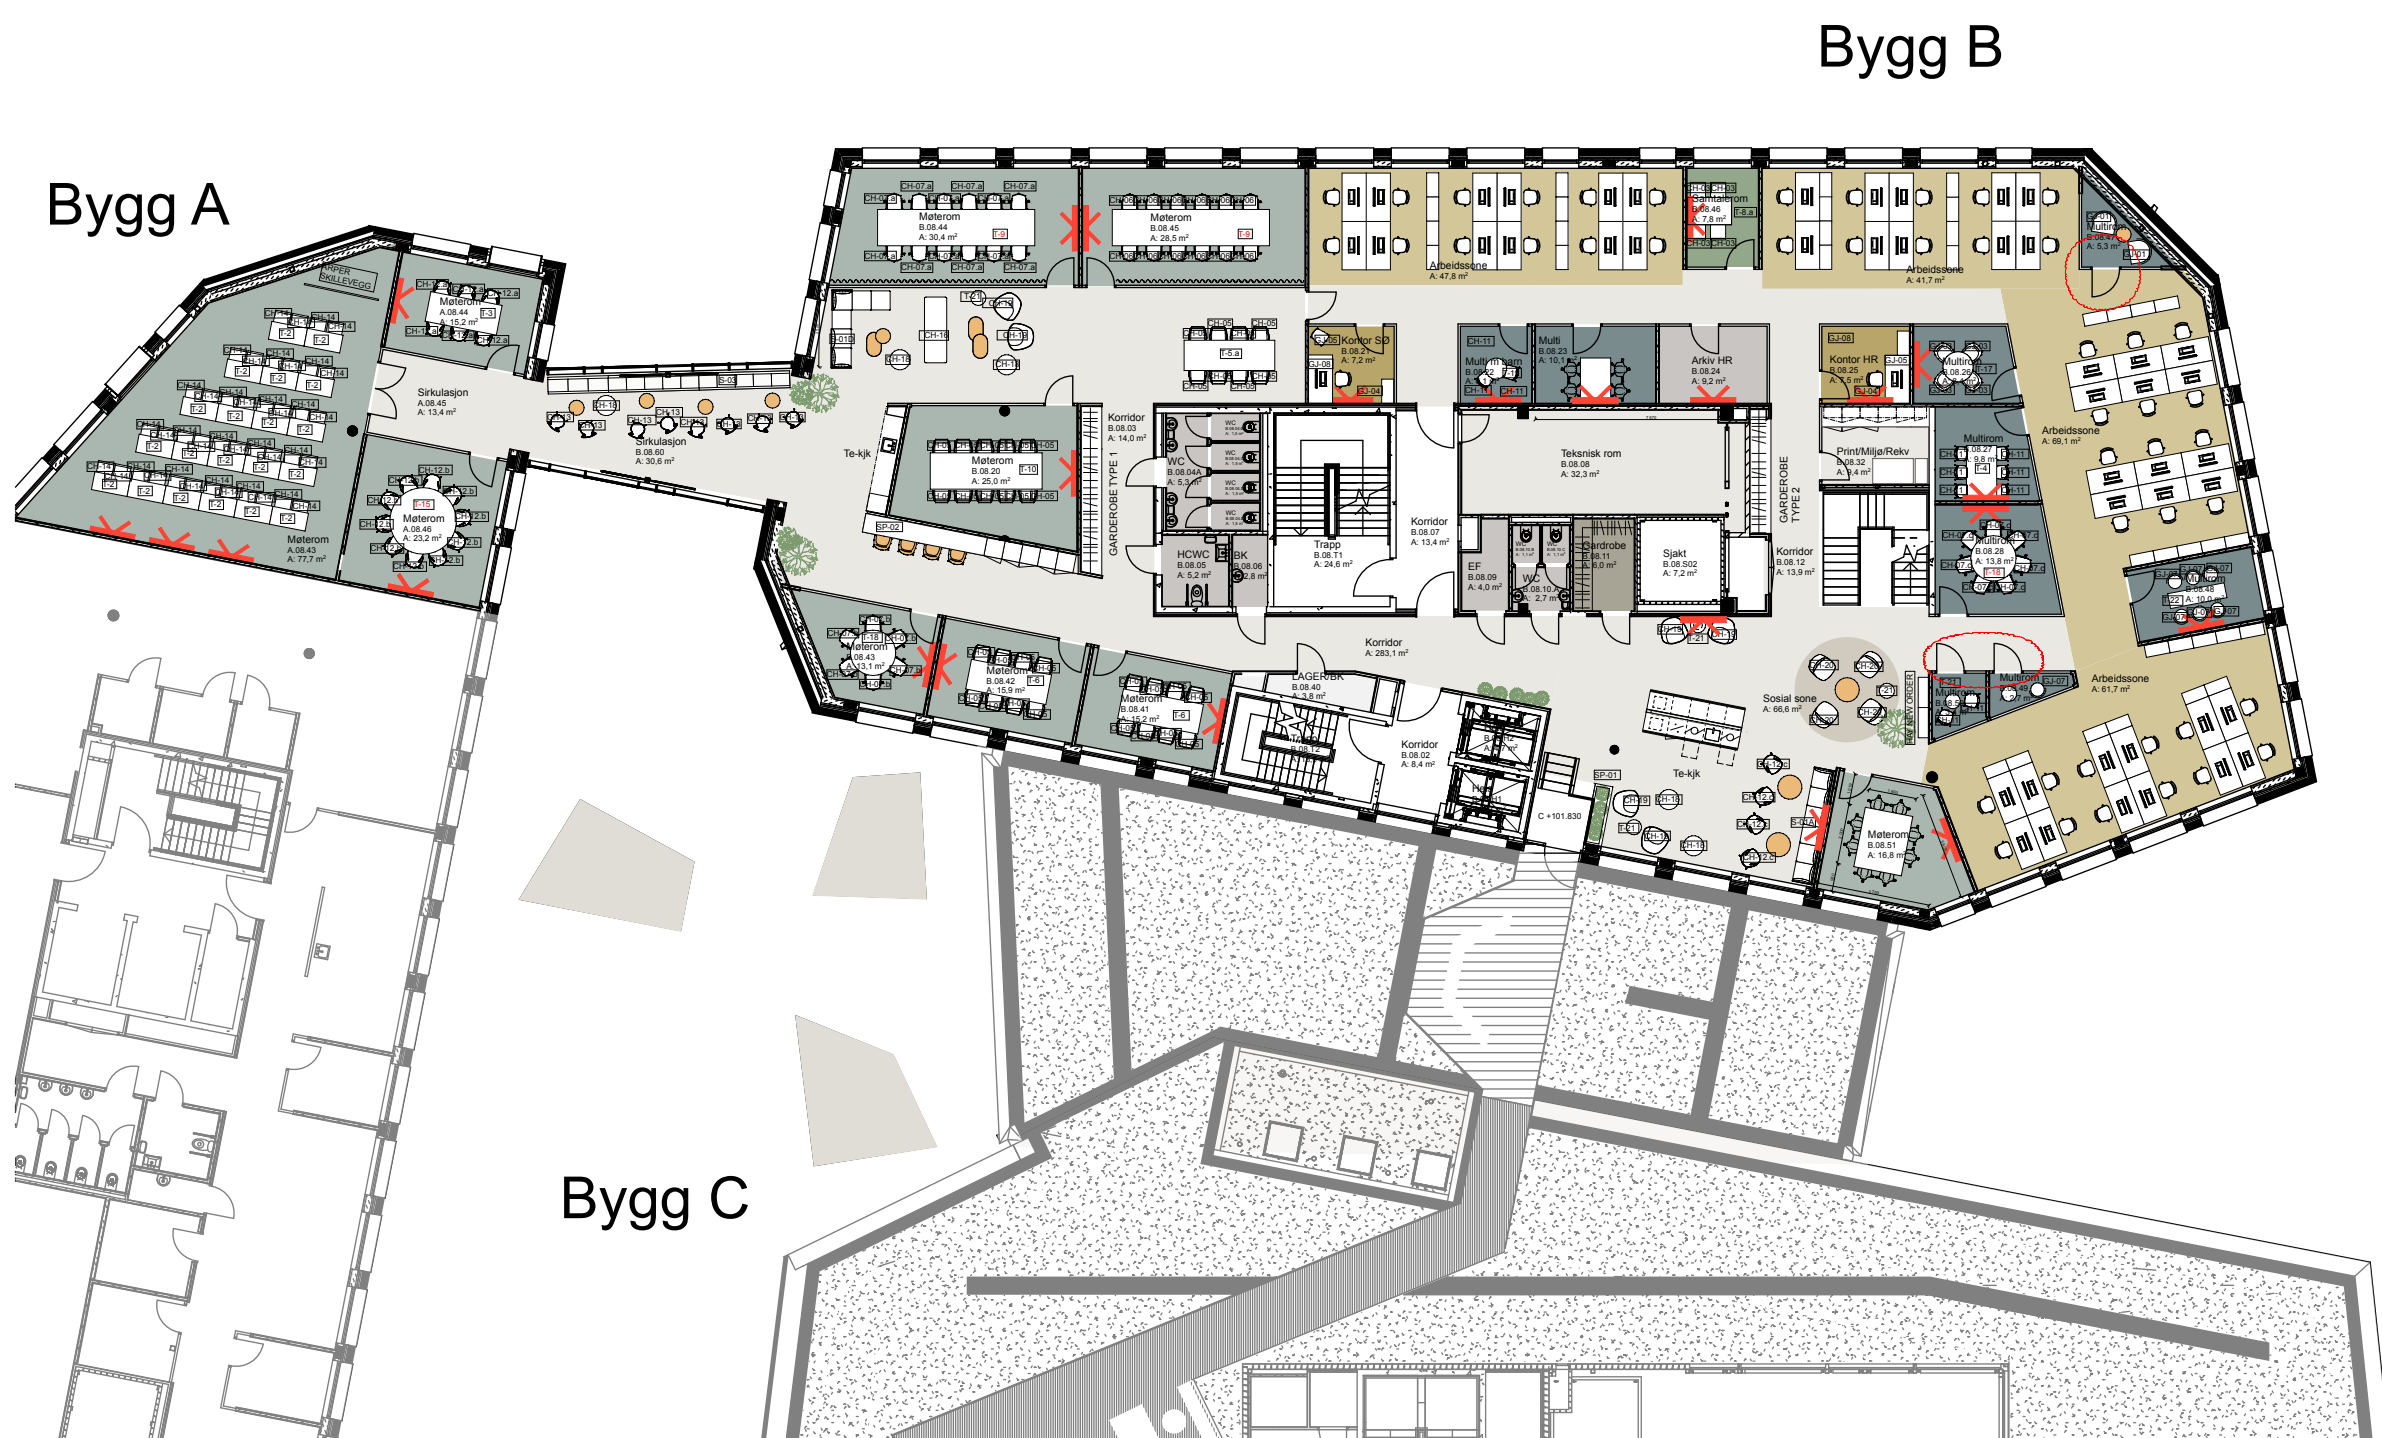

FORELØPIG TEGNING! ALLE MÅL MÅ KONTROLLERES PÅ STEDET

PROSJEKT STATENS LÅNEKASSE	ID. IA 23-08	MÅLESTOKK 1:250 / A3	REV. DATO 11.02.2020	SIGN. MOD	 
	TEGNING MØBLERINGSPLAN 8. ETG	DATO 03.05.2018	REV. ID H	KONTROLL MH	