


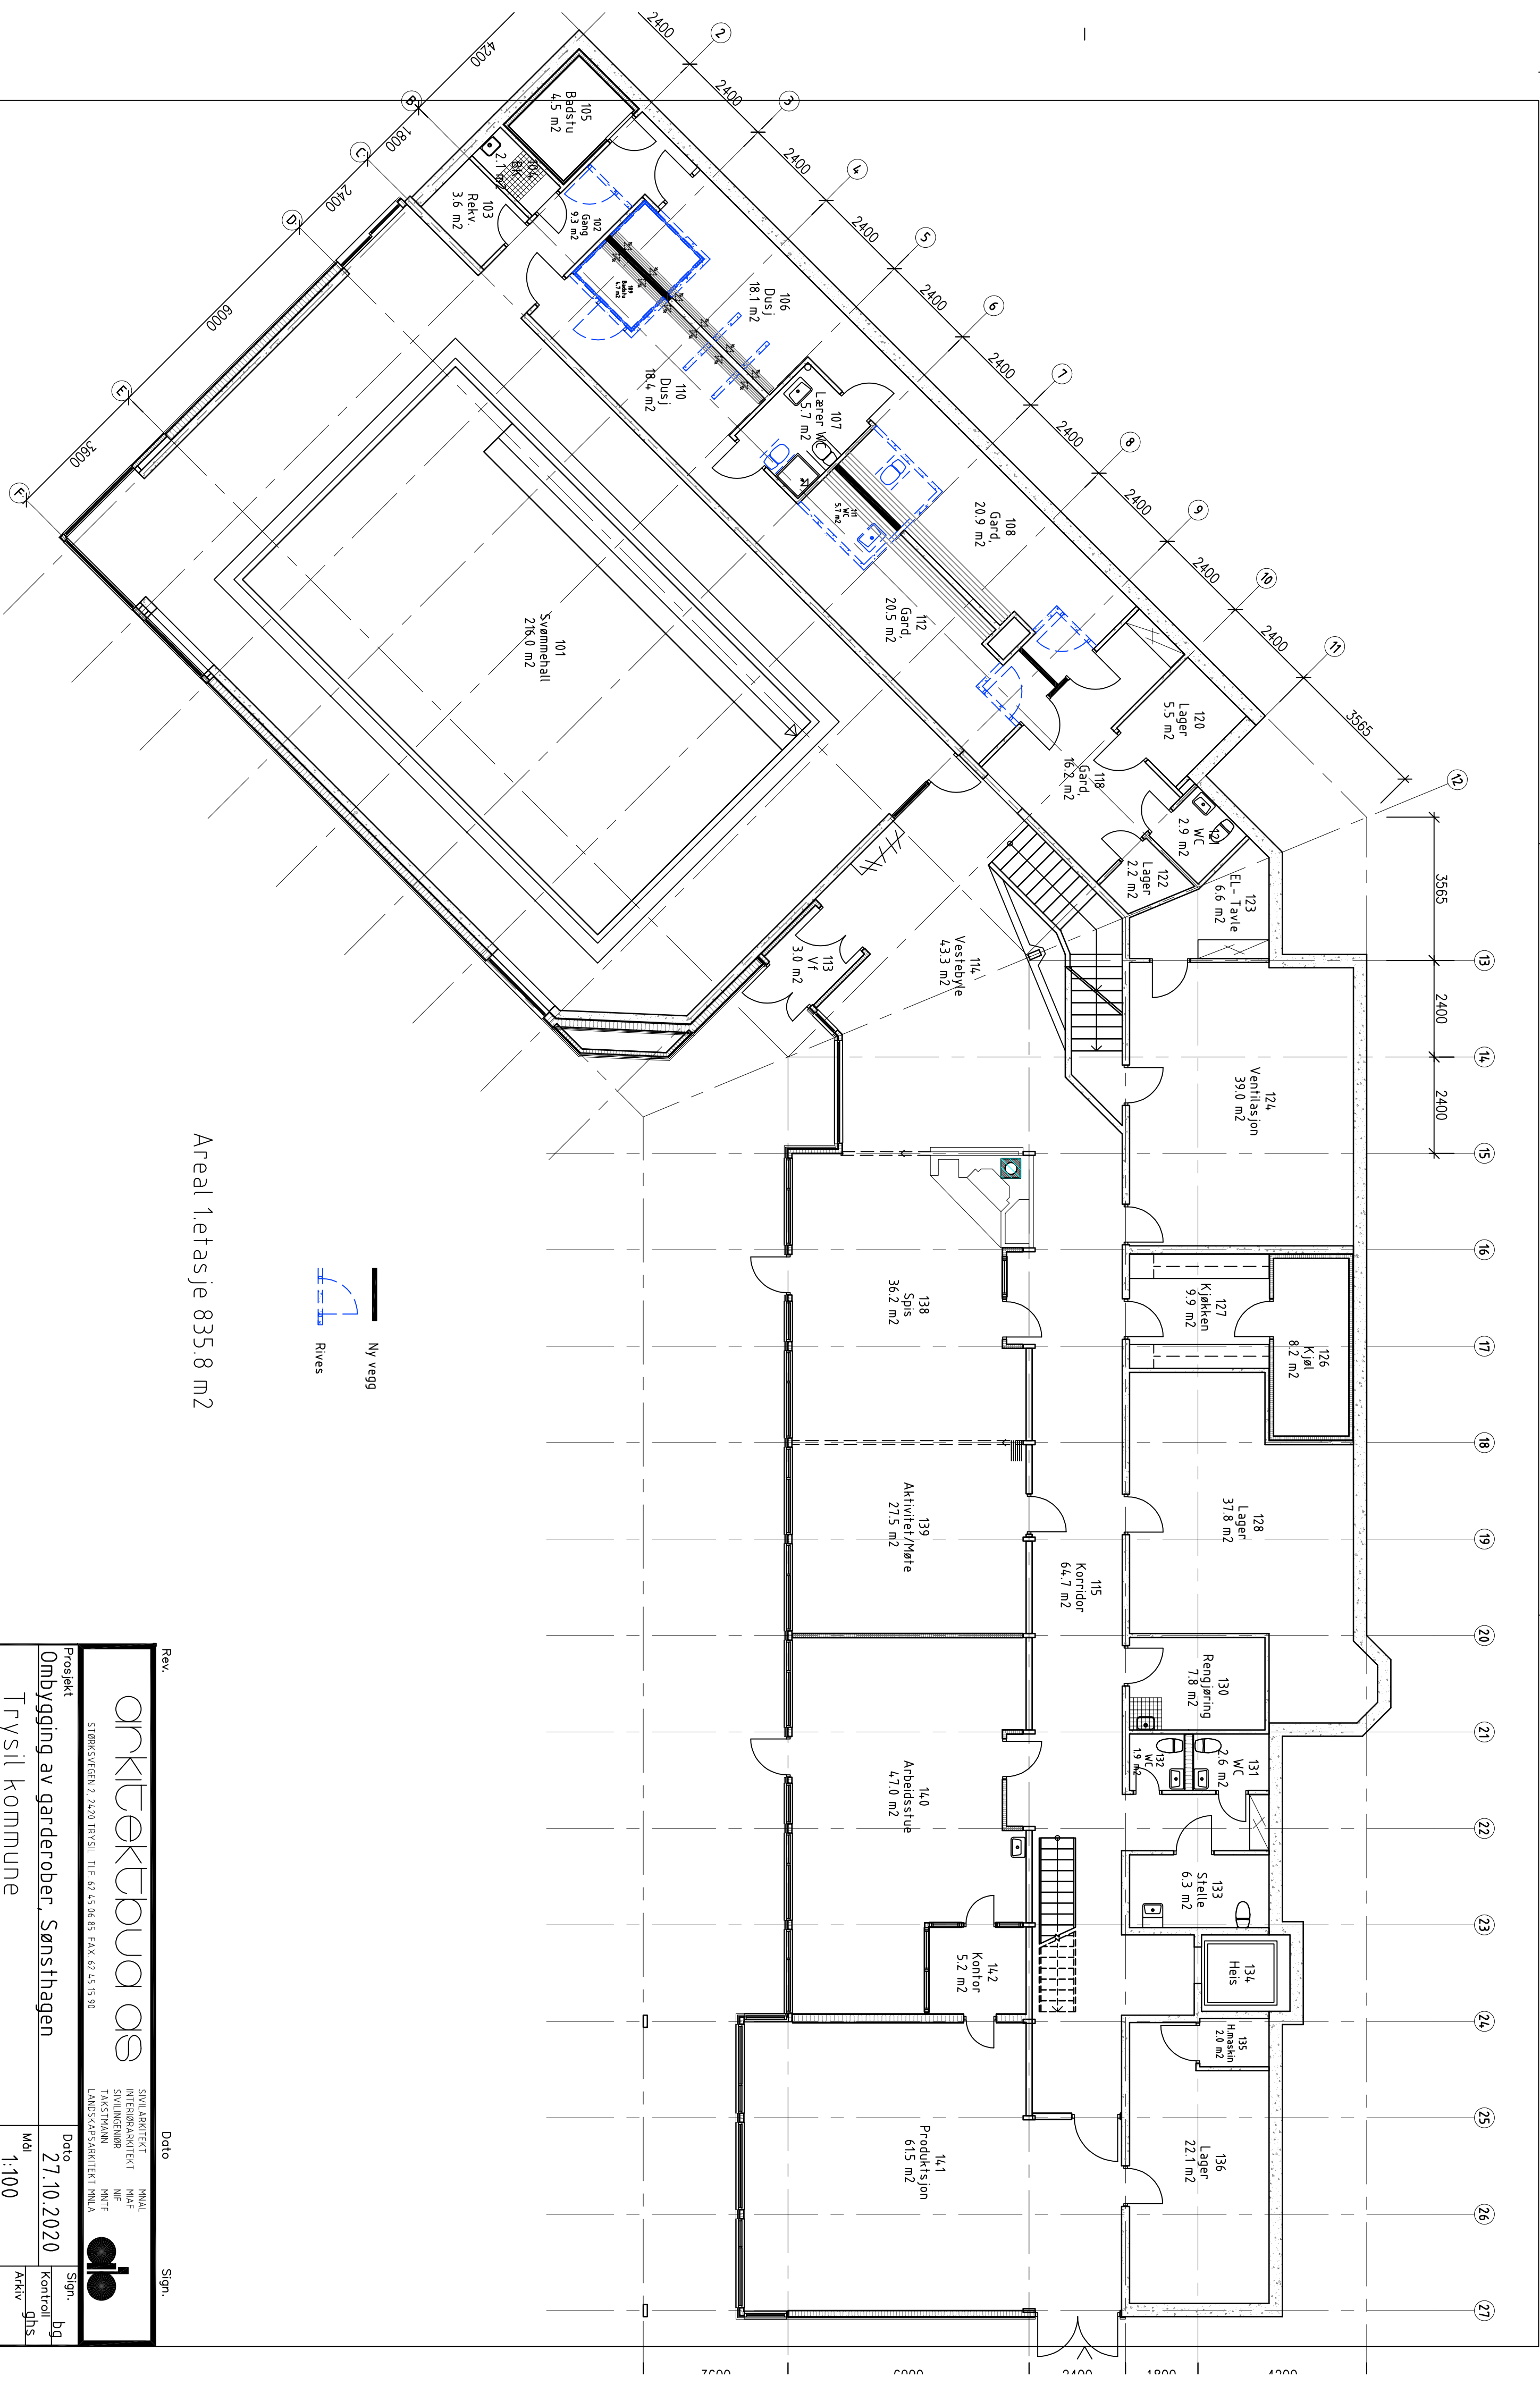

Areal 1.etasje 835.8 m²

Rev.		Date		Sign.	
arkitektbua as		SIVILARKITEKT MNAI INTERIØRARKITEKT MAF SVILINGENØR NIF TAKSTMANN NMF LANDSKAP-ARKITEKT MNLA			
Prosjekt		Dato		Sign.	
Ombygging av garderøber, Sønsthagen		27.10.2020		bg	
Tegning		Mål		Kontroll	
PLAN 1. ETASJE		1:100		ghs	
Tegningen er beskyttet av lov om opphavsrett og kan ikke overføres eller publiseres uten tillatelse		Sak-tegn.nr.		Rev	
		2073 -02			