


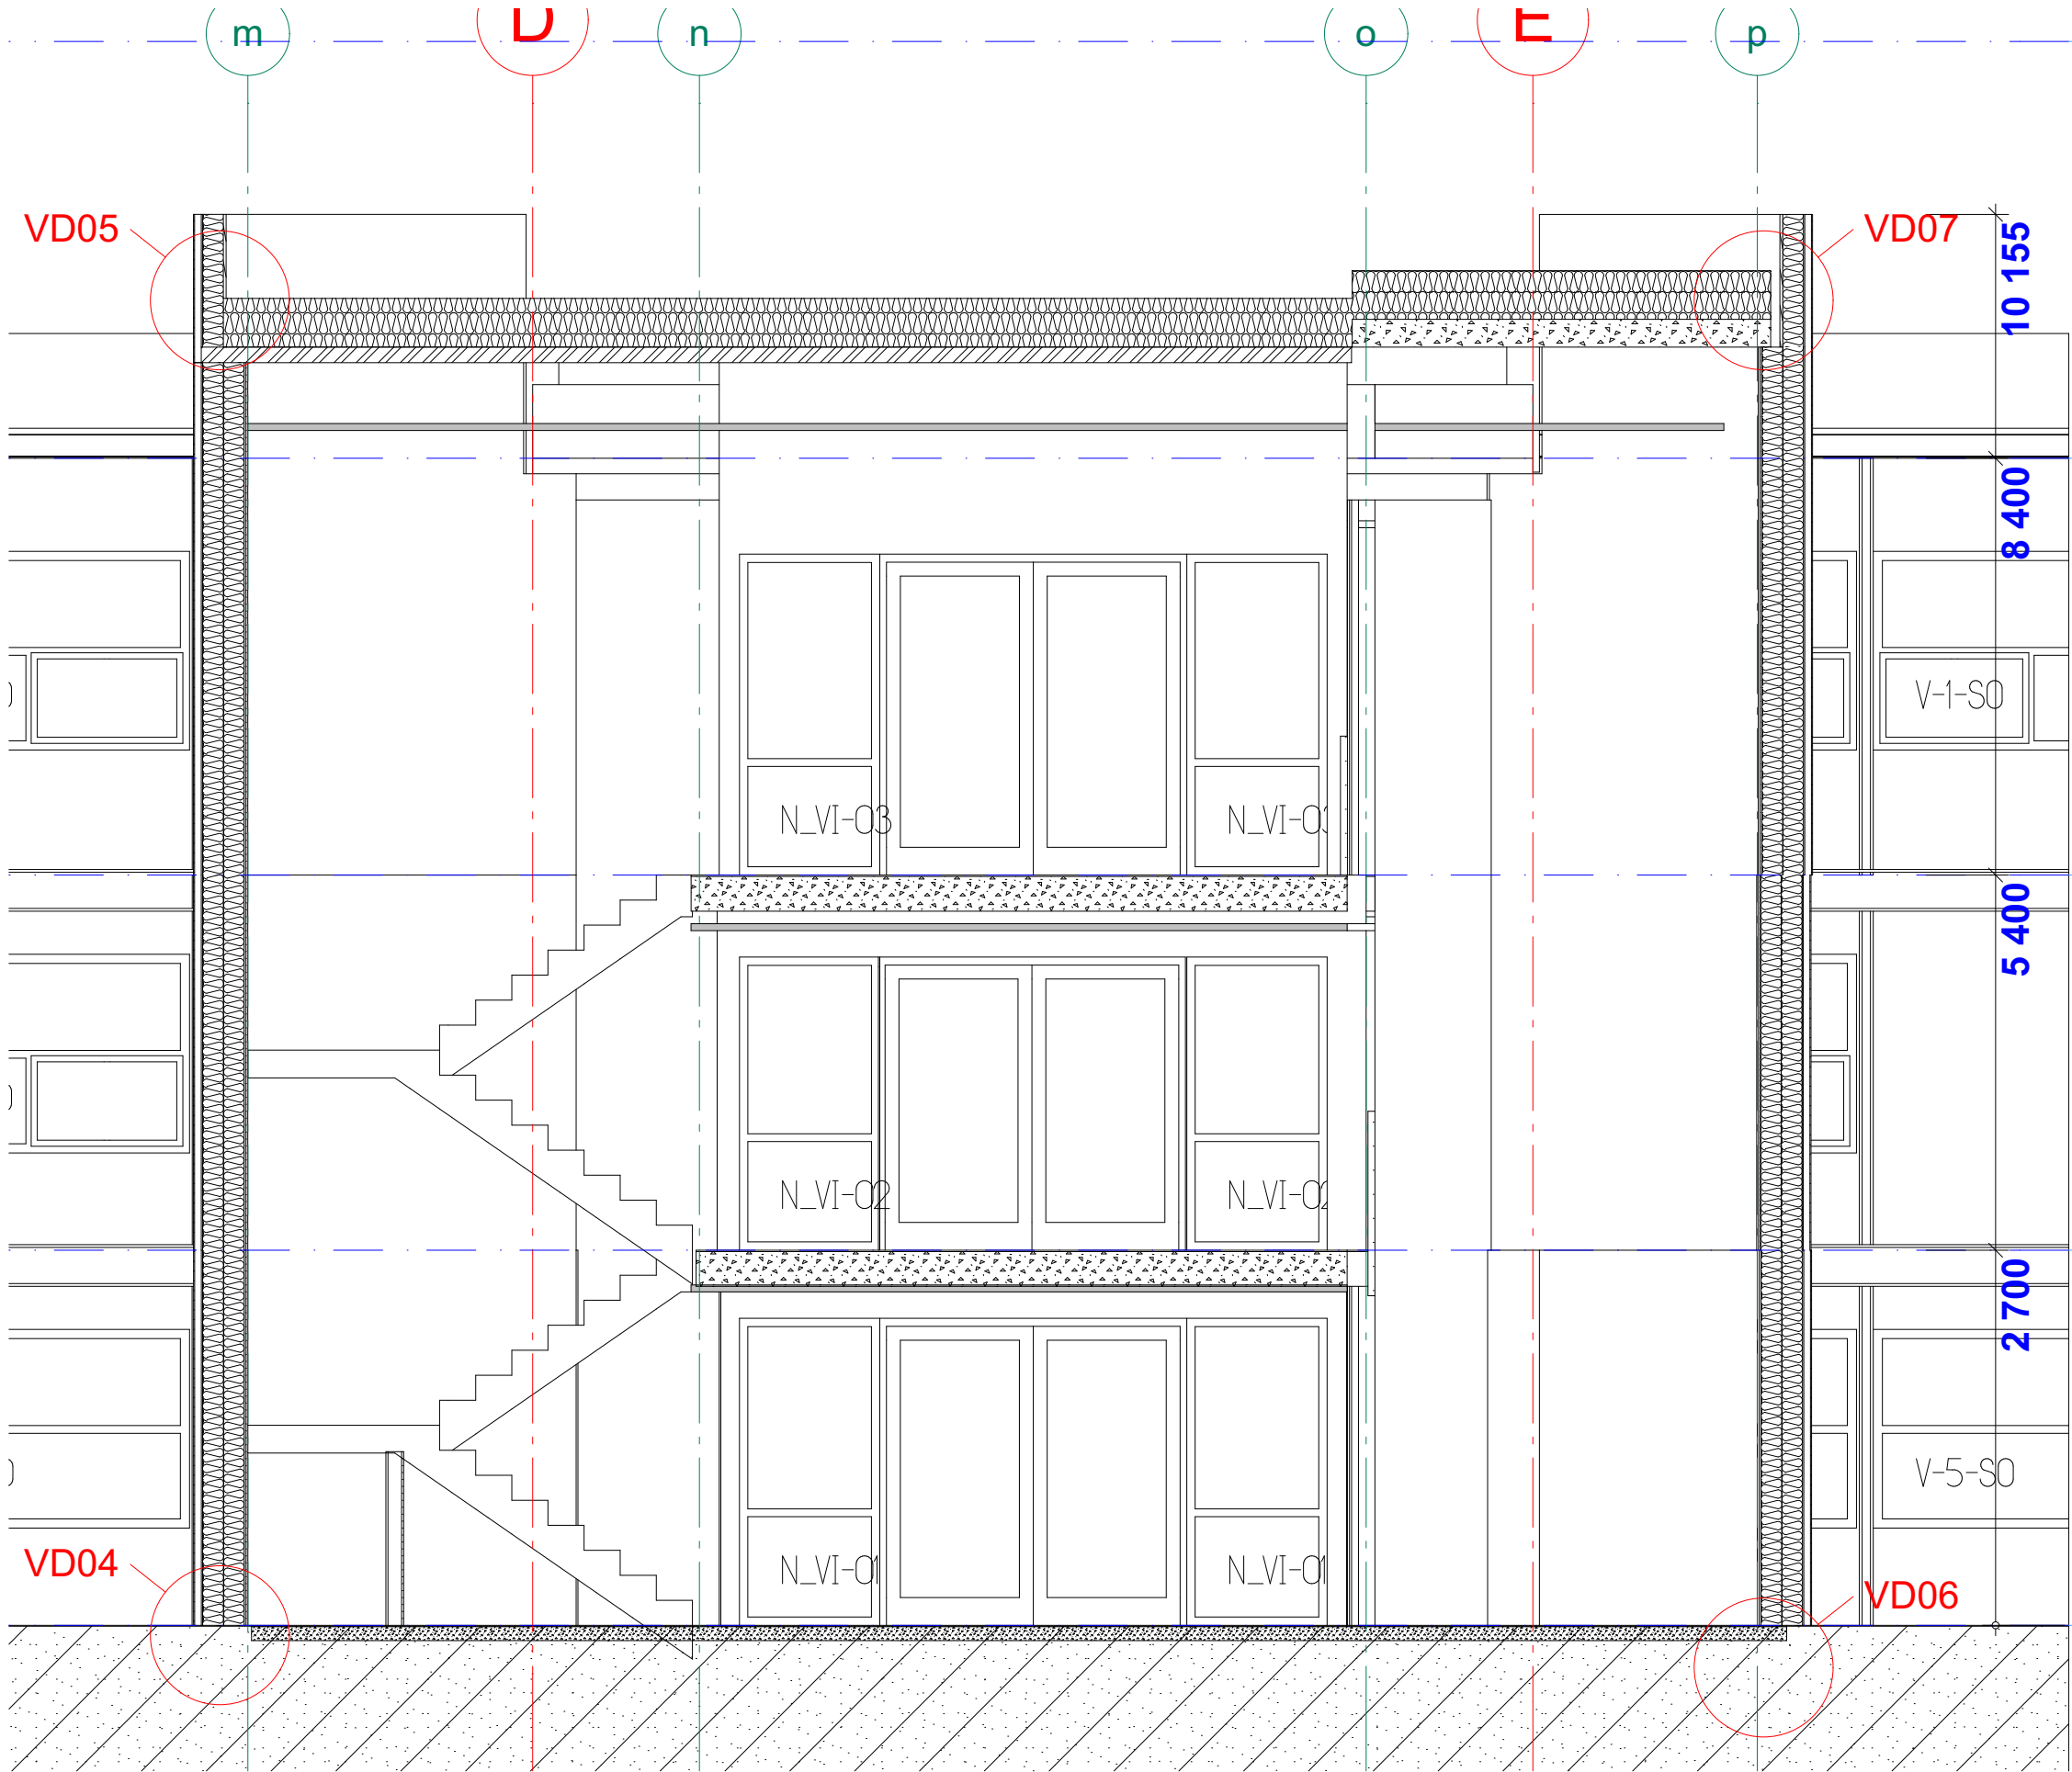

Snitt 3-3

1:50

Tegningsnr.:
A3002

Revisjon nr.:
A

Type tegning:
Snitt trappehus 3-3

		18.01.16	AS BUILD	
		17.07.15	1.utkast ARBEIDSTEIKNING. Til gj.syn.	
Index	Dato	Beskrivelse	Sign	Kontr.

Lokalisering:

☐ ENTR: Ruta Entreprenør

☒ ARK : Arkitektene Vis-a-vis AS

☐ RIBr : Norconsult AS

Øvre Flatåsen 12
7079 Flatåsen
489 94 330
rudi@ruta.no

Beddingen 14
7014 Trondheim
971 88 320
astrid.barrusten@vav.no

Norconsult AS
Kløbuveien 127 B,
NO-7031 Trondheim
454 01 418
Marianne.Ronquist@norconsult.com

Fase:
AS BUILD

Tittel:
**Tiltakshaver
Kløbu kulturhus**
Postboks 200
7541 Kløbu

Filnavn:
1510_KLÆBU
KULTURHUS_AS BUILD.pln

Dato:
17.07.15

Målestokk:
A3/1:50

Kontroll
Sign.:
AB

Kontroll:
TW

Gnr./Bnr.:
22/2

Prosjektnr.:
1510

Tegningsnr.:
A3002

Prosjektnr. for
prosjekterende/lev

Type tegning:
Snitt trappehus 3-3