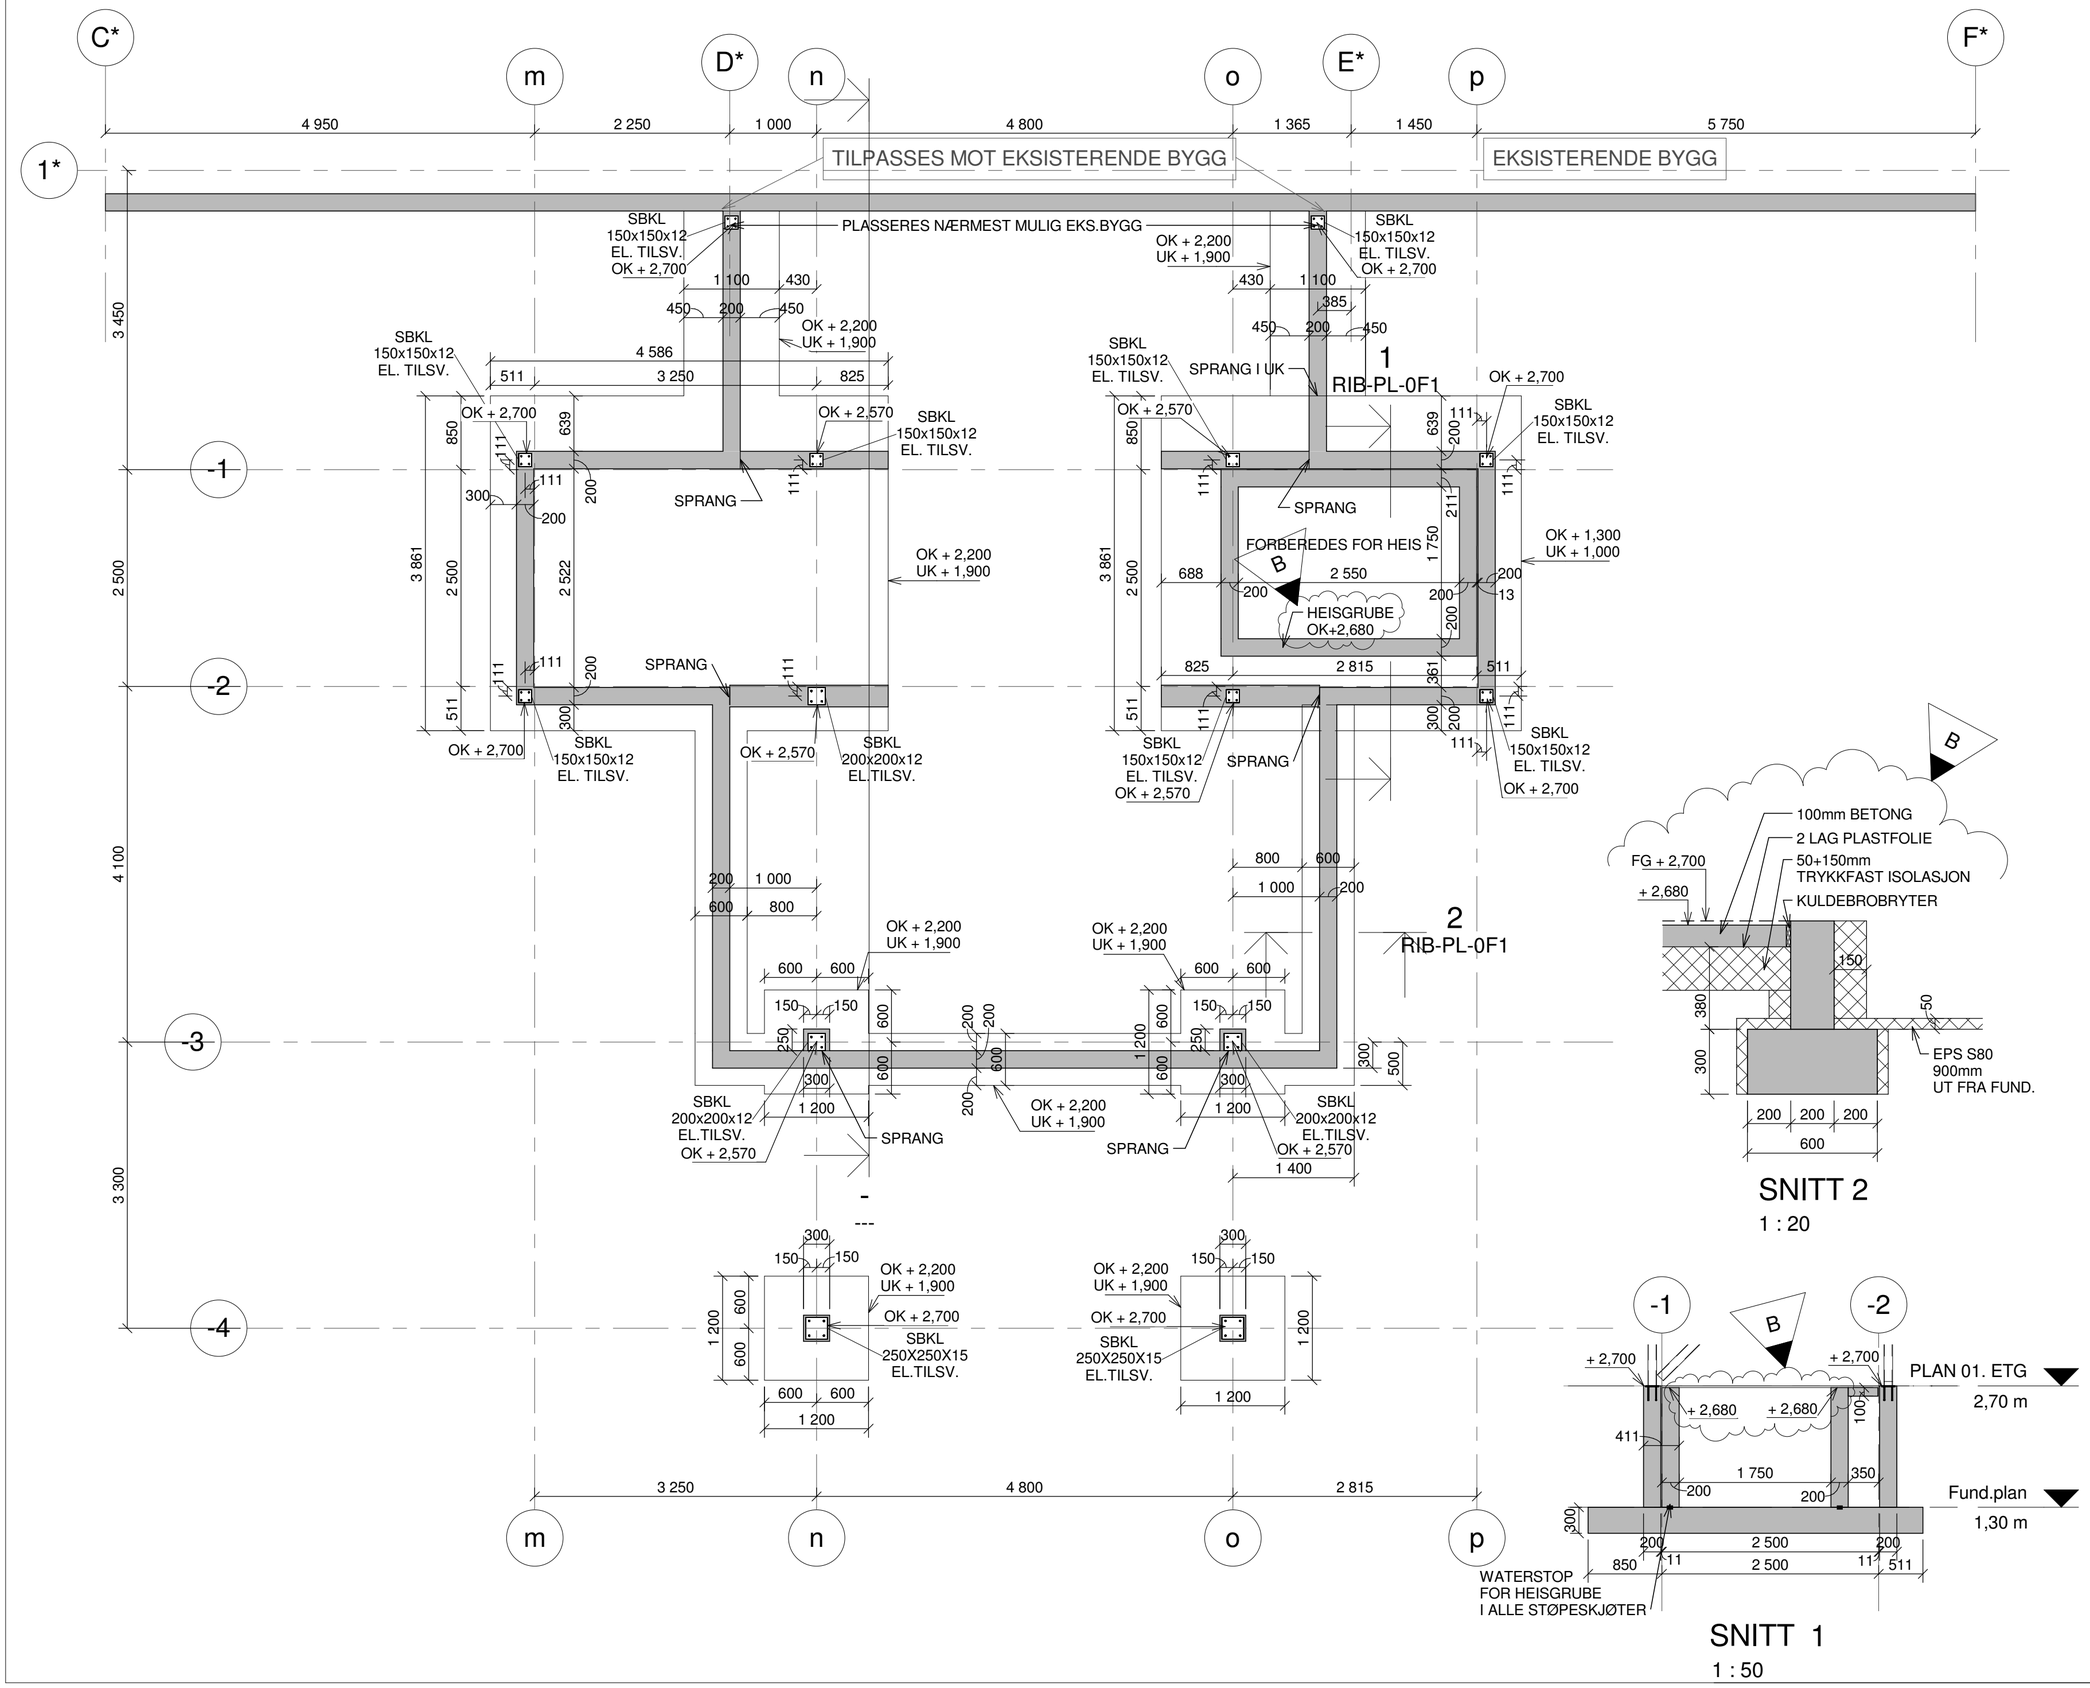

Tegningsnr.:	RIB-PL-0F1	Revisjon nr.: B
Type tegning:	FUNDAMENTPLAN	

Dette dokumentet er utarbeidet av Norconsult AS som del av det oppdraget som fremgår nedenfor. Opphavsretten tilhører Norconsult AS. Dokumentet må bare benyttes til det formål som oppdragsavtalen beskriver, og må ikke kopieres eller gjøres tilgjengelig på annen måte eller i større utstrekning enn formålet tilsier.

ANVISNINGER BETONG:

1. Generelt
   Utførelse i henhold til *teknisk beskrivelse, NS3420, NS13670+NA og NS-EN 1992-1-1+NA*

2. Forskaling
   Forskalingsoverflate: Glatt
   Alle synlige hjørner avfases med 23 mm trekantlist

3. Betong
   Fasthetsklasse: B30
   - vanntett i hesigrube
   Bestandighetsklasse: M60
   Eksponeringsklasse: XC2
   Kloridklasse: Cl 0,4
   Armering: B500NC

4. Anmerkinger:
   -Graveplan med angivelse av tillatt graveskråning utarbeides av RIG
   -Oppfylling angis av RIG
   -Bærelag angis av RIG, minst 200mm godt komprimert pukklag under isolasjon
   -Drens angis av RIVA

Rev	Dato	Beskrivelse	Utført	Kontr
B	17.08.15	Supplert snitt	WeFla	Sives
A	06.07.15	ARBEIDSTEGNING	SiVes	ToBri

Lokalisering:

Prosjekteringsgruppen:

ARK: Arkitektene Vis-a-vis AS
Beddingen 14
7014 Trondheim
Tlf. 971 88 320
astrid.barrusten@vav.no

RIB: Norconsult
Klæbuveien 127 b
7031 Trondheim
www.norconsult.no

RIE:

RIV:

Fase: ARBEIDSTEGNING

Oppdragsgiver: RUTA ENTREPRENØR

Tittel:
Tiltakshaver
Klæbu Kulturhus
Postboks 200
7541 KLÆBU

FUNDAMENTPLAN

Godkjent: SiVes
Filnavn:
Dato: 06.07.15
Målestokk: 1:50
Kontroll
Sign.: SiVes | Kontroll: ToBri
Gnr./Bnr.:

Oppdragsnummer: 5152360
Tegningsnummer: RIB-PL-0F1
Rev.: B
Type tegning: PLANTEGNING

2015-08-17 14:59:17 N:\515\23\5152360\BIM\Konstruksjon\Modell\Revit_Lokalfil\5152360 WeFla.rvt