


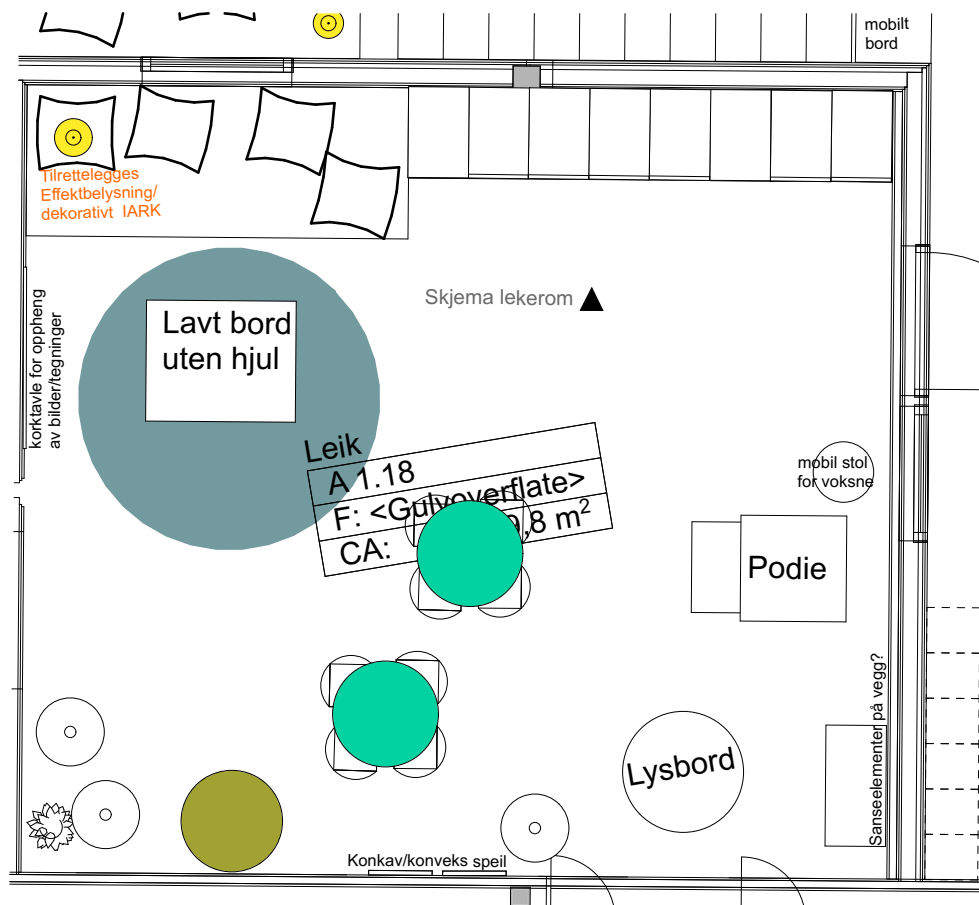

Beskrivelse

Hyller, skapskrog, dekkssider, sokkel, foring osv utføres i solid 15 mm lakkert FSC sertifisert kryssfiner i skrog, front inkl. bakplate for stabil utførelse. Frontplate i hule skal være 22 mm kryssfiner. For renere estetisk uttrykk er det ønskelig med innredning uten synlig dørrep. Dørfronter skal ha innfrest dørrep med solide og kraftige hengsler som ikke er synlig. Lyddemping i dørblad. Hyller skal være fastmonterte.

Hele skapet inkl. fronter, hylle, skrog, sokkel og bakplate skal utføres i 6% hvitpigmentert bjørk kryssfiner, mattlakkert med sterk UV-lakk som er miljøvennlig.


Himling inne i hule skal dekkes med herdet speil som limes på tak. Sikkerhetsspeil med foliert bakside. (Polert C-kant på alle sider) Bakvegg og frontplate (bare fra utsiden på front) dekkes med Linoleum desktop med valgfri farger fra sortement. Sidevegger skal polstres med 3 cm skum og trekkes i tekstil med ullstoff fastmontert til vegg. Det skal kunne velges trekk til sidepute i hele sortimentet (Amdal) eller tilsvarende (ullstoff med minimum 70 % ny ull, 100.000 Martindale). Polstret gulv/bunn i hule med 6 cm skummadrass. Setepute trekt i kunstsinn, silvertex eller tilsvarende. Kunstsinn skal ha dempede farger og en struktur i overflaten som skaper dybde og et varmt uttrykk av teksten. Alle farger i sortementet skal inkluderes i prisen, minimum 40 farger å velge mellom.

Farge og utførelse velges i samråd med interiørarkitekt.

INNREDNING

Åpen reol -01 x 2 stk B: 400 mm H: 1200 mm D: 600 mm inkl. 2 faste hyller
 Åpen reol -02 x 1 stk B: 800 mm H: 400 mm D: 600 mm. Bakplate dekkes med desktop linoleum i valgfri farge fra sortement.
 Åpen reol -03 x 2 stk B: 400 mm H: 800 mm D: 600 mm Bakplate dekkes med desktop linoleum i valgfri farge fra sortement.
 Skap med slagdør x 8 stk B: 400 mm H: 800 mm D: 600 mm

Sokkel H:100 mm på hele modulen

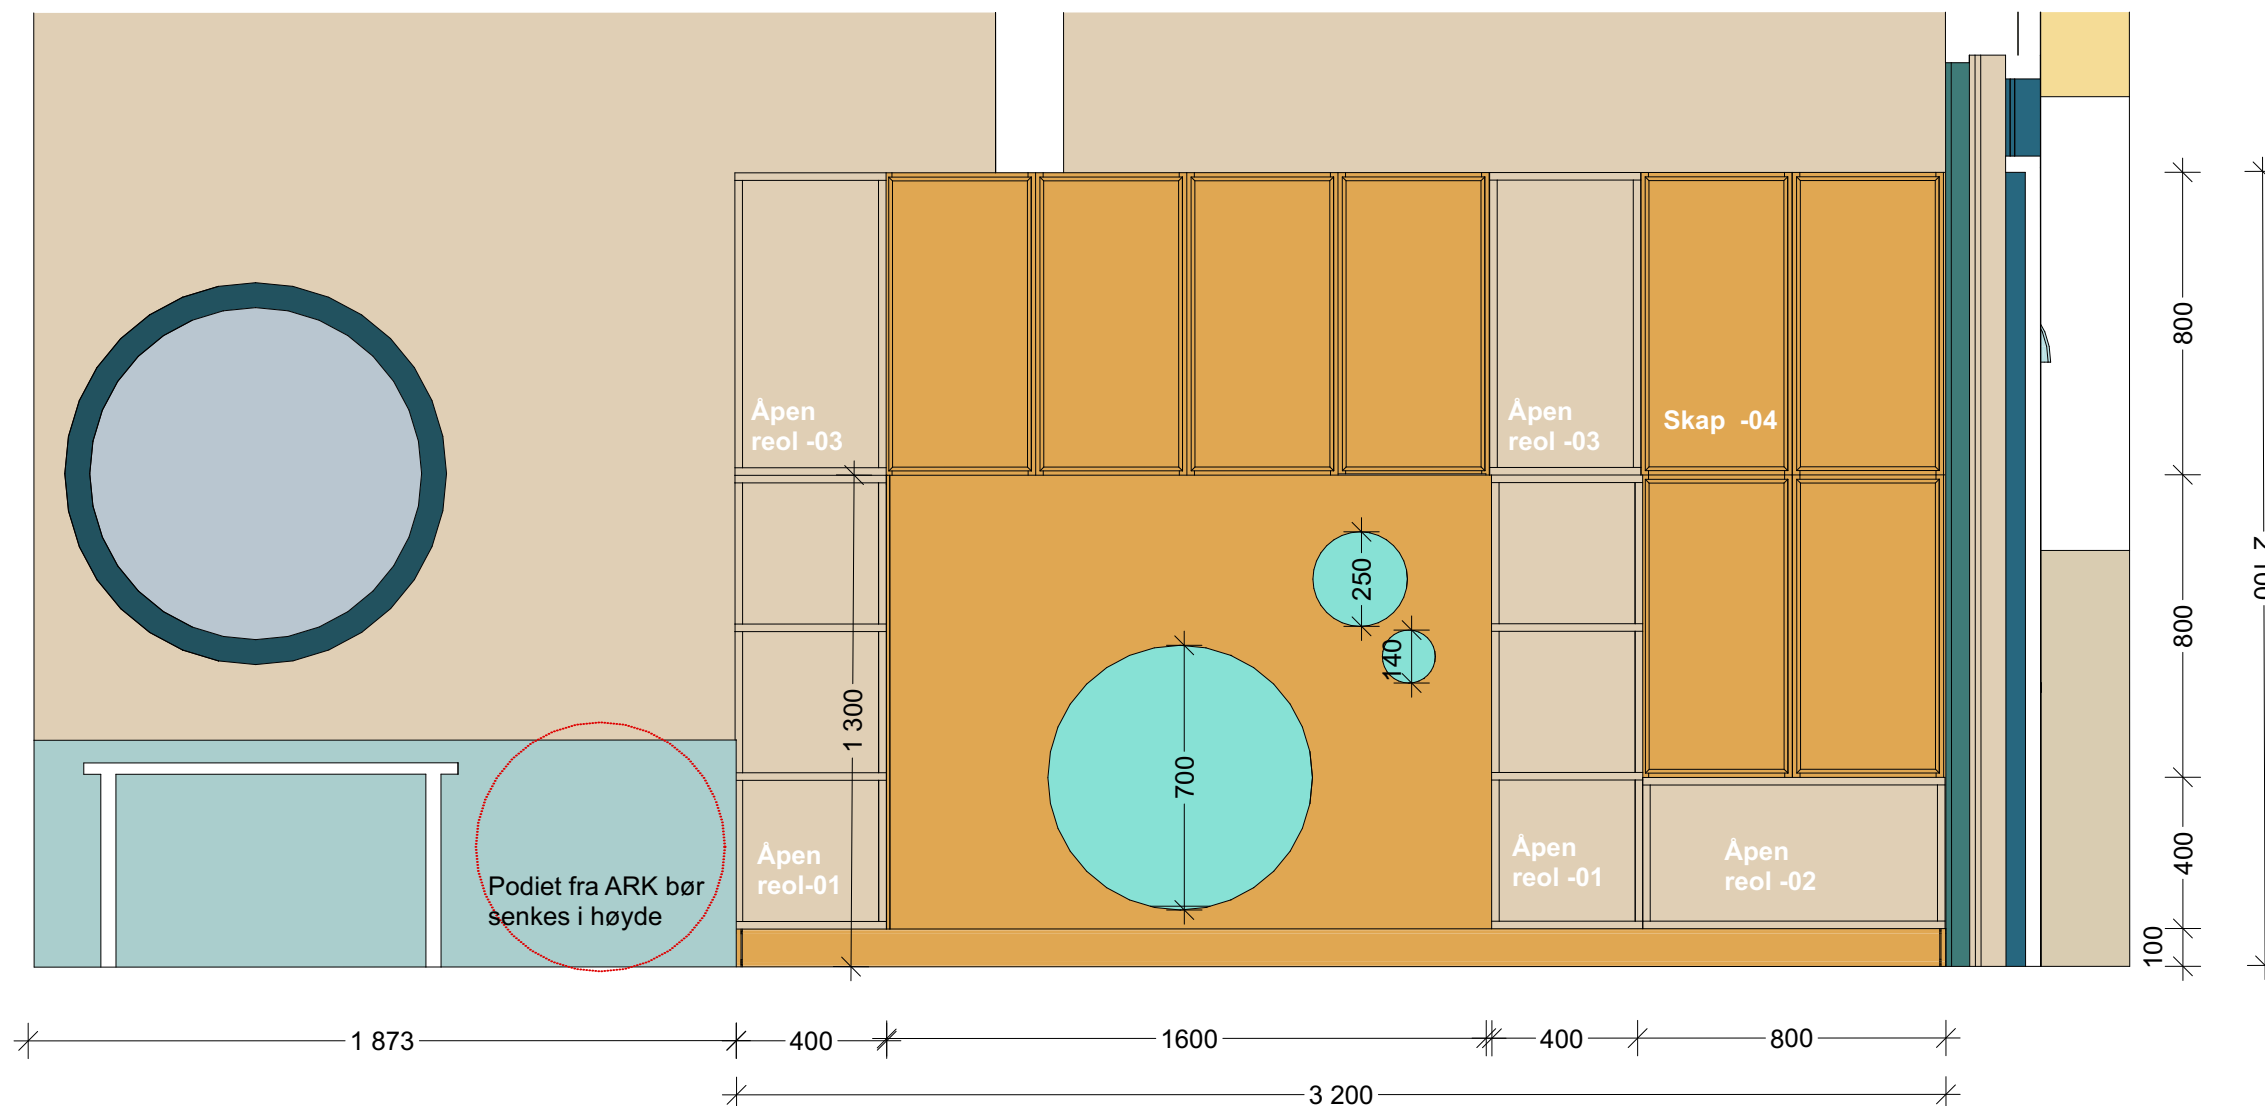

Prosjekt:	Prosjekt.nr:		
Frol Barnehage	2012		
Tiltakshaver:			
Levanger Kommune			
Adresse	Gnr/Bnr:		
Oppdragsgiver:			
Levanger Kommune			
Prosjekttype			
Detaljprosjekt (interiør)			
Tegn.nr:			
A62-101			
Tegningstittel:			
A 1.18 Leik modulvegg med hule			
Prosjektfase:	Tegningsstatus:		
Til anbud	Anbudstegning		
Prosj.ansv:	Tegnet av:	Kontroll:	Utgivelsesdato:
LAS	LAS/TB	LAS	10.11.20
Format:	Målestokk:	Rev.dato:	Rev.:
A3	1:20, 1:50		