
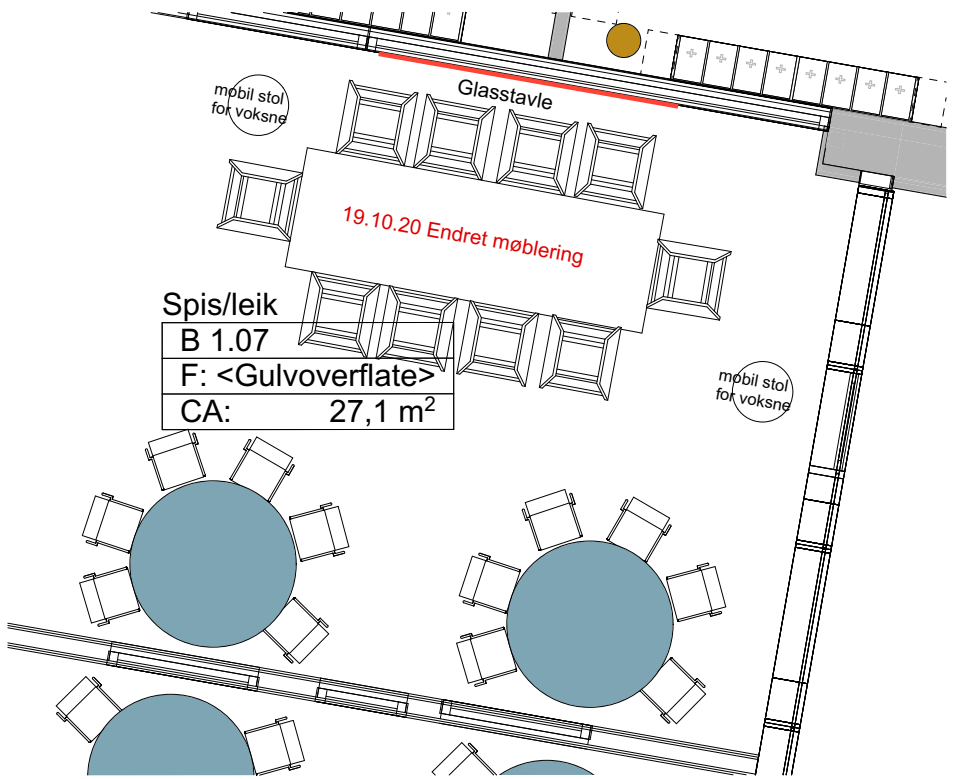


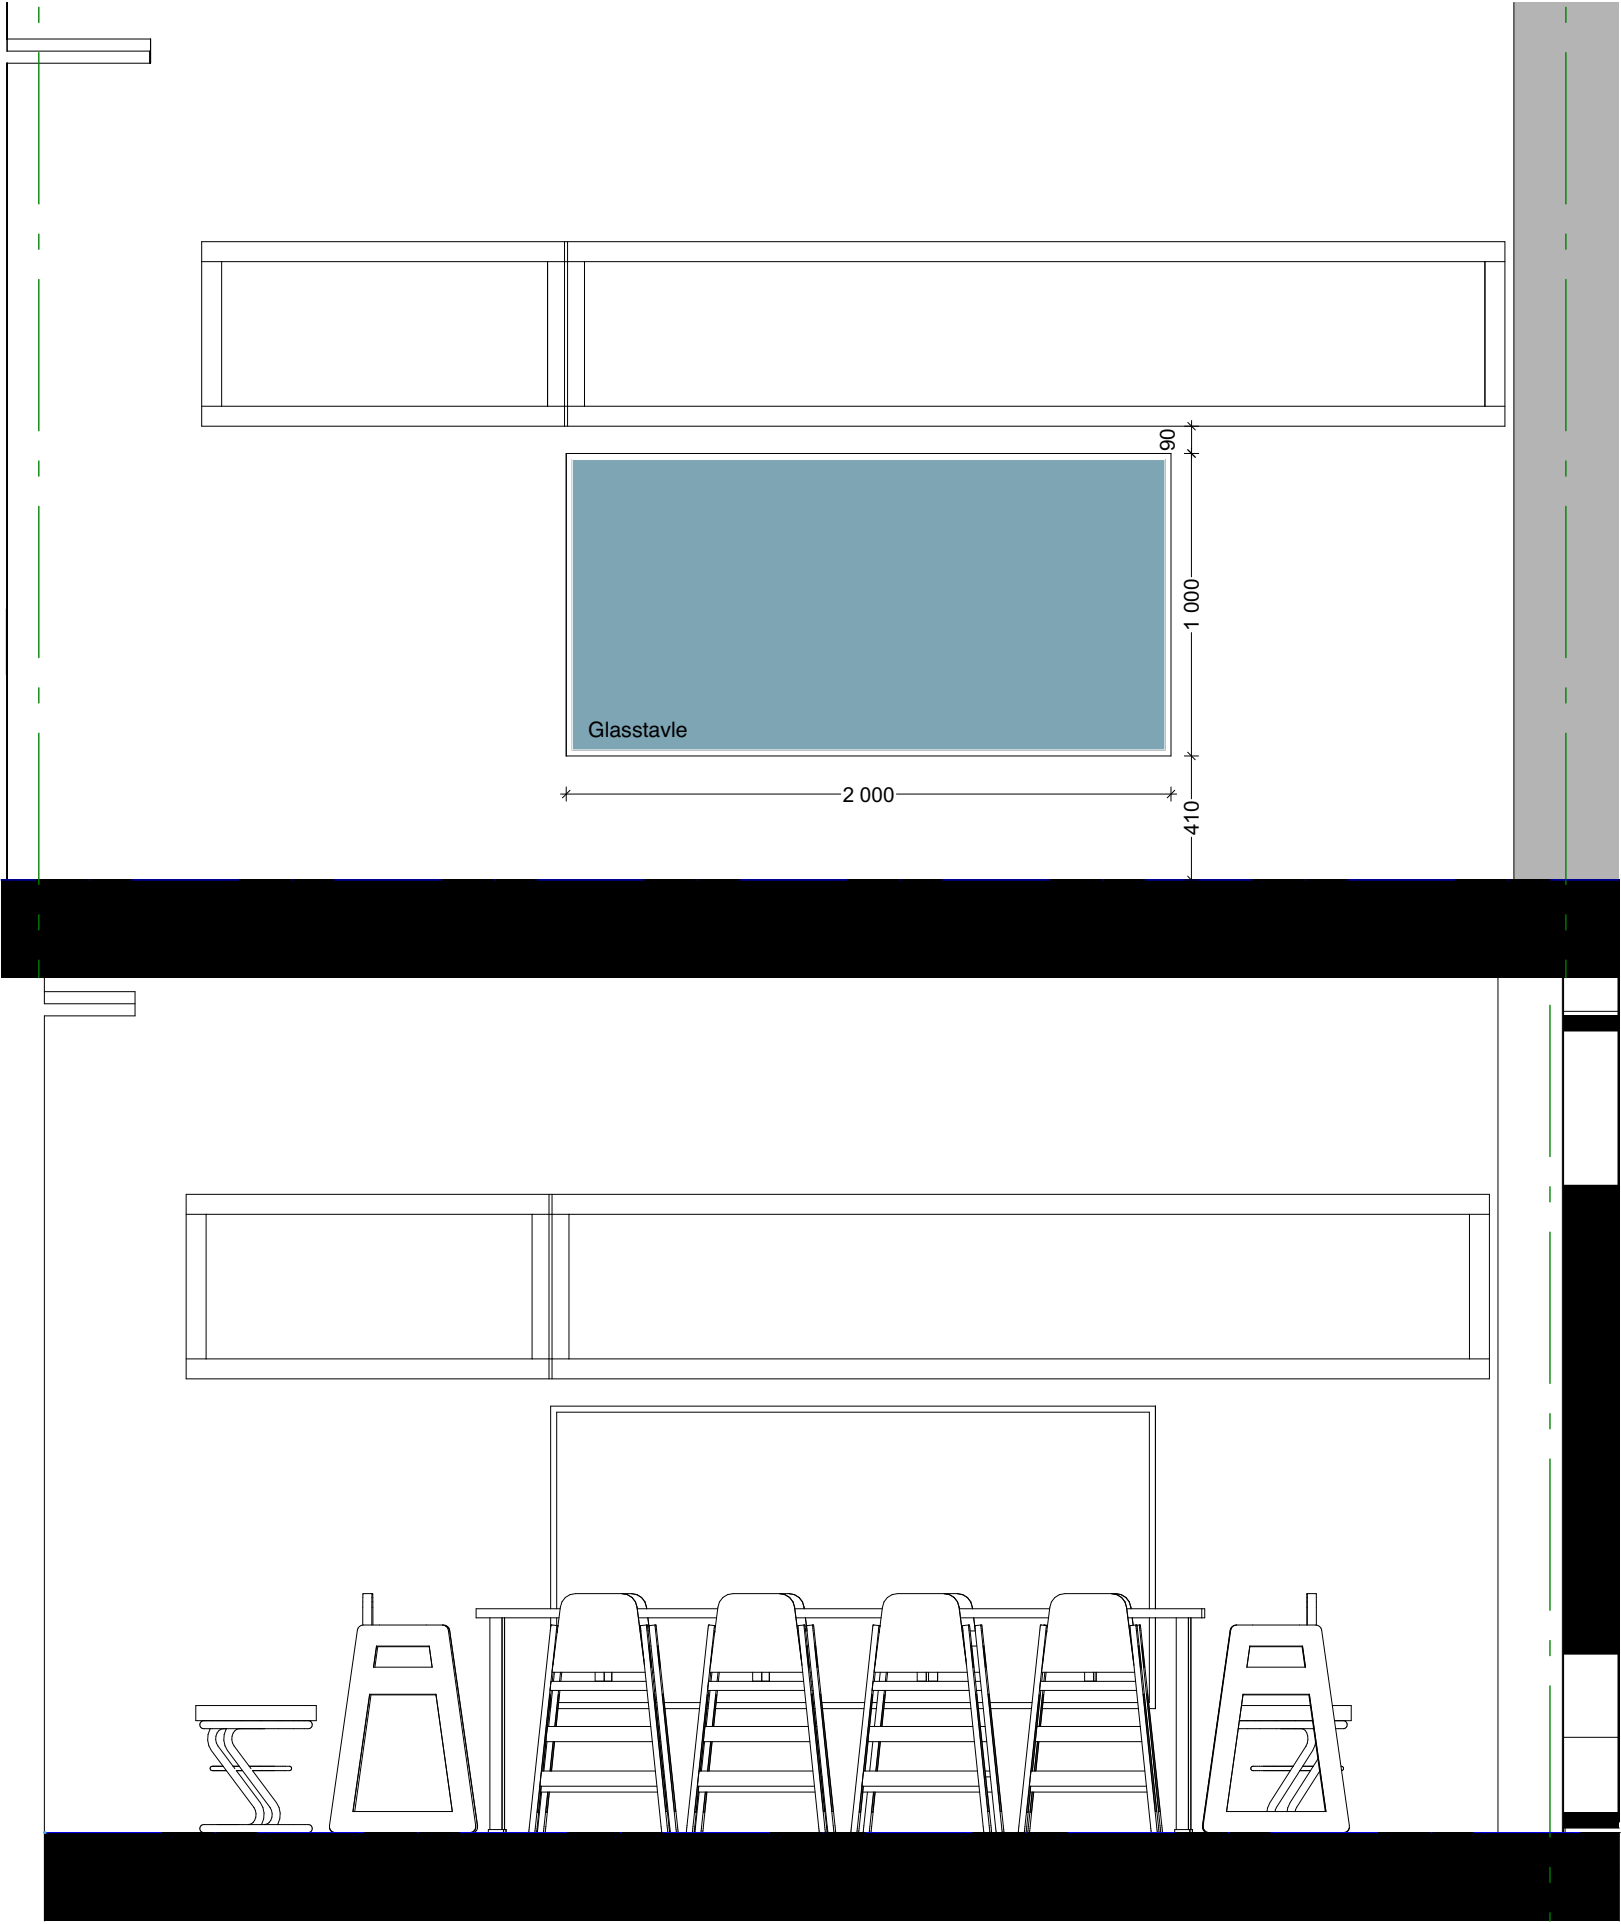

Innredning:
Post 130: Glasstavle

Prosjekt:	Prosjekt.nr:
Frol Barnehage	2012
Tiltakshaver:	
Levanger Kommune	
Adresse	Gnr/Bnr:

Oppdragsgiver:
Levanger Kommune

Prosjekttipe
Detaljprosjekt (interiør)

Tegn.nr:
A62-112
Tegningstittel:
Spis/Leik - Glasstavle

Prosjektfase:	Tegningsstatus:
Til anbud	Anbudstegning

Prosj.ansv:	Tegnet av:	Kontroll:	Utgivelsesdato:
LAS	LAS/TB	LAS	11.11.20

Format:	Målestokk:	Rev.dato:	Rev.:
A3	1:25, 1:50		

