
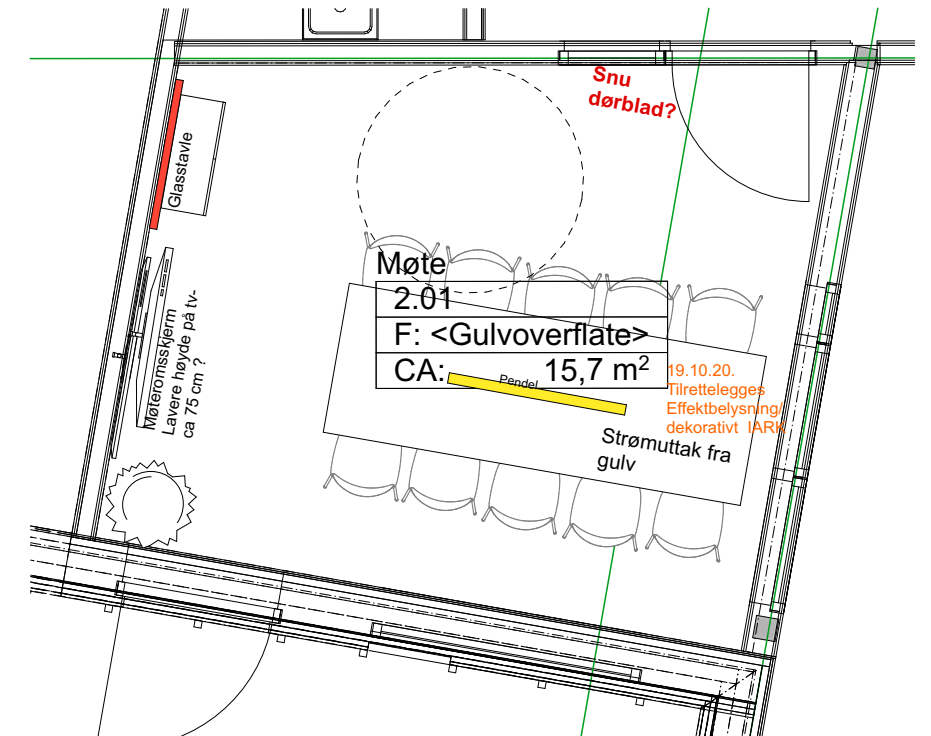


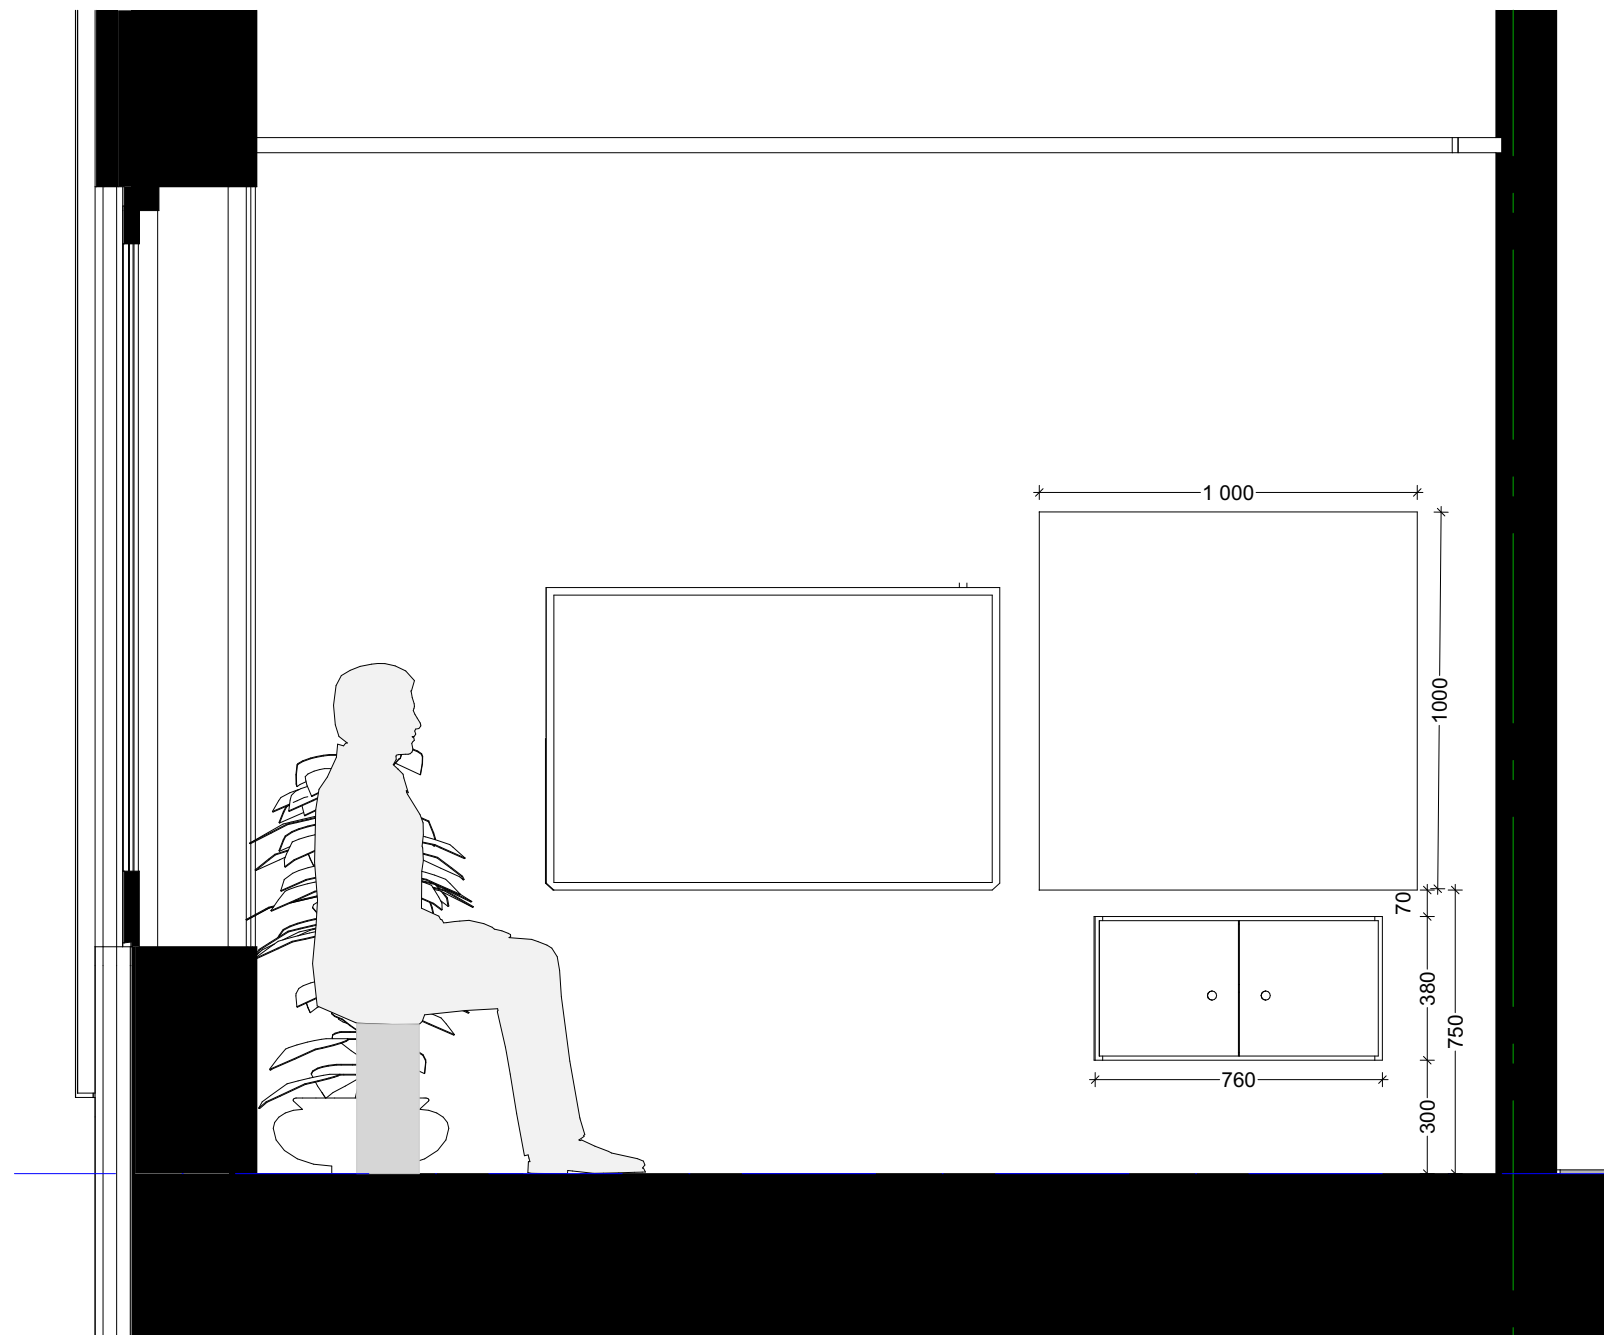

Innredning:
Post 131: Glasstavle
Post 94: Vegghengt skap

Prosjekt:		Prosjekt.nr:	
Frol Barnehage		2012	
Tiltakshaver:			
Levanger Kommune			
Adresse		Gnr/Bnr:	
Oppdragsgiver:			
Levanger Kommune			
Prosjekttipe			
Detaljprosjekt (interiør)			
Tegn.nr:			
A645			
Tegningstittel:			
Møterom 2.01			
Prosjektfase:		Tegningsstatus:	
Til anbud		Anbudstegning	
Prosj.ansv:	Tegnet av:	Kontroll:	Utgivelsesdato:
LAS	LAS/TB	LAS	11.11.20
Format:	Målestokk:	Rev.dato:	Rev.:
A3	1:20, 1:50		