


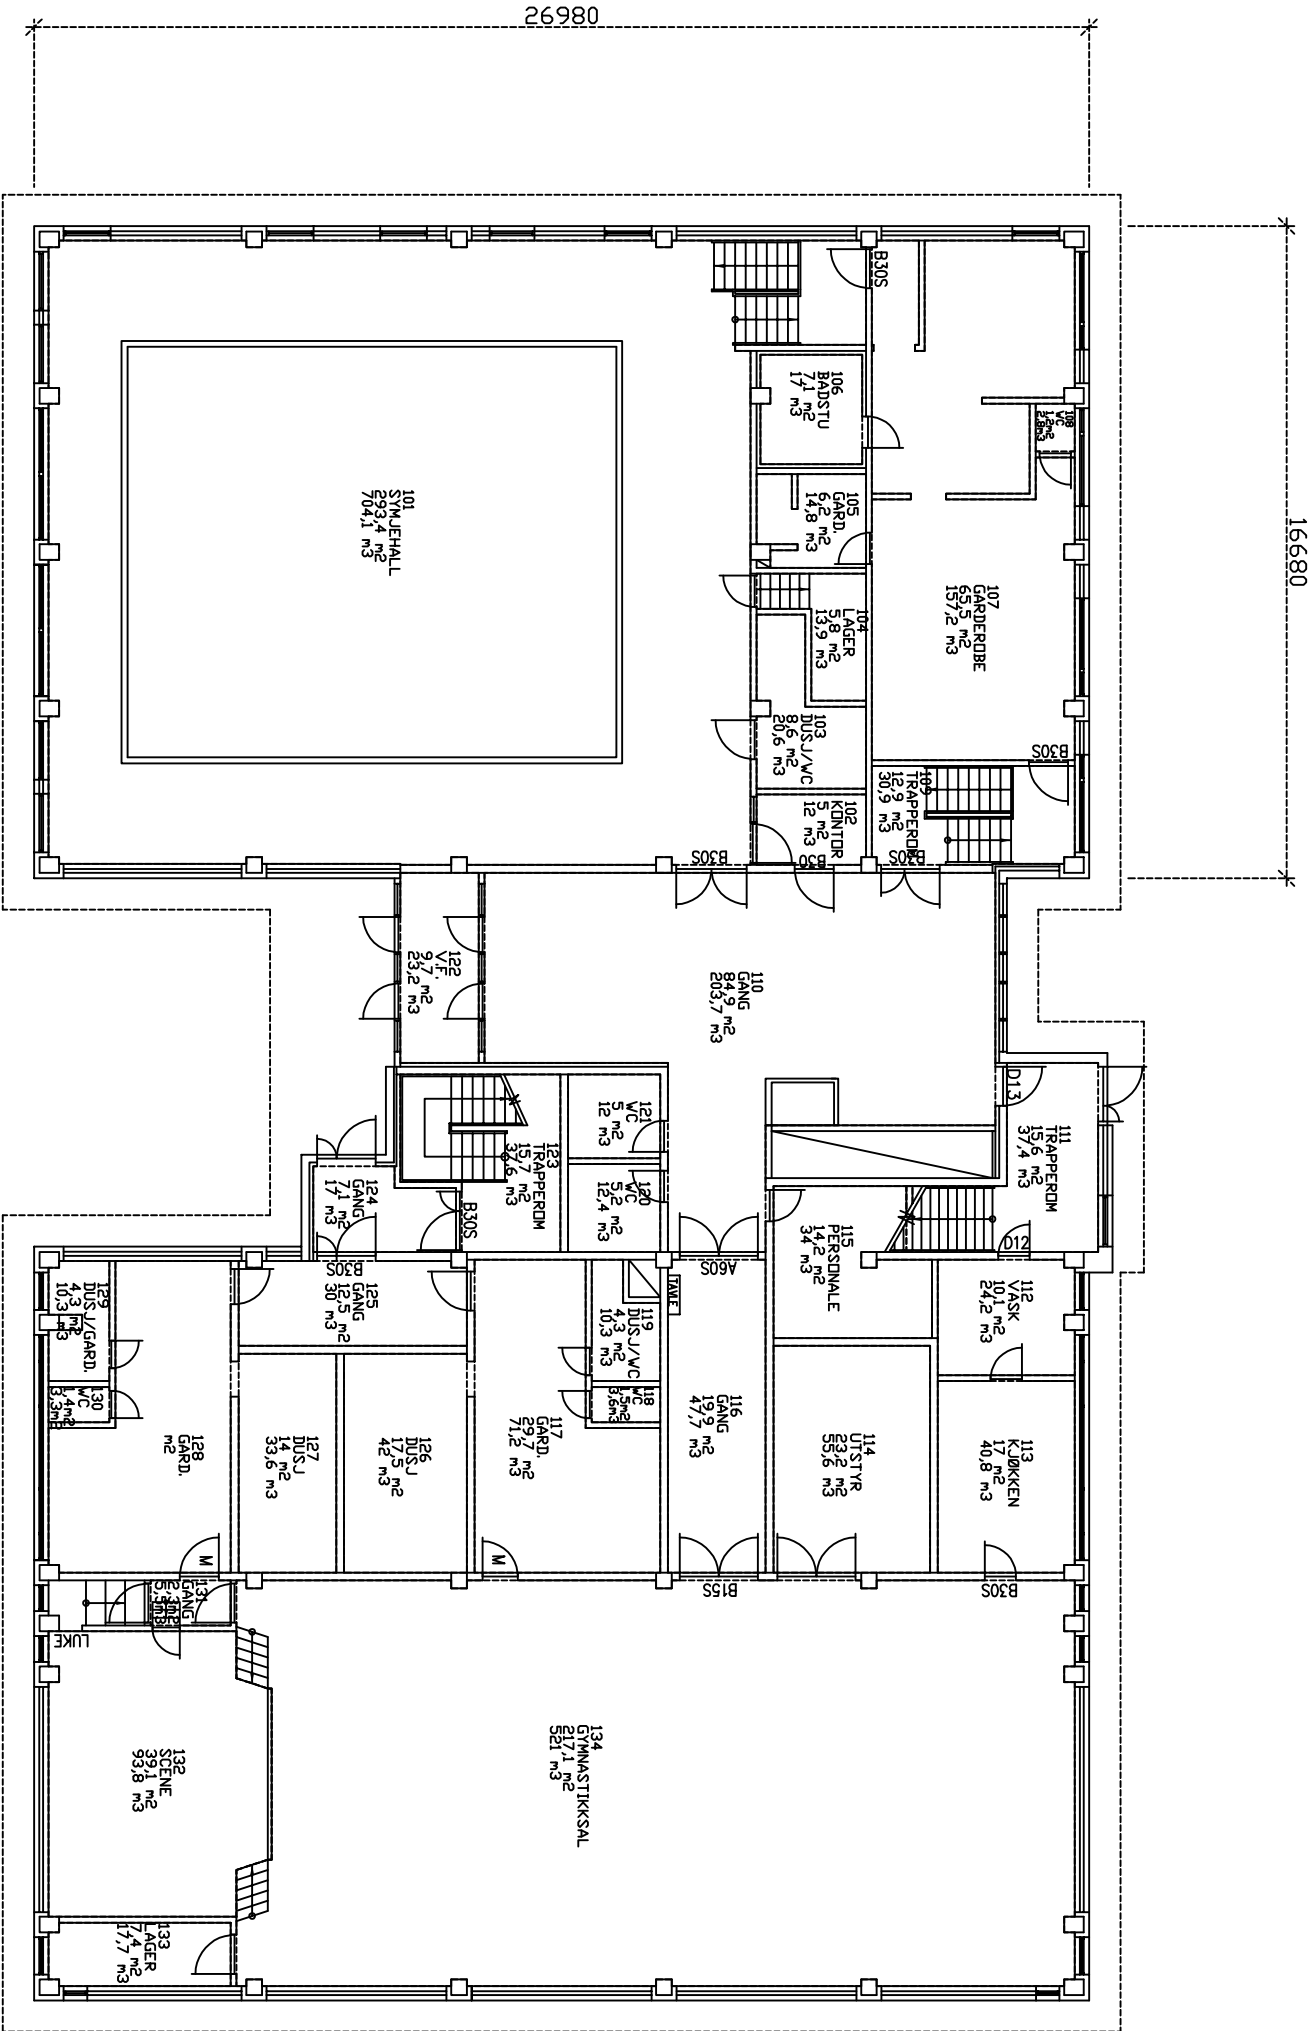

AREAL 1 ETASJE: 1133m2
BKL 1

✕ FORELØPIG TEGN. RETEG.		Tegnings - fil nr./navn:	
✕ RETEGNET AS BUILT		VINDAFJORD KOMMUNE	
✕ REVIDERT, FDV.		Følgende:	
✕ DOKUMENTASJONSTEGNING		Bygningstype:	
✕ ARBEIDSTEGNING		Eratilting for:	
✕ ANBUDSTEGNING		Eratilting av:	
✕ ANNEDELSESTEGNING		B-01	
✕ FORELØPIGSTEGNING		Prosjekt nr.:	
5.2.2017		PÅFØRT DØRNR. PÅ NYE DØRER	
Rev:	Merkn.:	Gnr.:	Bnr.:
	REV. TEGNINGSNR.,SIMCON AS, A.S.	281	162
	REV. I.H.H. SYNØF.,SIMCON AS, A.S.	05.06.07	REV.A.S
	m3,SIMCON AS, A.S.	05.06.07	Konstr./Tegnet
	INNV. BR.AREAL,SIMCON AS, A.S.	28.11.05	Godkjent
	REV. FOR FDV,SIMCON AS, A.S.	11.11.05	Godkjent
ØLEN KOMMUNE		Målestokk	
ØLEN GYMNASTIKKSAL OG SYMJEHALL		1:100	
PLAN 1. ETASJE		Tegnings type:	
SIMCON AS		Tegning nr.:	
4250 KOPERVIK		Tegningstype:	
FDV nr.:		Følgende:	
		Bygningstype:	
		Eratilting for:	
		Eratilting av:	
		B-01	
		Prosjekt nr.:	