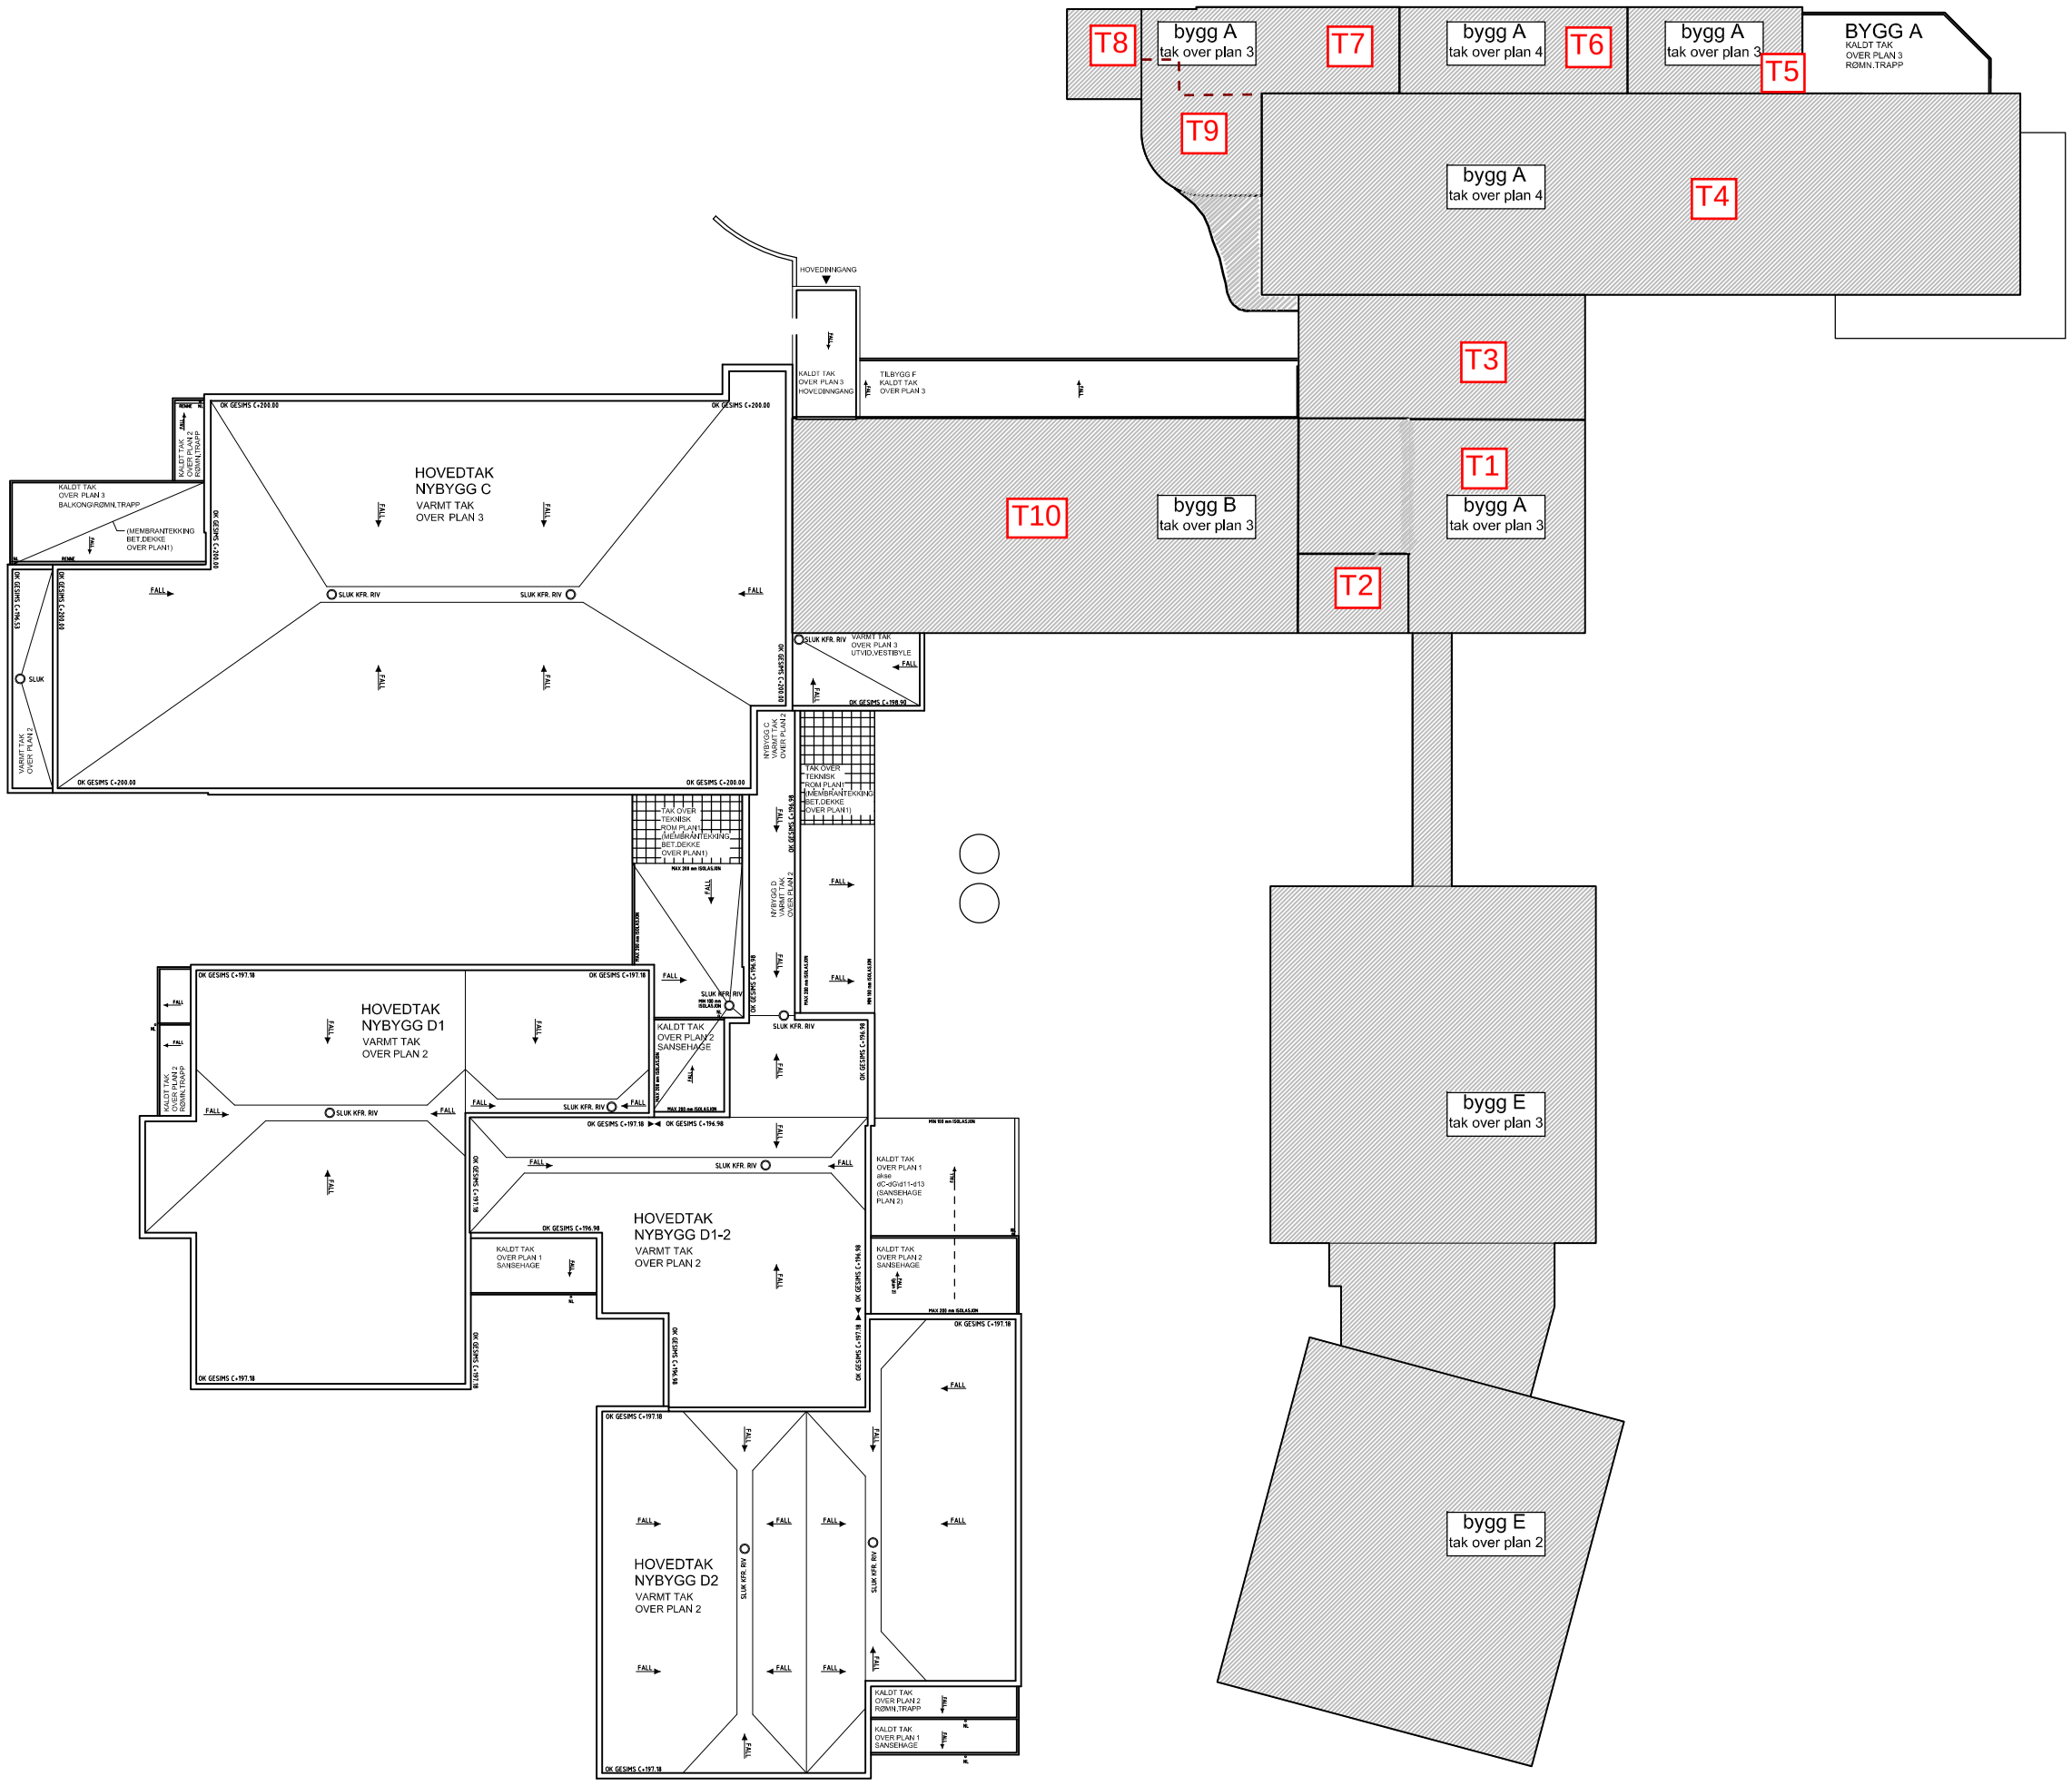

Rev. 23.11.2020 - pks

RINGEBU KOMMUNE

LINÅKER TUNET

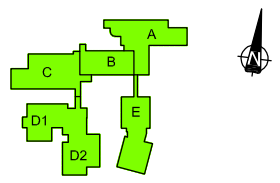

TAKPLAN

Mål	Dato
1 : 350	01 01 14

Tegn.nr. P-355

ARKITEKTKONTORET ATELIER 4 AS