27

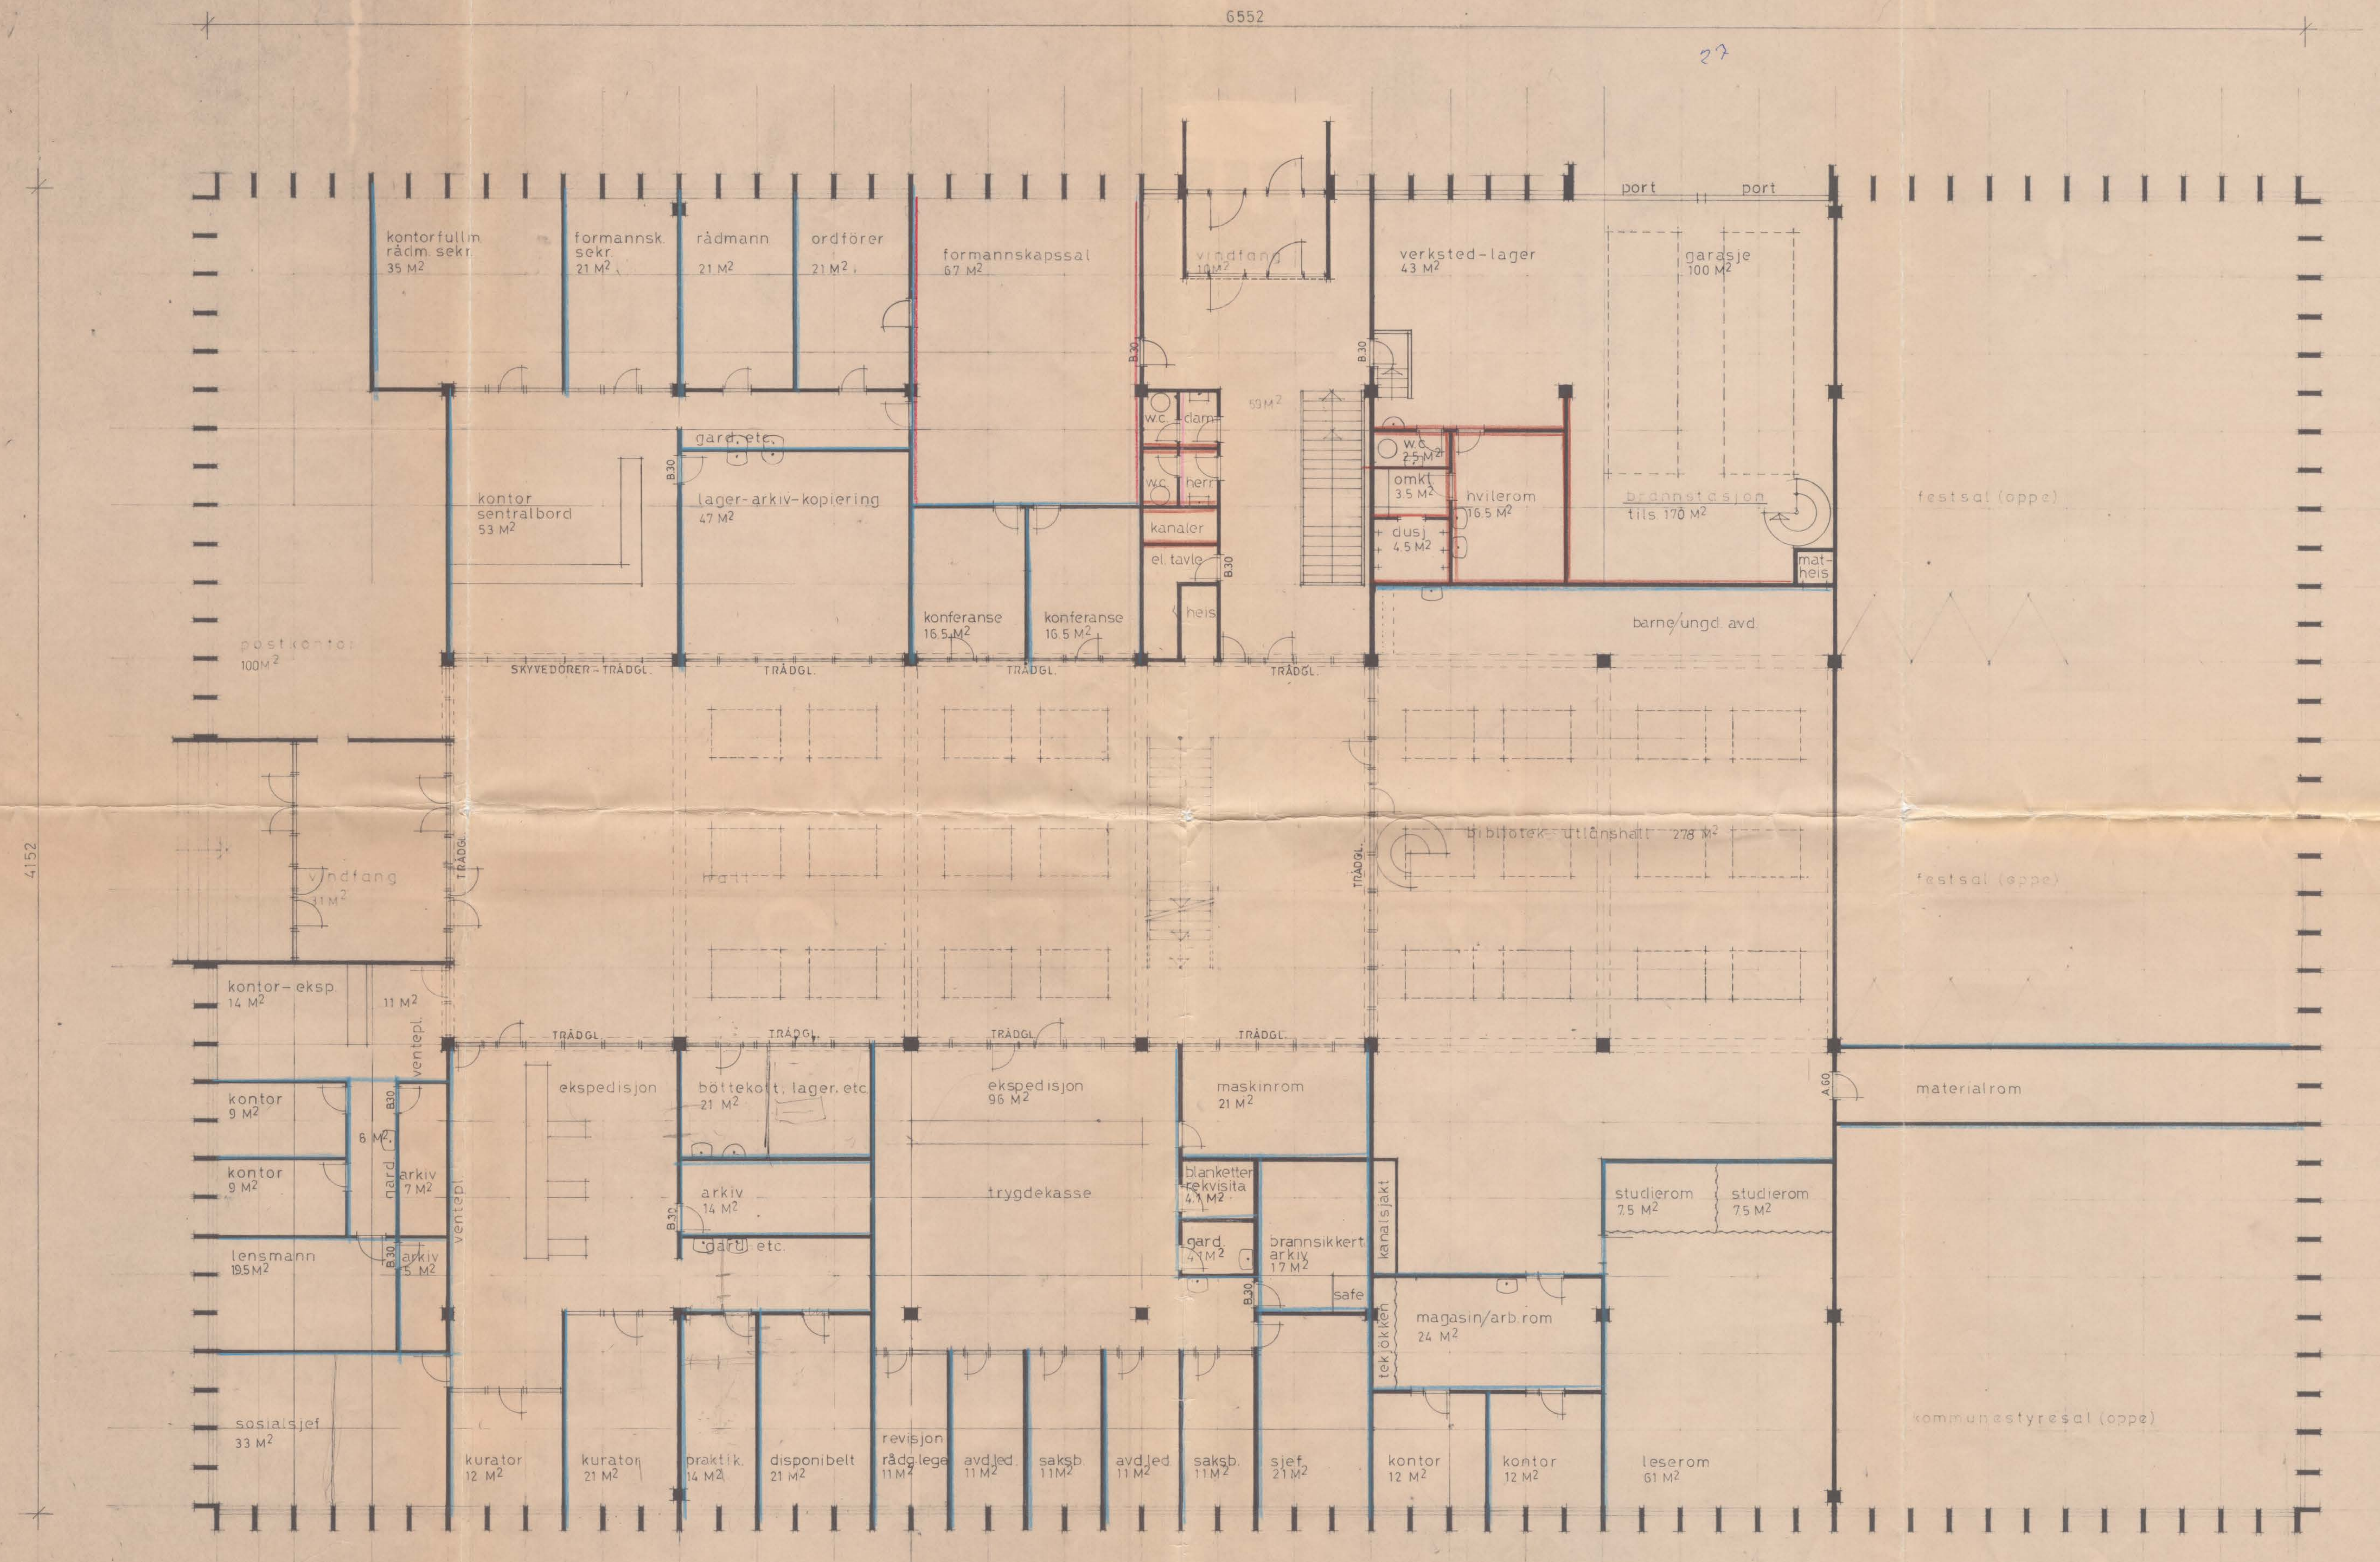

Klepp bygningsråd
Godkjent med rettelser
13 APR. 1971
ARKIV:

Klepp bygningsråd
Mottatt
- 4 MARS 1971
ARKIV:

▬	Betongvegger
▬	Lettvegger kledt med gipsplater, stålstendere
▬	Pussede teglsteinsvegger
▬	Spanskvegger

BRUTTO GOLVAREAL EKSKLUSIV
FEST/KOMMUNESTYRESAL
2147 m²

FORSLAG 2. 8.12.1970. 23.2.71.
8.7.1970 14.8.70 9.11.70

KLEPP KOMMUNE
RÅDHUS ALT 5
PLAN AV 1 ETASJE

TEGNING NR. 550 08
MÅL. 1:100
DATO. 2.1.1970

EILIF TONNING ✶ LARS ØGLÆND
Arkitekter m. n. a. l. Langgaten 10 Sandnes Telefon 62305-62597