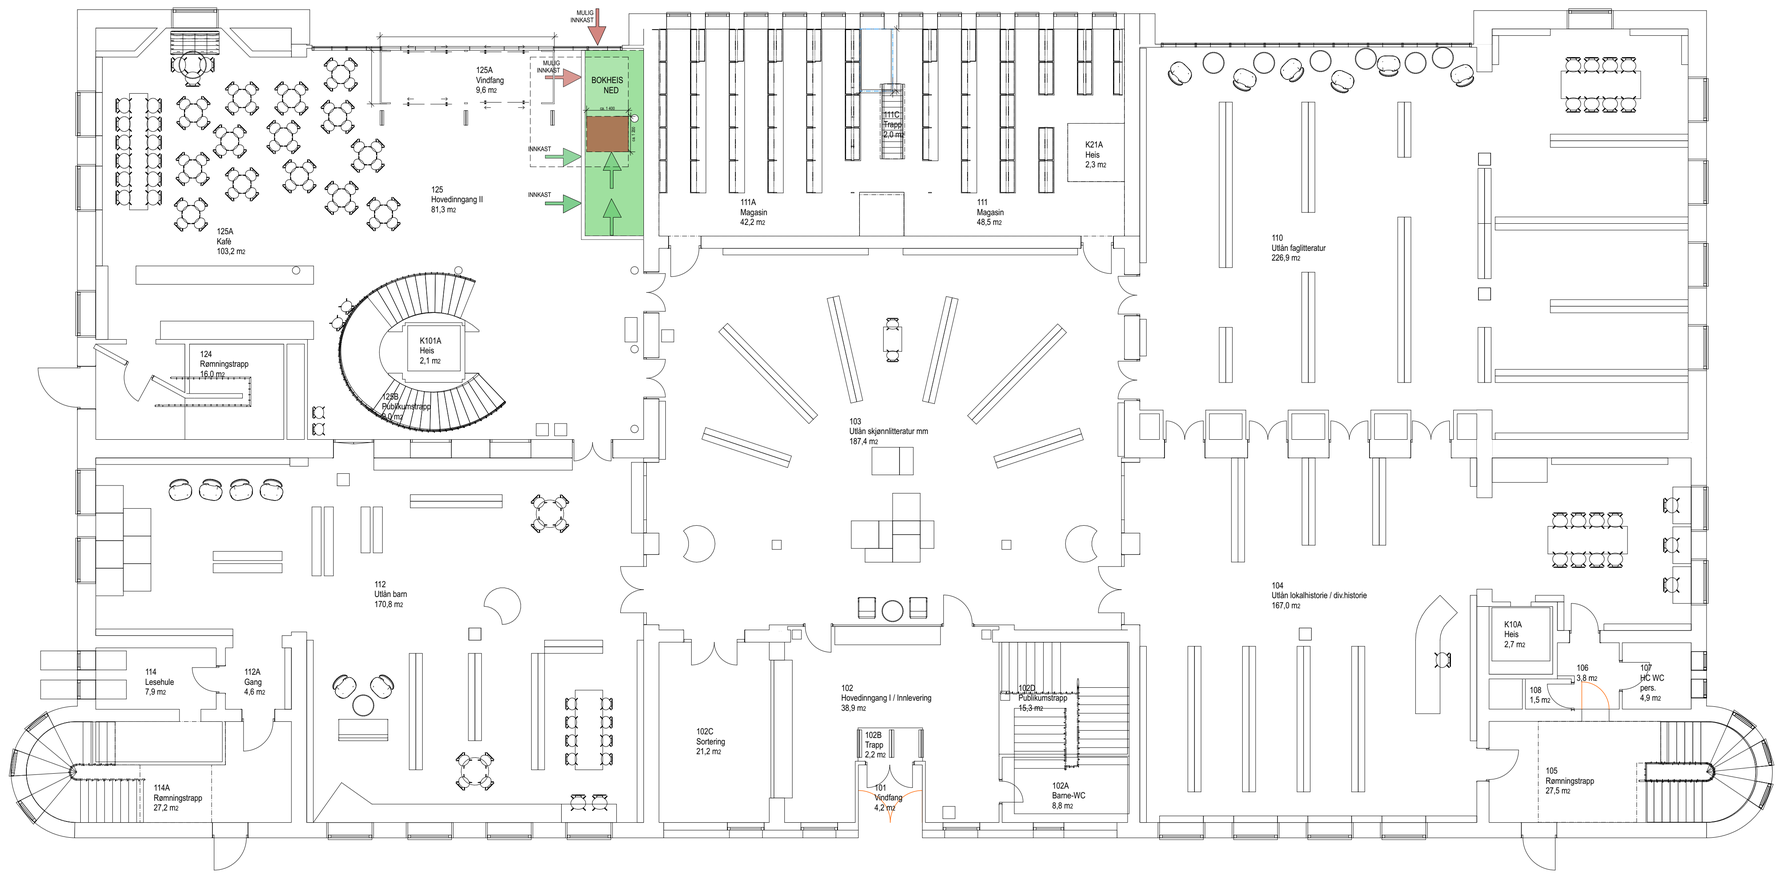


FORELØPIG

Kulturhuset Danckert Krohn- Restaurering og ombygging

Plan 1. Etasje

REV: 29.10.20	SIGN: MM
MÅL: 1:100	
TEGN.NR: A253	
INST.NR: 4601	VER: 3

BERGEN KOMMUNE
Finans, Eiendom og Eierskap
Etat for Bygg og Eiendom