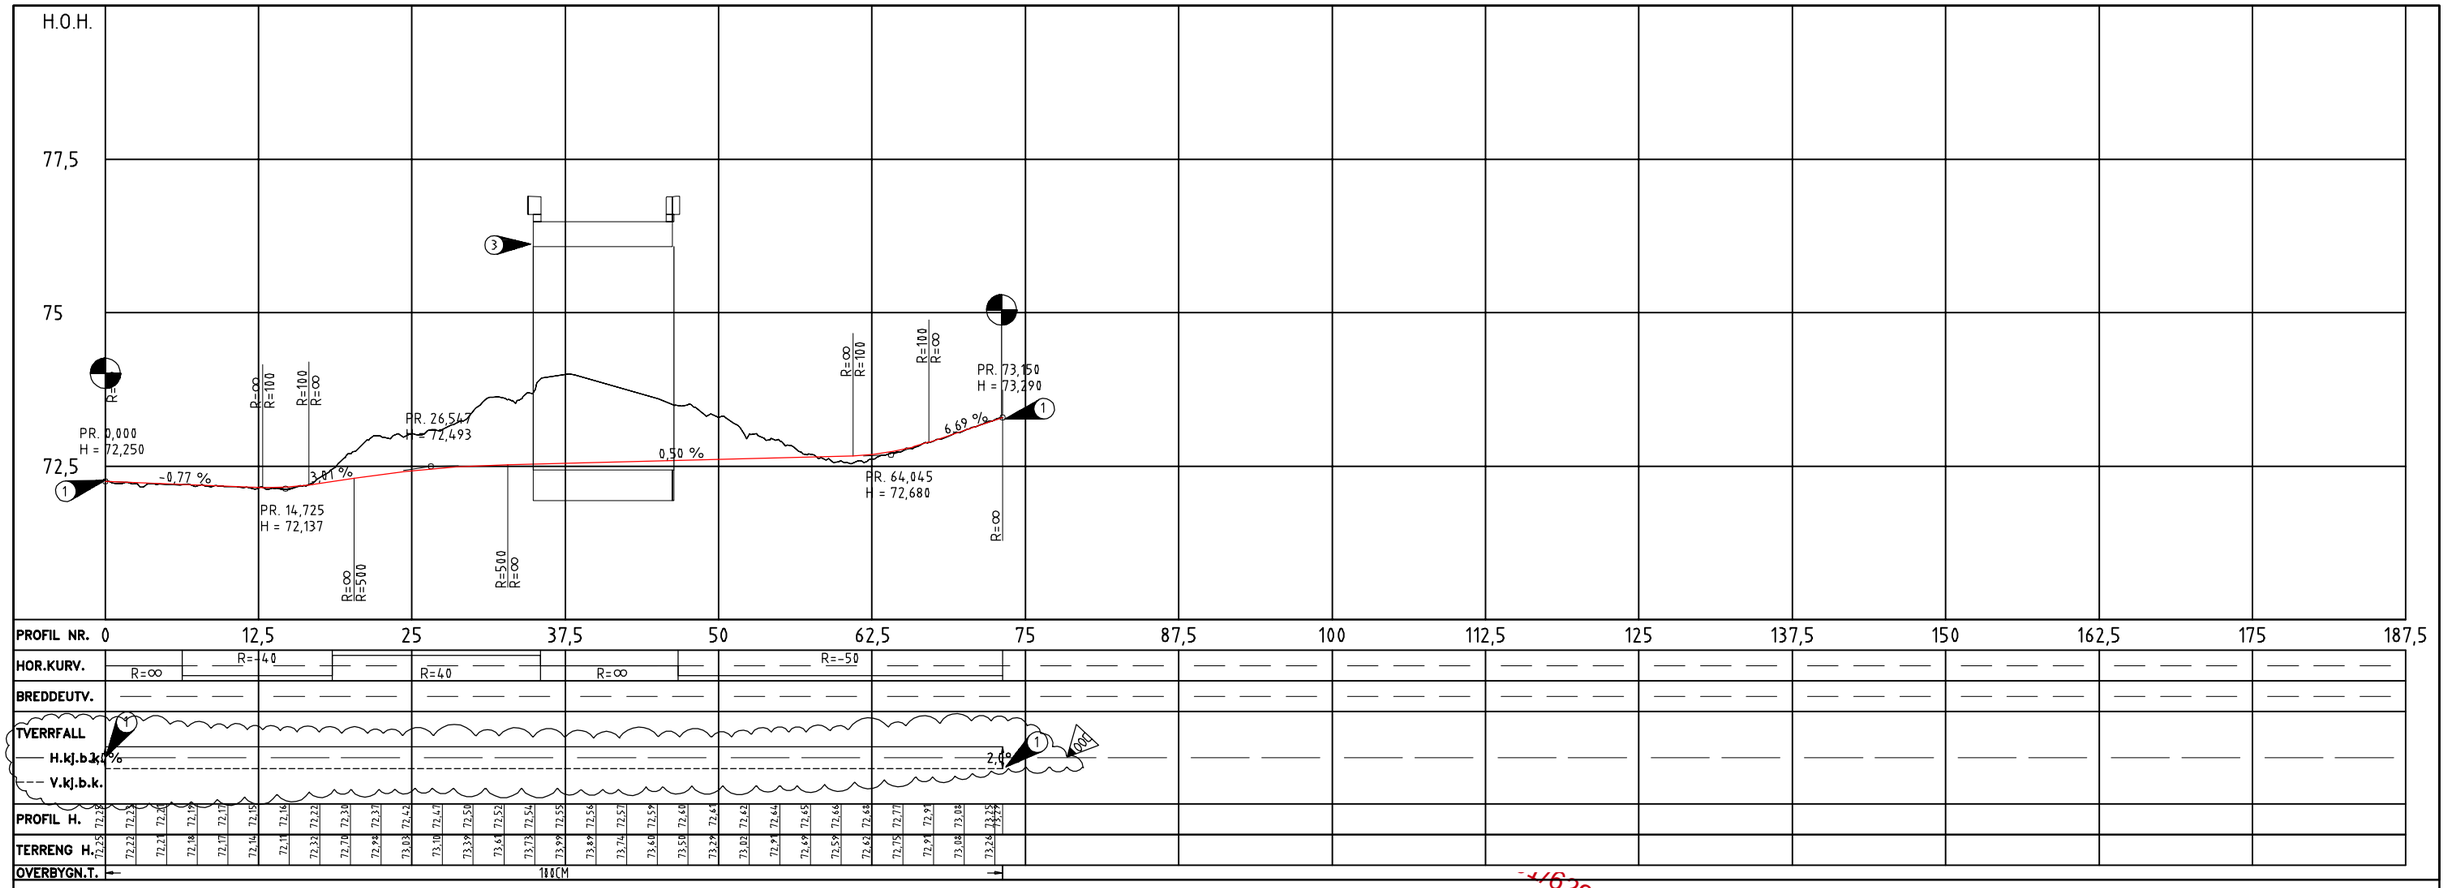

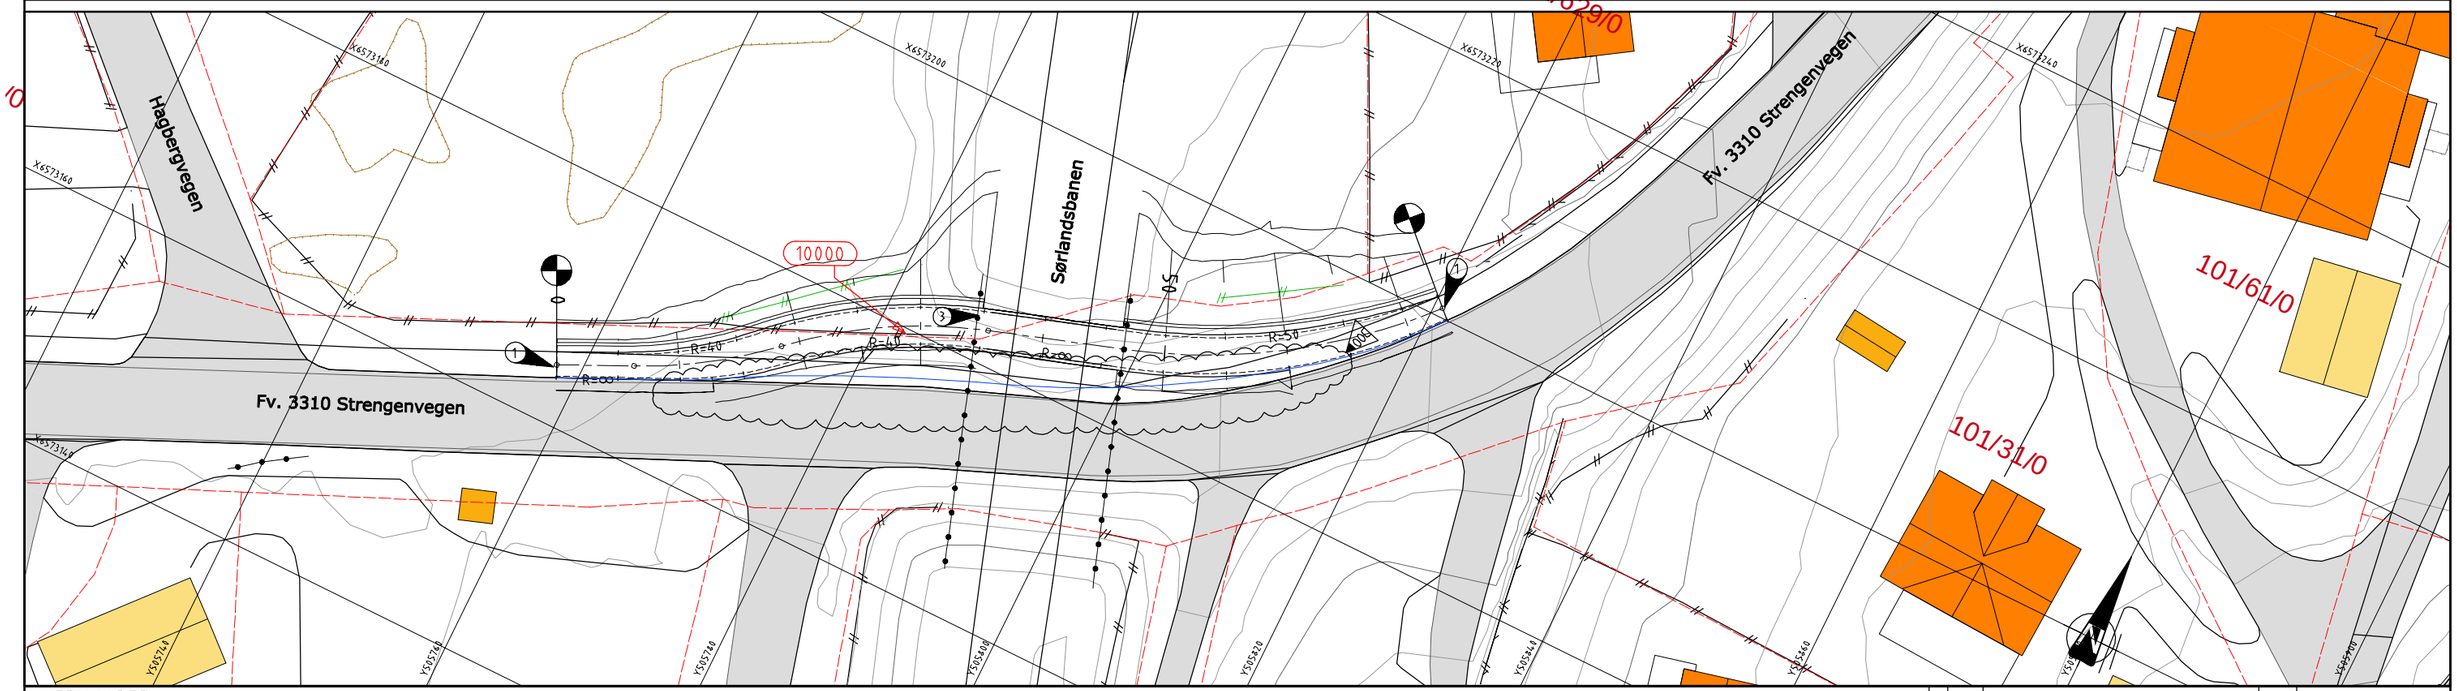

MERKNADER

Nedsenk av kantstein utføres over en halv steinlengde
Se IN-tegninger for omlegging av kabler/ledninger og master
Se GH-tegninger for omlegging av VA-anlegg

1. Tilpasses eksisterende situasjon
2. Ny G/S-kulvert, se B-tegninger

TEGNFORKLARING

- Eksisterende eiendomsgrense
- 10000 Linjenummer
- Kantstein (vis 16 cm)
- Eks rekkverk
- Eks mur
- Eks gjerde
- Nytt gjerde

UTM 32N, NN2000

Rev.	Dato:	Revisjonen omhandler:	Godkjent:
D0C	03.12.20	Endret tverrfall og lagt til kantstein	MFN
D0B	04.11.20	Tilbudstegning	MFN

RAMBØLL

Oppdragsgiver logo: Nome kommune

Nome GS-kulvert, fv. 3310 Strengenvegen
Nome kommune

Detaljplan
Plan og profil linje 10000

Utarbeidet/Dato: MFN/04.11.2020
Målestokk: 1:500/1:100 (A3)
Oppdr.Arkiv Nr:
Saksbeh./dato:
Oppdrags nr: 1350039498
Filnavn:
Tegn nr: C01
Rev: