NB! Tegning kun til orientering
For ajour tegning kfr. arbeidstegninger

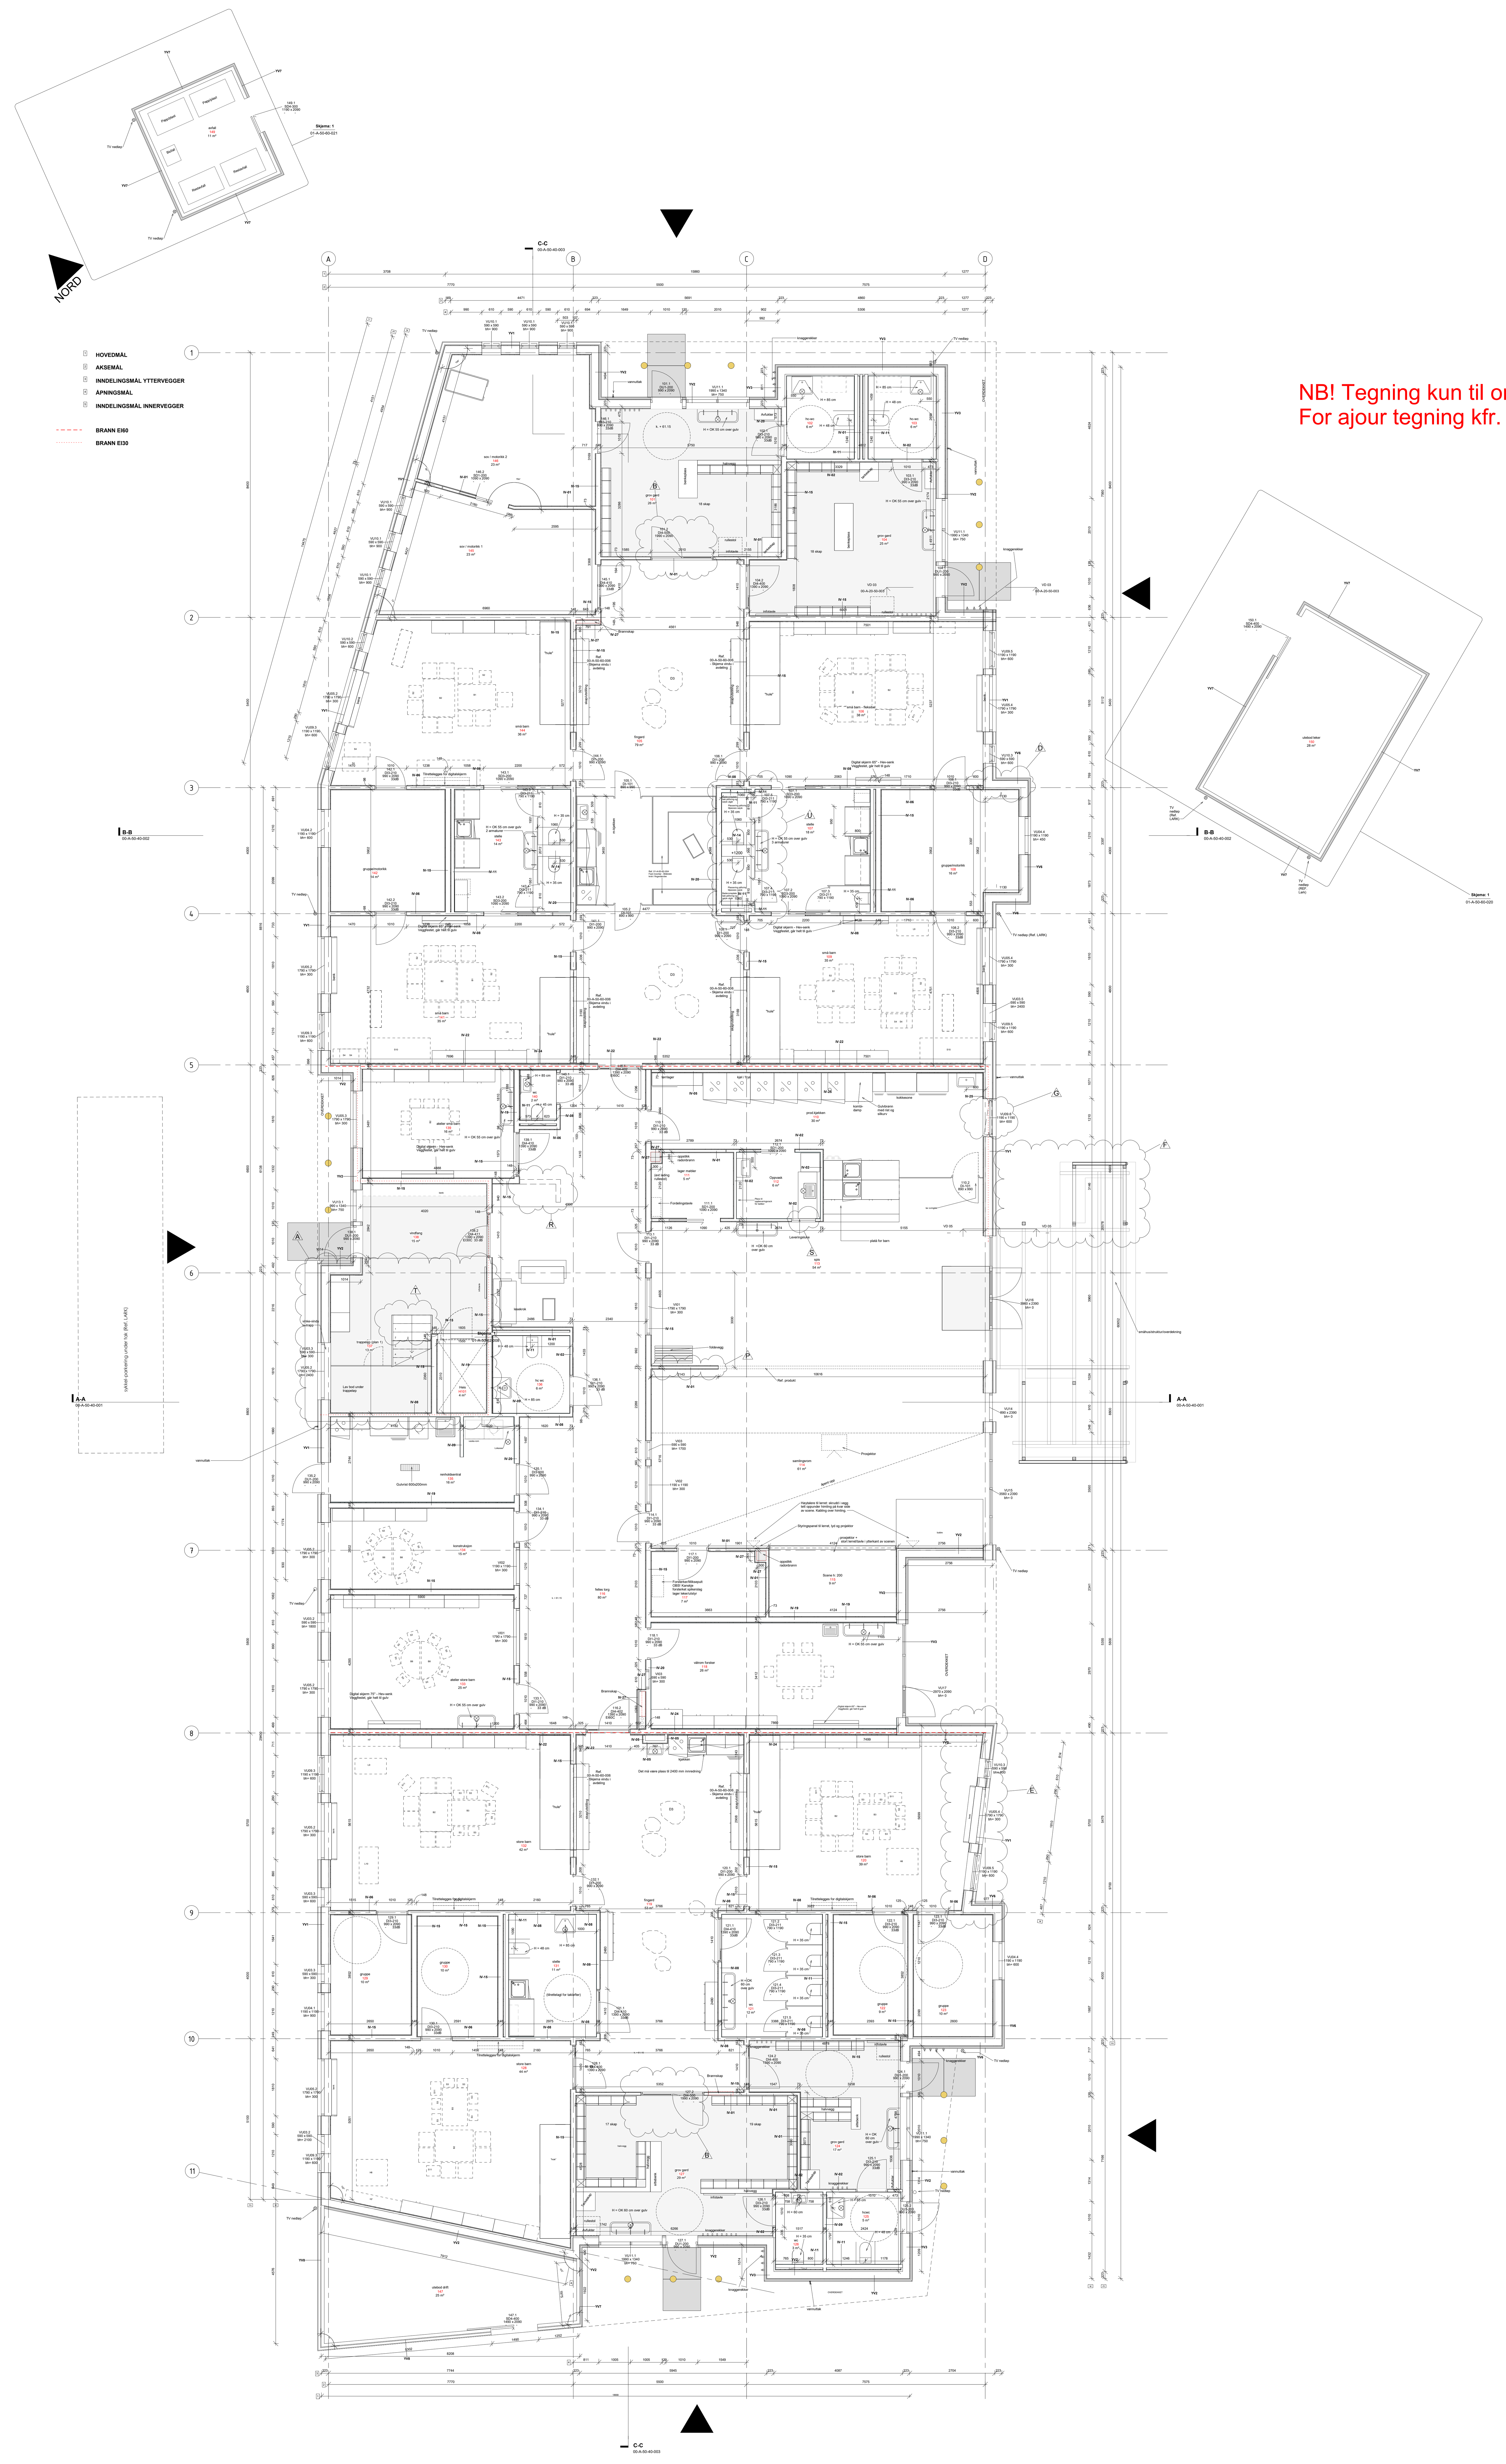


Plan 01 - Til orientering
1 : 50

| Rev. | Beskrivelse | Dato | Sign. | Kontroll |
|---|---|---|---|---|
| U | Påforingsvegg IV-11 lagt inn i toalettrom, plassering dører i spanskvegger endret for å tilpasse påforing | 10.12.2020 | VP | GD |
| T | Dekke forkant mot trappen og trappen justert | 22.10.2020 | | |
| S | Leveringsluke i rom 112 utvides til første stender | 16.10.2020 | | |
| R | Vegg IV-06 i romnr. 116 utgår | 16.10.2020 | | |
| Q | KS Arbeidstegninger | 14.10.2020 | VP | GD |
| P | Foldevegg flyttet mot akse 7 | 07.10.2020 | | |
| M | Fast himling ved scene | 20.08.2020 | | |
| O | Kasser til innvendige nedløp utgår. | 27.08.2020 | | |
| L | Vindu trekkes ut 23 mm | 12.08.2020 | | |
| N | Utvendige nedløp tegnet inn | 27.08.2020 | | |
| K | Bekreftet plassering utebod mot sørvest fasade | 12.06.2020 | | |
| J | Korrigert vindusskjema - til produksjon | 09.06.2020 | | |
| I | Revisjon romnummer | 25.05.2020 | | |
| H | Korrigert veggskjema | 07.05.2020 | | |
| G | Brannmotstand til vinduet | 03.03.2020 | | |
| F | Endring på overdekket areal | 25.02.2020 | | |
| E | YV1 flyttes 34mm mot sør-øst så at taket treffer vegger i D-8 i midtlinje stenderverk | 12.02.2020 | | |
| D | IV08 og YV1 flyttet ift. akse 3 | 11.02.2020 | | |
| C | Avfallsskur flyttes nærmere oppstillingsplass til renovasjonsbil | 07.02.2020 | | |
| B | DI1-200 + 1m glassvegg endret til DI4-500 (Dør m/sidefelt i glass) | 07.02.2020 | | |
| A | Justert trapp og rom for løfteplattform | 01.02.2020 | | |

Tegningsnummer
Etasje | Fag | Byg.delsnum. | Type tegn. | Løpenr. — Rev.
00-A-50-20-101 U

Prosjekteringsgruppen: TELEFON:

| | | |
|---|---|---|
| ● ARK : | HLM ARKITEKTUR AS | +47 55 55 04 00 |
| ○ LARK : | NORCONSULT | +47 90 98 25 51 |
| ○ RIB : | NORCONSULT | |
| ○ RIBR : | NORCONSULT | +47 xxxx |
| ○ RIV : | XXX | |
| ○ RIE : | FAG ELEKTRIKEREN | |

LOKALISERINGSFIGUR:

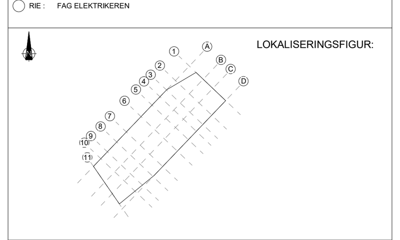

Fase: Arbeidstegninger

Arbeidsgiver: LINDÅS KOMMUNE

Entreprenør: ÅBF ÅSANE BYGGMESTER

Tittel:
LINDÅS BARNEHAGE
Plan 01 - til orientering

Godkjent: Approver
Kontroll prosjekt. Sign.: VP Kontroll: GD
Filnavn: xxx
Dato: 23/09/20
Målestokk: 1 : 50
Kontroll uttførende. Sign. Kontroll

Tegningsnummer
Etasje | Fag | Byg.delsnum. | Type tegn. | Løpenr. — Rev.
00-A-50-20-101 U