


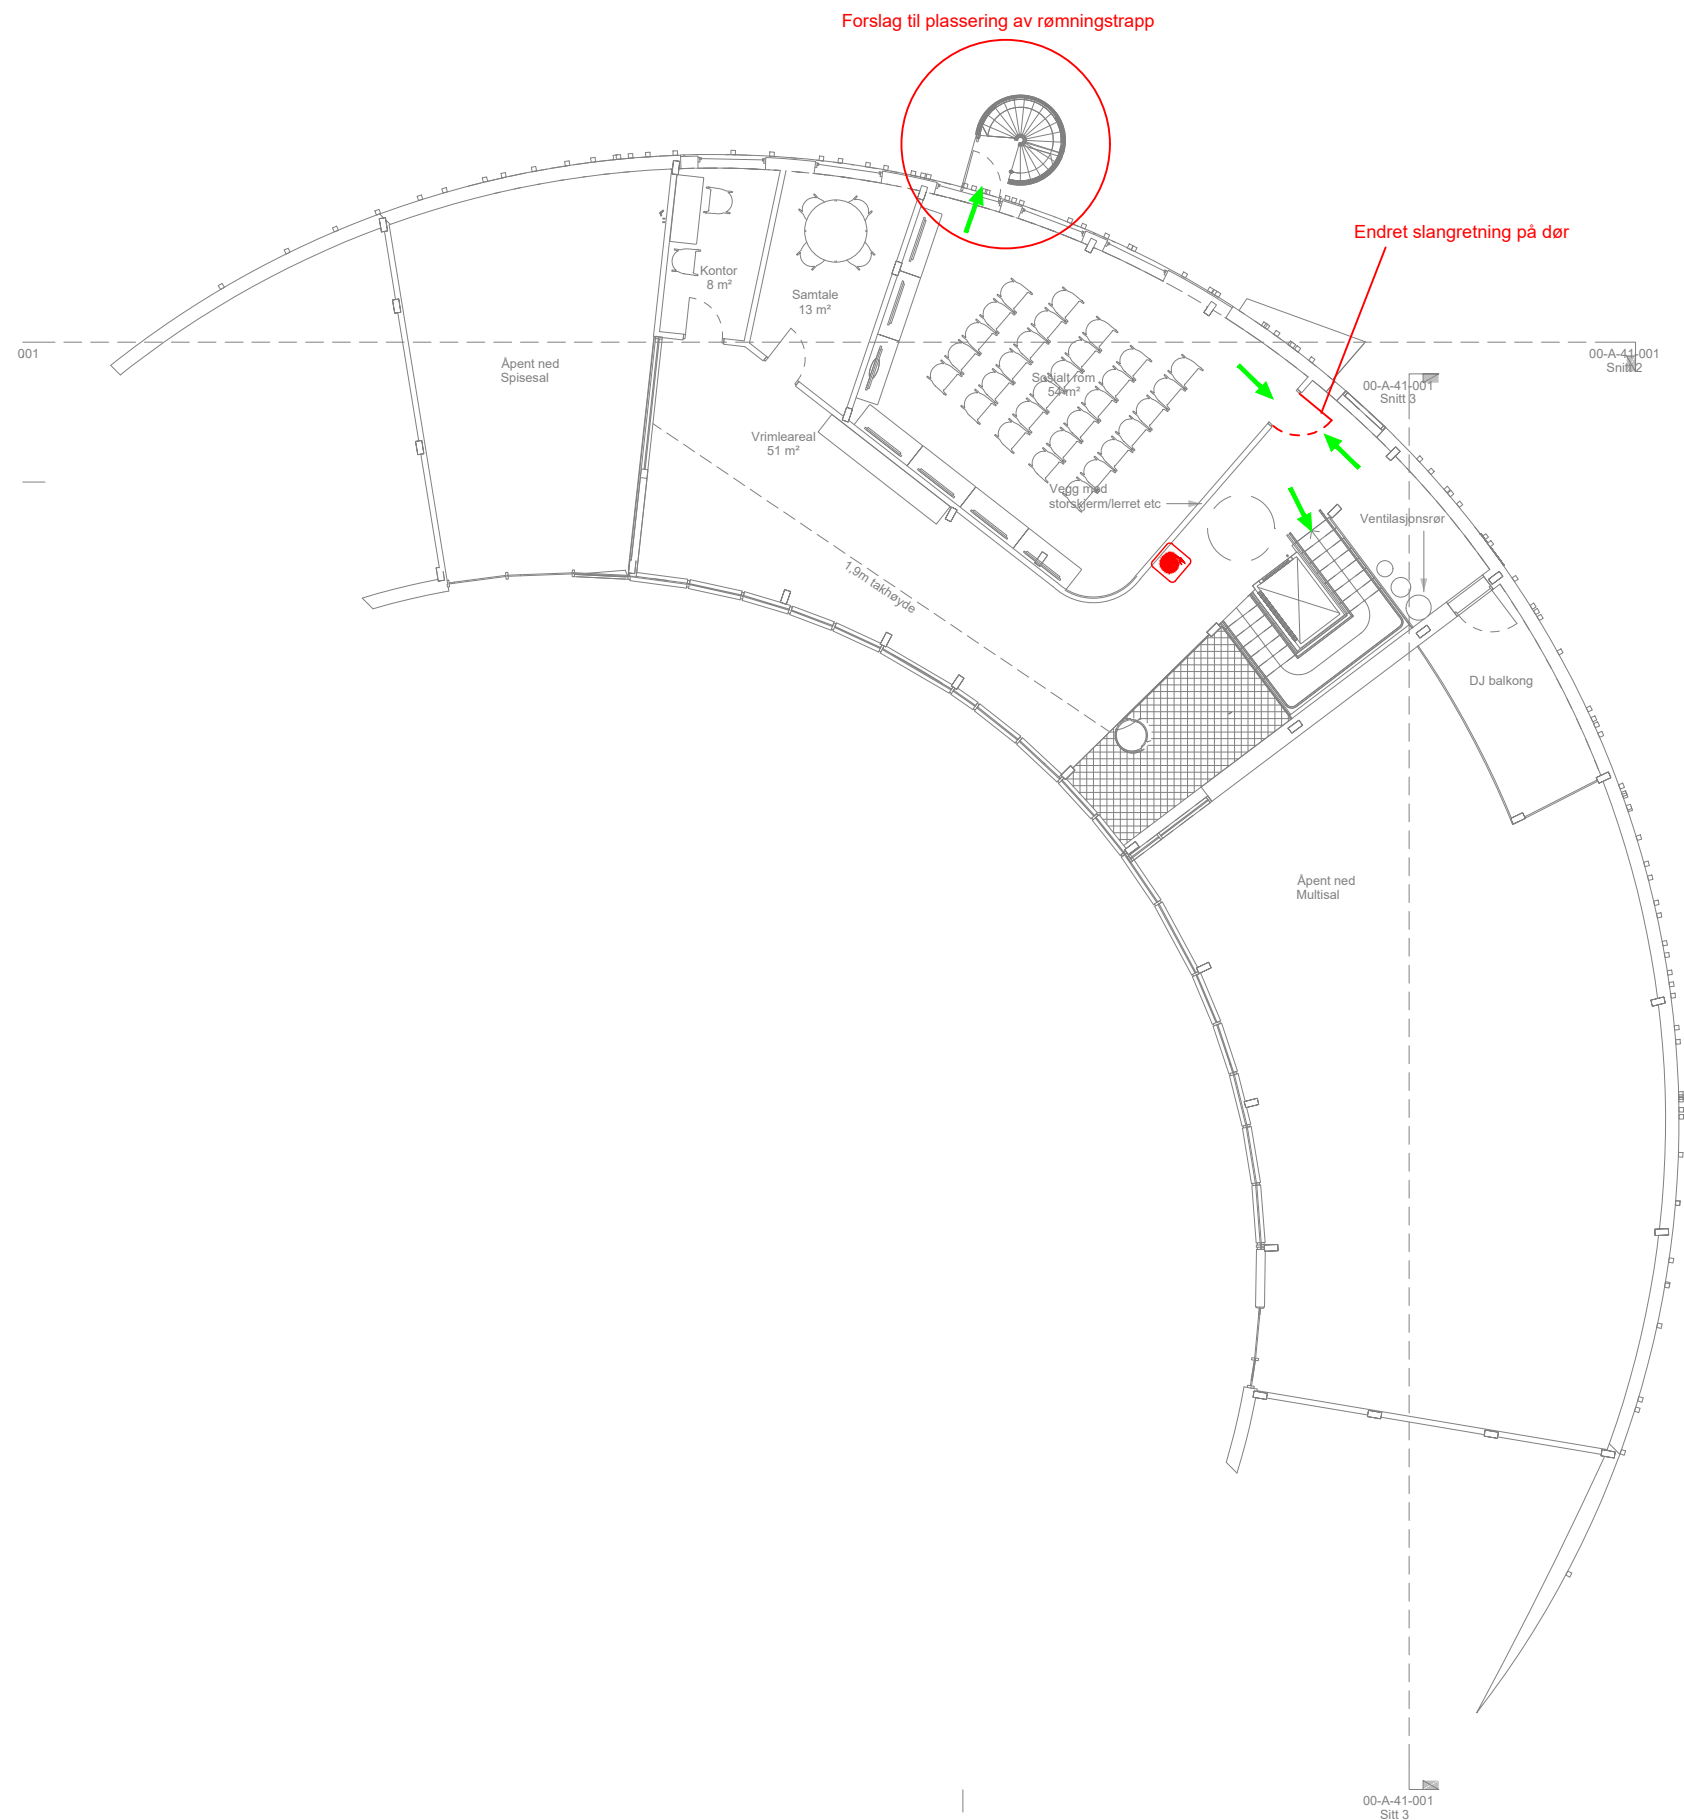

SYMBOLFORKLARING
Brannkrav for konstruksjoner

Bæring R 30 [B 30] gjelder for hele bygget

- EI 30 [B 30]
- ~~~~~ EI 30
- Rømning
- Rømningsretning
- Annet

Automatisk brannalarmanlegg kat. 2

- Brannvesenets hovedangrepsvei
- ↑ Håndslukker - Forslag til plassering
- Brannslange - Forslag til plassering
- BS Brannalarmsentral - Forslag til plassering

1						
Rev.No.	Kommentar / Merknad			Dato	Sign.	
For branntekniske detaljer se utarbeidet brannkonsept						
	Prosjekt	2020296	Ungdomshus Revetal - Snøhetta			
	Utarbeidet av	BHS	Dato	08.12.2020	Godkjent av	TIL
					Dato	08.12.2020
	Branntegning 2.etg Snøhetta					
	Tegningsnummer	2020296-02	Arkstrørrelse	A3	Revisjon	0
					Ark	1/1
				Skalering	-:--	