



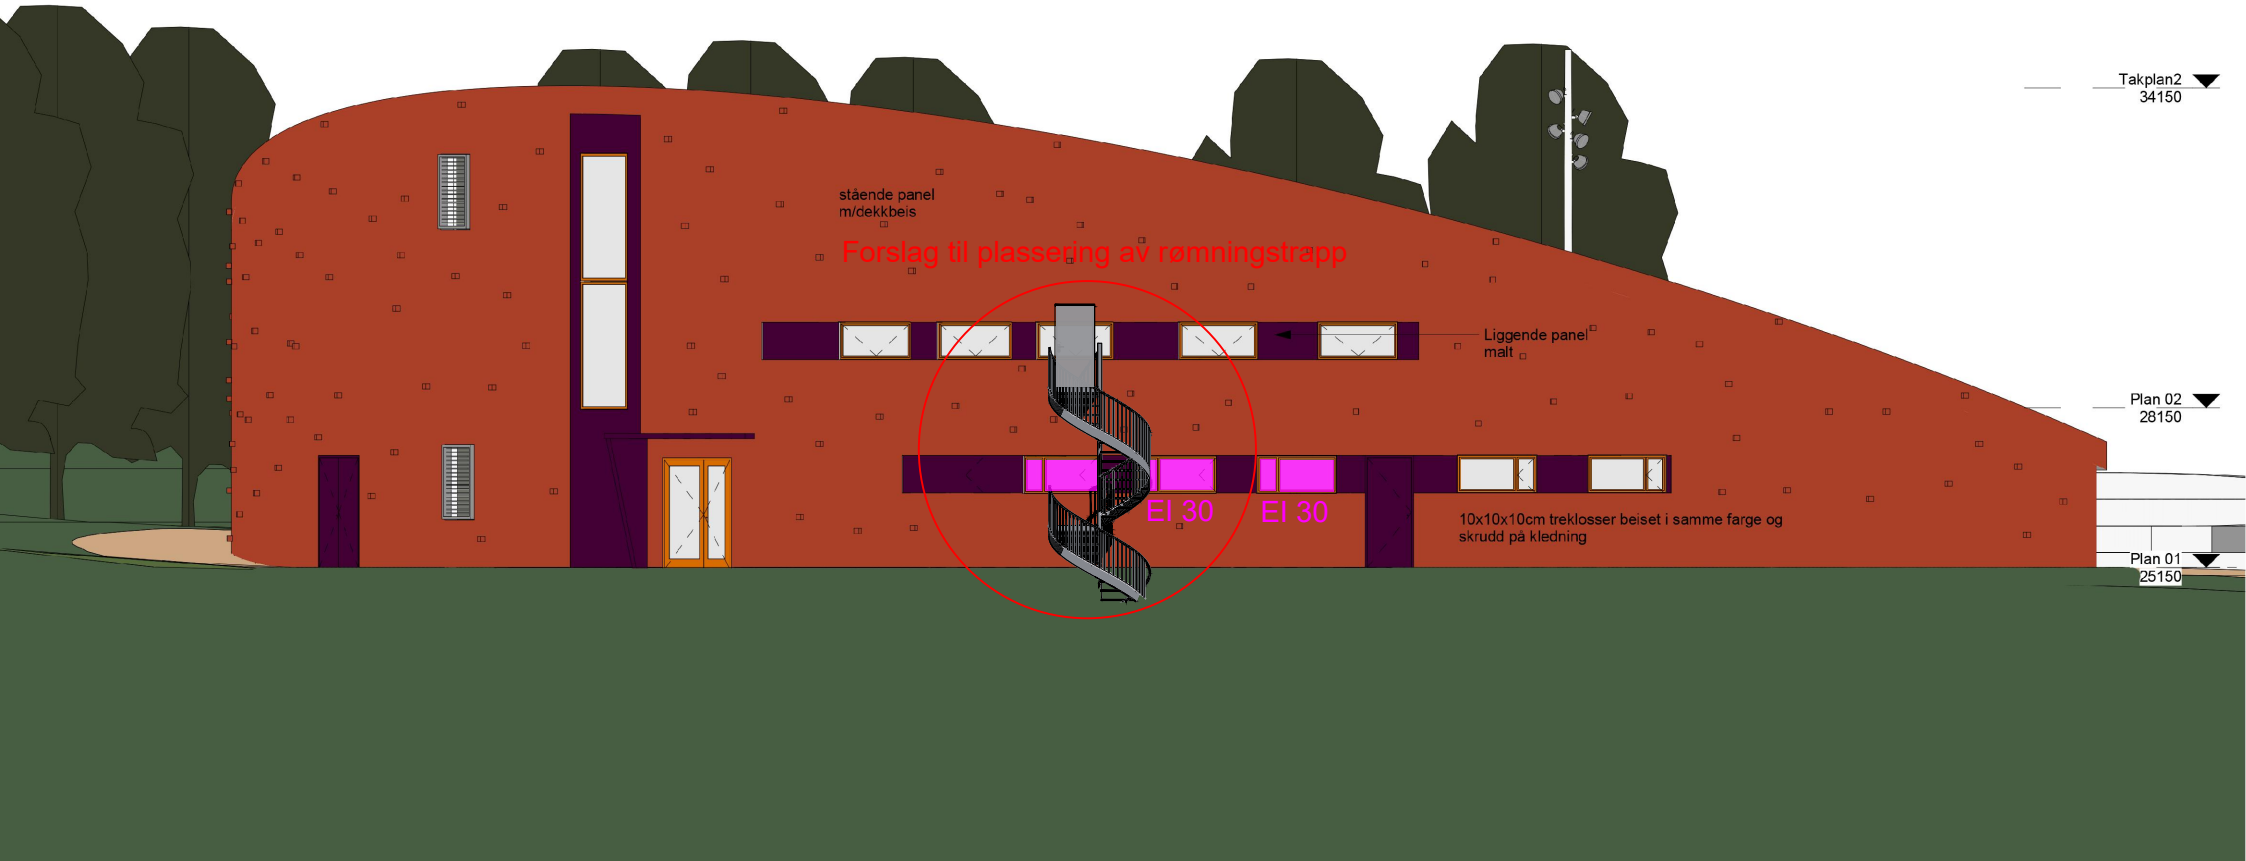

Nord
1 : 100

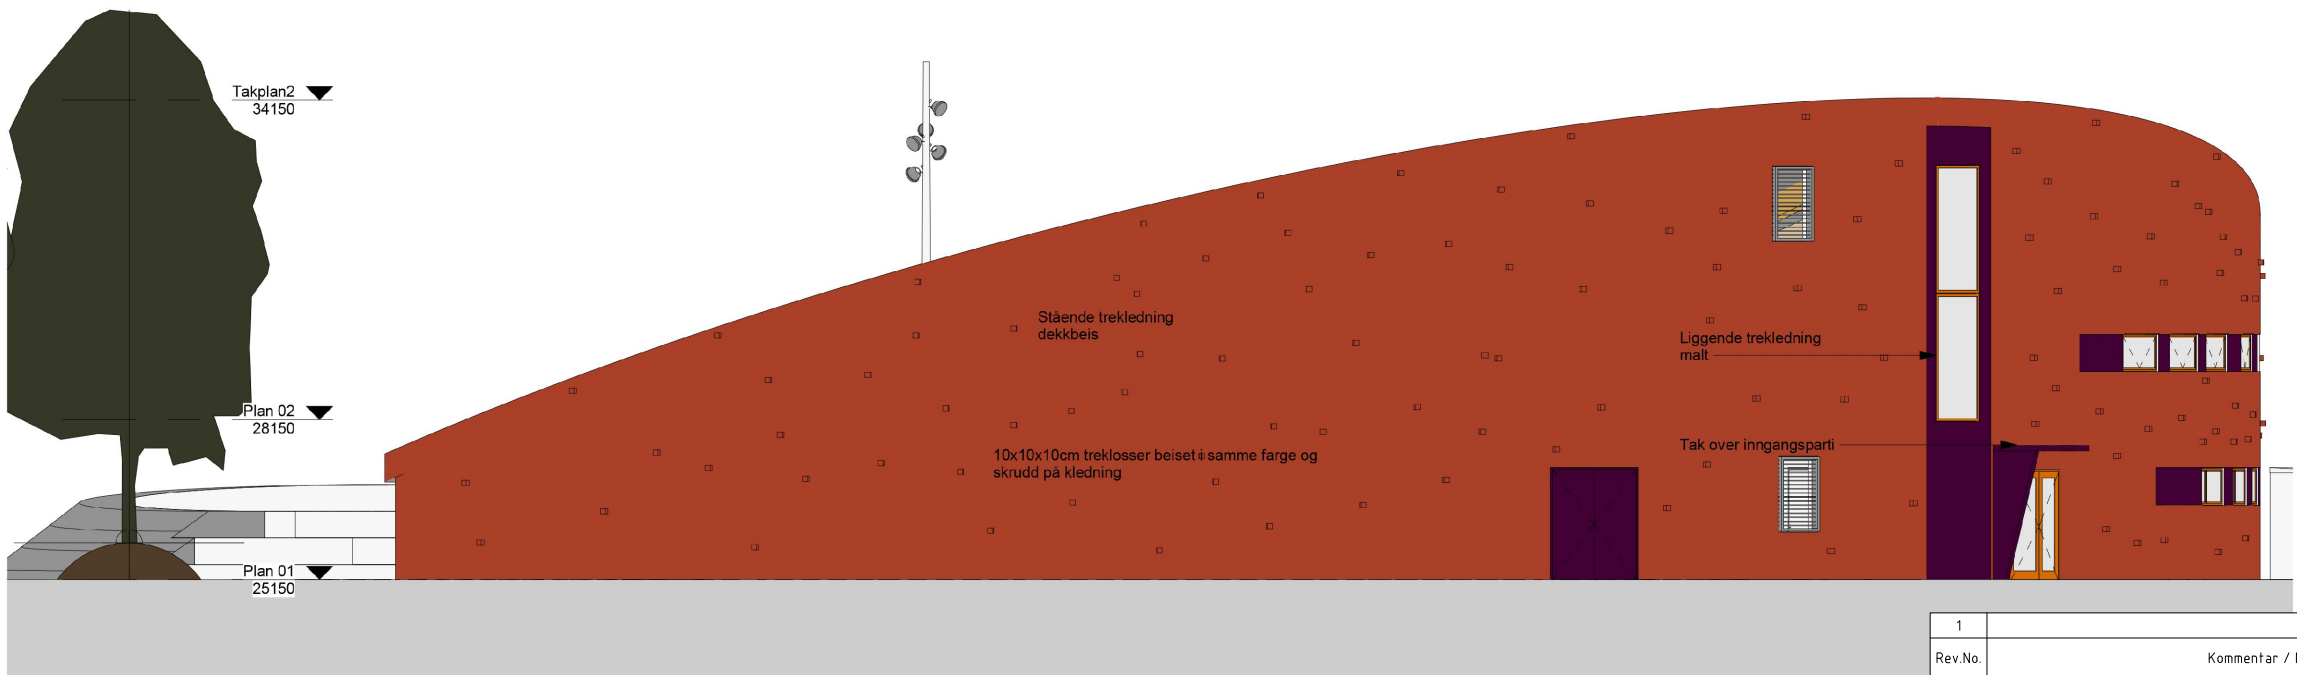

Øst
1 : 100

SYMBOLFORKLARING
Brannkrav for konstruksjoner

Bæring R 30 [B 30] gjelder for hele bygget

- EI 30 [B 30]
- ~~~~~ Vinduer EI 30
- Rømningsretning
- Rømningsretning
- Annet

Automatisk brannalarmanlegg kat. 2

- Brannvesenets hovedangrepsvei
- ↑ Håndslukker - Forslag til plassering
- ⦿ Brannslange - Forslag til plassering
- ! BS Brannalarmsentral - Forslag til plassering

1					
Rev.No.	Kommentar / Merknad			Dato	Sign.
For branntekniske detaljer se utarbeidet brannkonsept					
	Prosjekt	2020296	Ungdomshus Revetal - RE ARK.		
	Utarbeidet av		Dato	Godkjent av	Dato
	BHS		08.12.2020	TIL	08.12.2020
	Branntegning Fasade N&Ø Snøhetta				
	Tegningsnummer	Arkstrørrelse	Revisjon	Ark	Skalering
	2020296-F1	A3	0	1/1	----