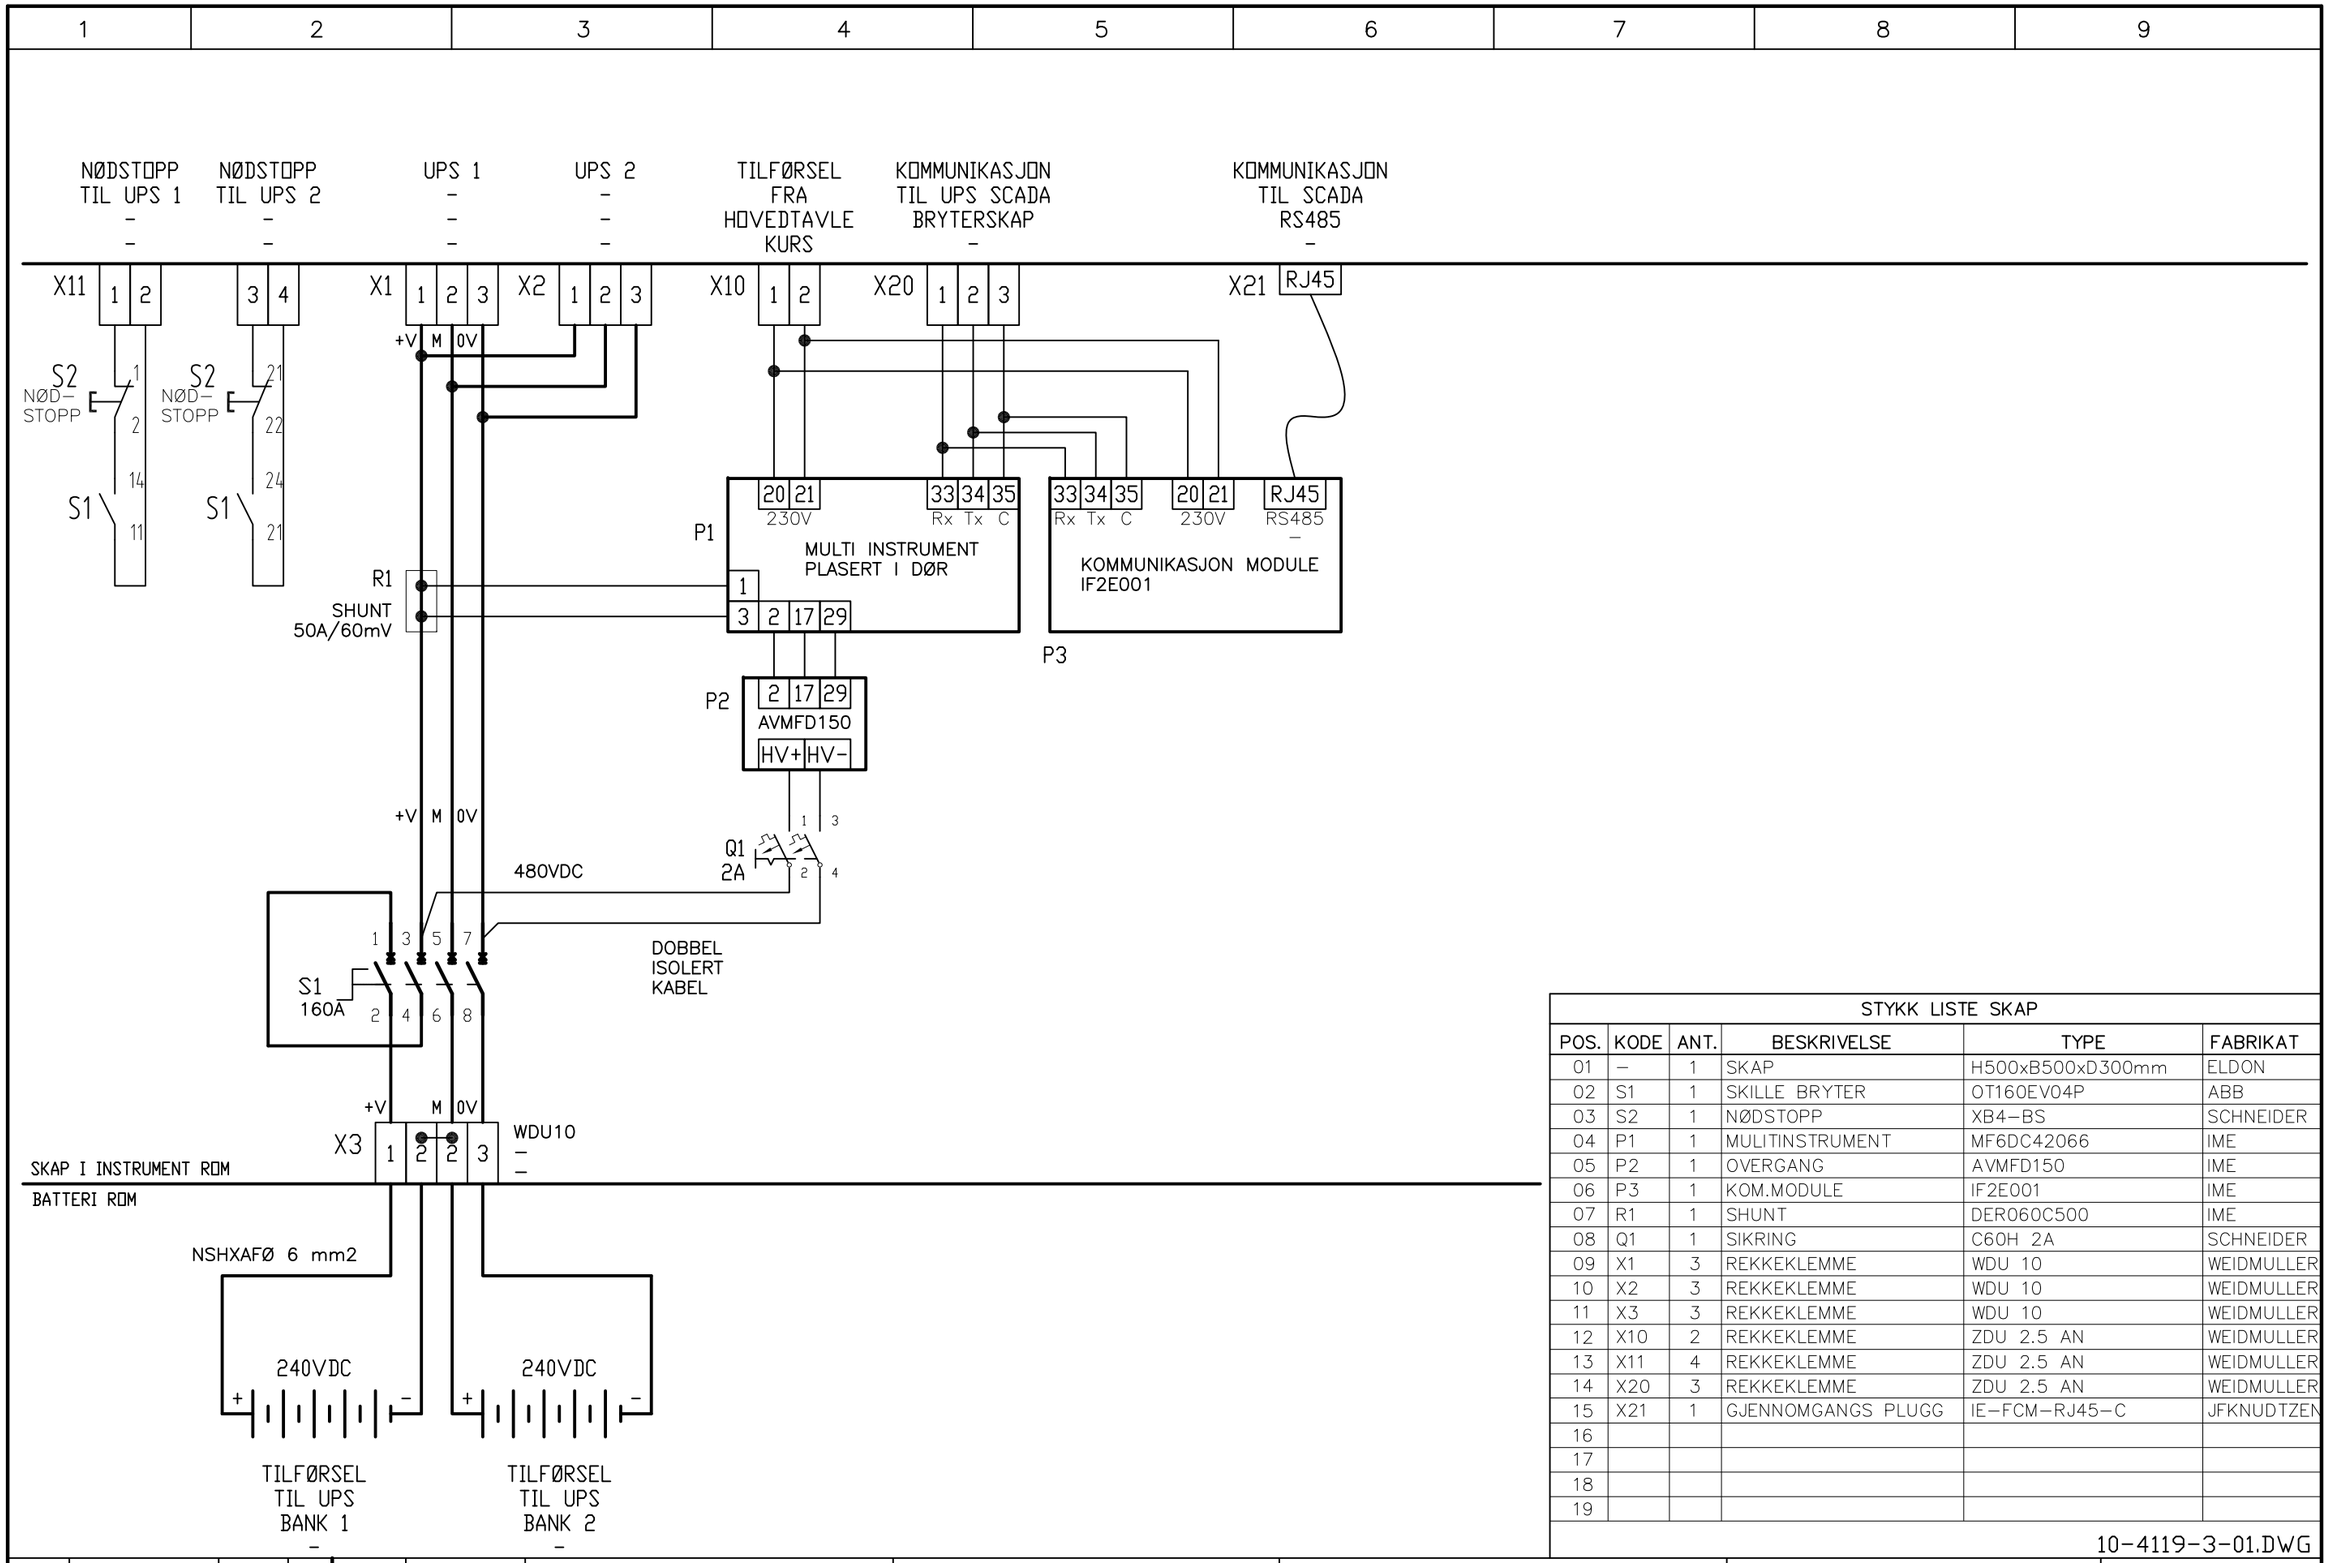

STYKK LISTE SKAP

POS.	KODE	ANT.	BESKRIVELSE	TYPE	FABRIKAT
01	–	1	SKAP	H500xB500xD300mm	ELDON
02	S1	1	SKILLE BRYTER	OT160EV04P	ABB
03	S2	1	NØDSTOPP	XB4–BS	SCHNEIDER
04	P1	1	MULITINSTRUMENT	MF6DC42066	IME
05	P2	1	OVERGANG	AVMFD150	IME
06	P3	1	KOM.MODULE	IF2E001	IME
07	R1	1	SHUNT	DER060C500	IME
08	Q1	1	SIKRING	C60H 2A	SCHNEIDER
09	X1	3	REKKEKLEMME	WDU 10	WEIDMULLER
10	X2	3	REKKEKLEMME	WDU 10	WEIDMULLER
11	X3	3	REKKEKLEMME	WDU 10	WEIDMULLER
12	X10	2	REKKEKLEMME	ZDU 2.5 AN	WEIDMULLER
13	X11	4	REKKEKLEMME	ZDU 2.5 AN	WEIDMULLER
14	X20	3	REKKEKLEMME	ZDU 2.5 AN	WEIDMULLER
15	X21	1	GJENNOMGANGS PLUGG	IE–FCM–RJ45–C	JFKNUDTZEN
16					
17					
18					
19					

10-4119-3-01.DWG

Utgave	Endring	Dato	Sign.
01	AS BUILT	311012	DRP

Dato	08.11.2011		
Utført	TRM		
Godkjent	N.N		
Norm	–	Oppr. tegn.	Erst. for / Erst. av

KYSTVERKET
FEDJE VTS
–

MONGSTAD ELEKTRO – INDUSTRI & ENERGI A/S
5954 MONGSTAD – NORWAY
Tlf.: 56167450 Fax.: 56168742

UPS BRYTERSKAP
BATTERIBANK 480VDC / 47A Maks
–
VIKINGNESET RADARSTASJON

Prosjekt nr. 106237/2011		=	
		+	
Målestokk %	Tegn.nr. 10-4119-3		Blad 1
			N.bl. –