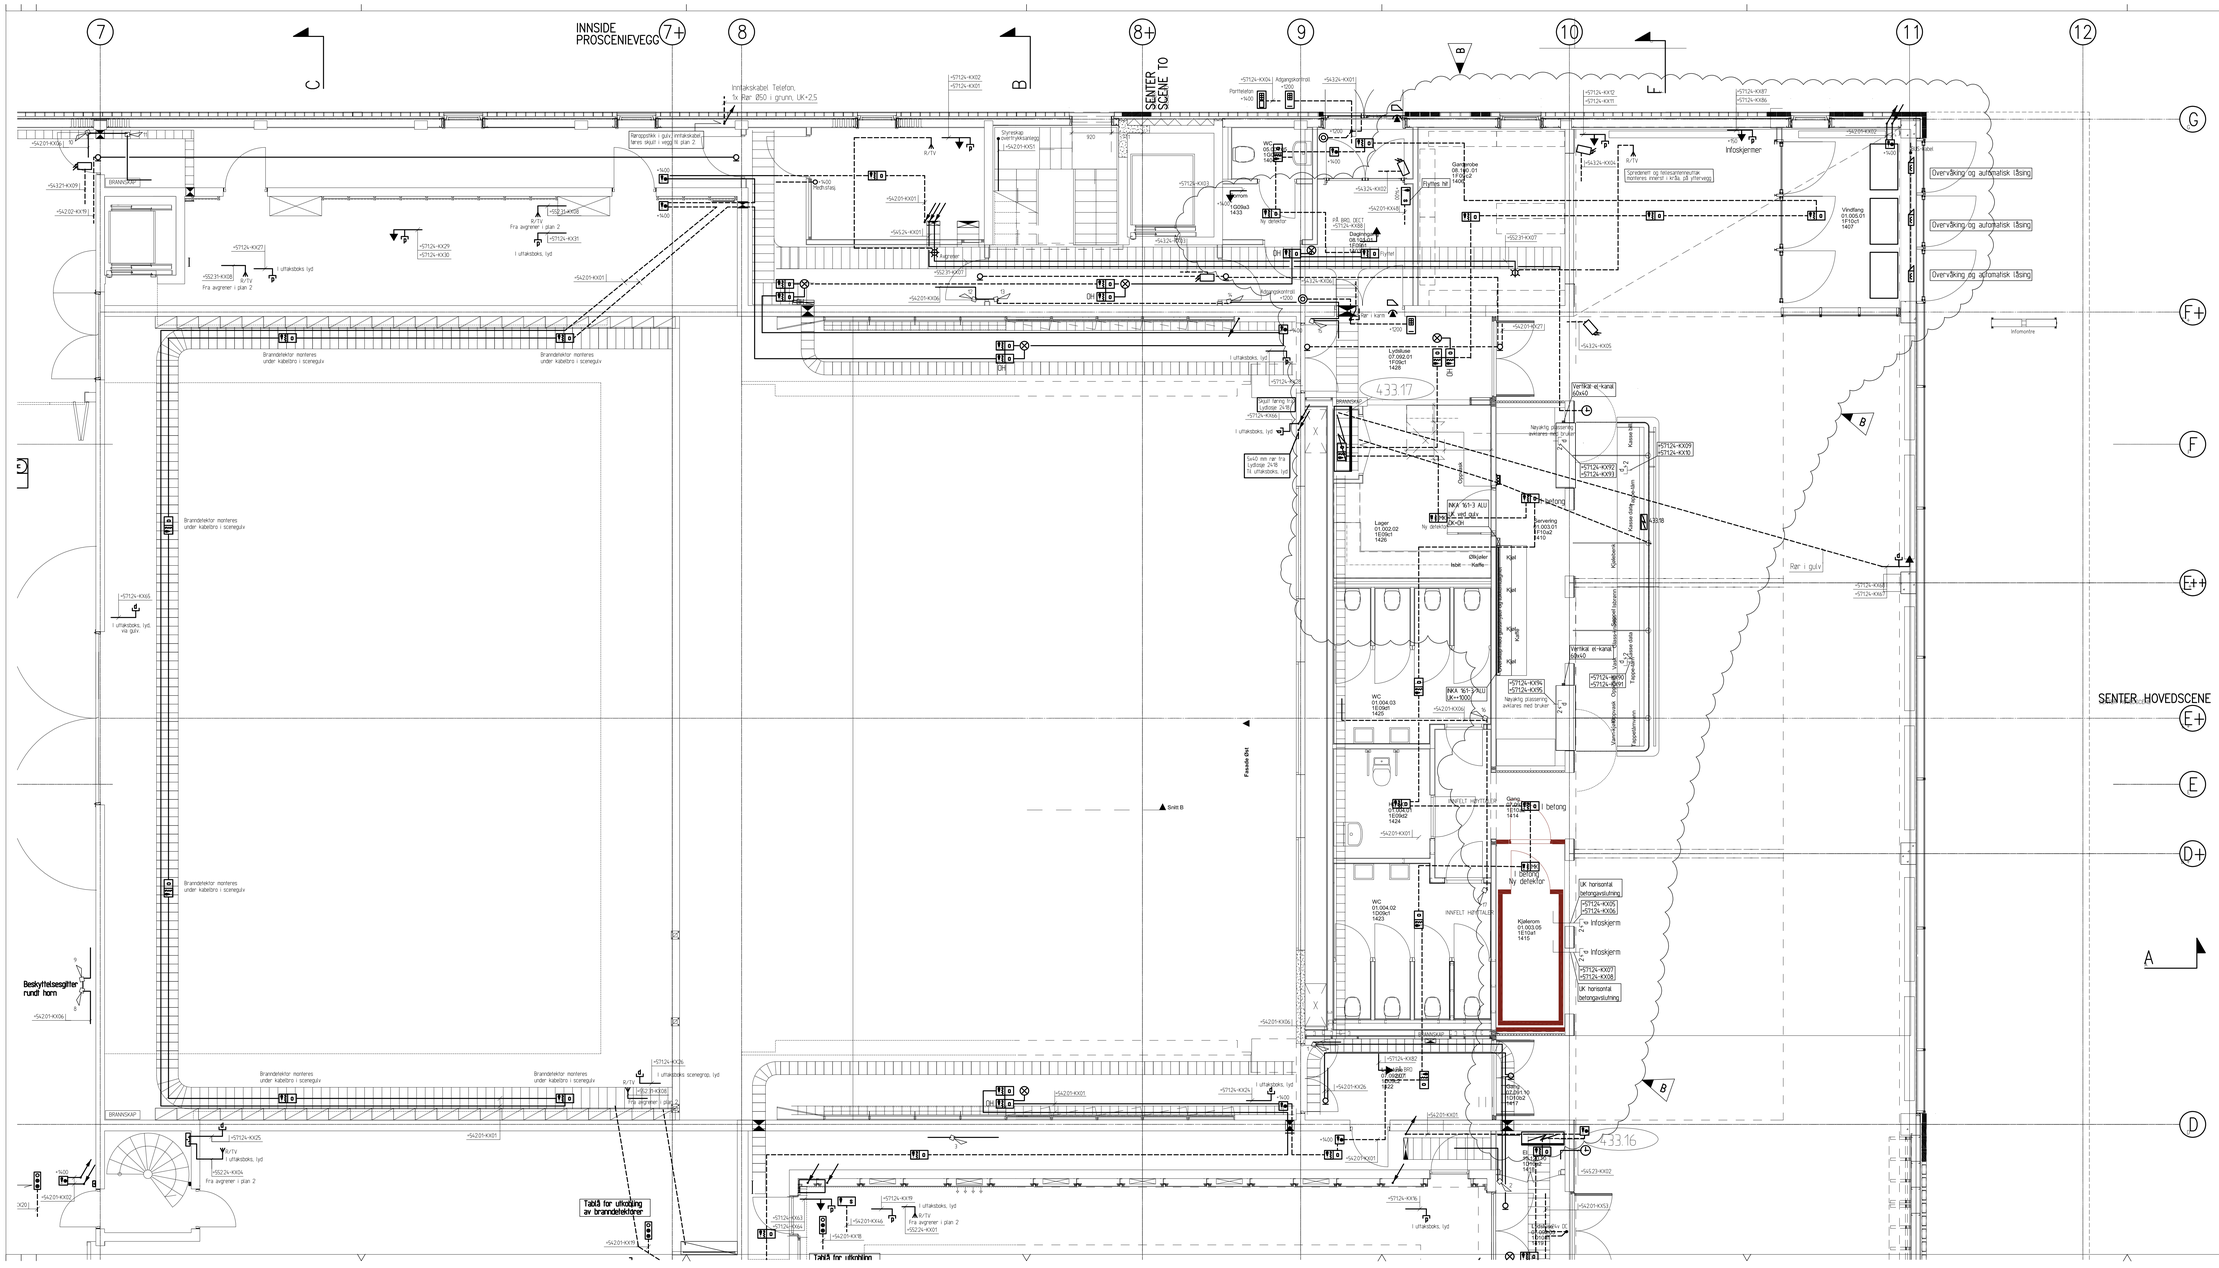
INNSIDE PROSCENIEVEGG
SENTER SCENE TO
SENTER HOVEDSCENE
Overvåkning og automatisk låsing
Overvåkning og automatisk låsing
Overvåkning og automatisk låsing
Infoskjerm
Brandmelder monteres under kabelbro i scenegulv
Beskyttelsesgitter rundt horn
Tabell for utkobling av brannmelderer
Fasade Øst
Svalt B
Rør i gulv
Lager 01.002.02 1609at 1426
WC 01.004.03 1509at 1428
WC 01.004.02 1509at 1423
Garderobe 08.160.01 1404at 1404
Vindfang 01.005.05 1F10at 1403
Lyntilkoe 07.092.01 1F09at 1428
Servering 01.003.01 1510at 1410
