


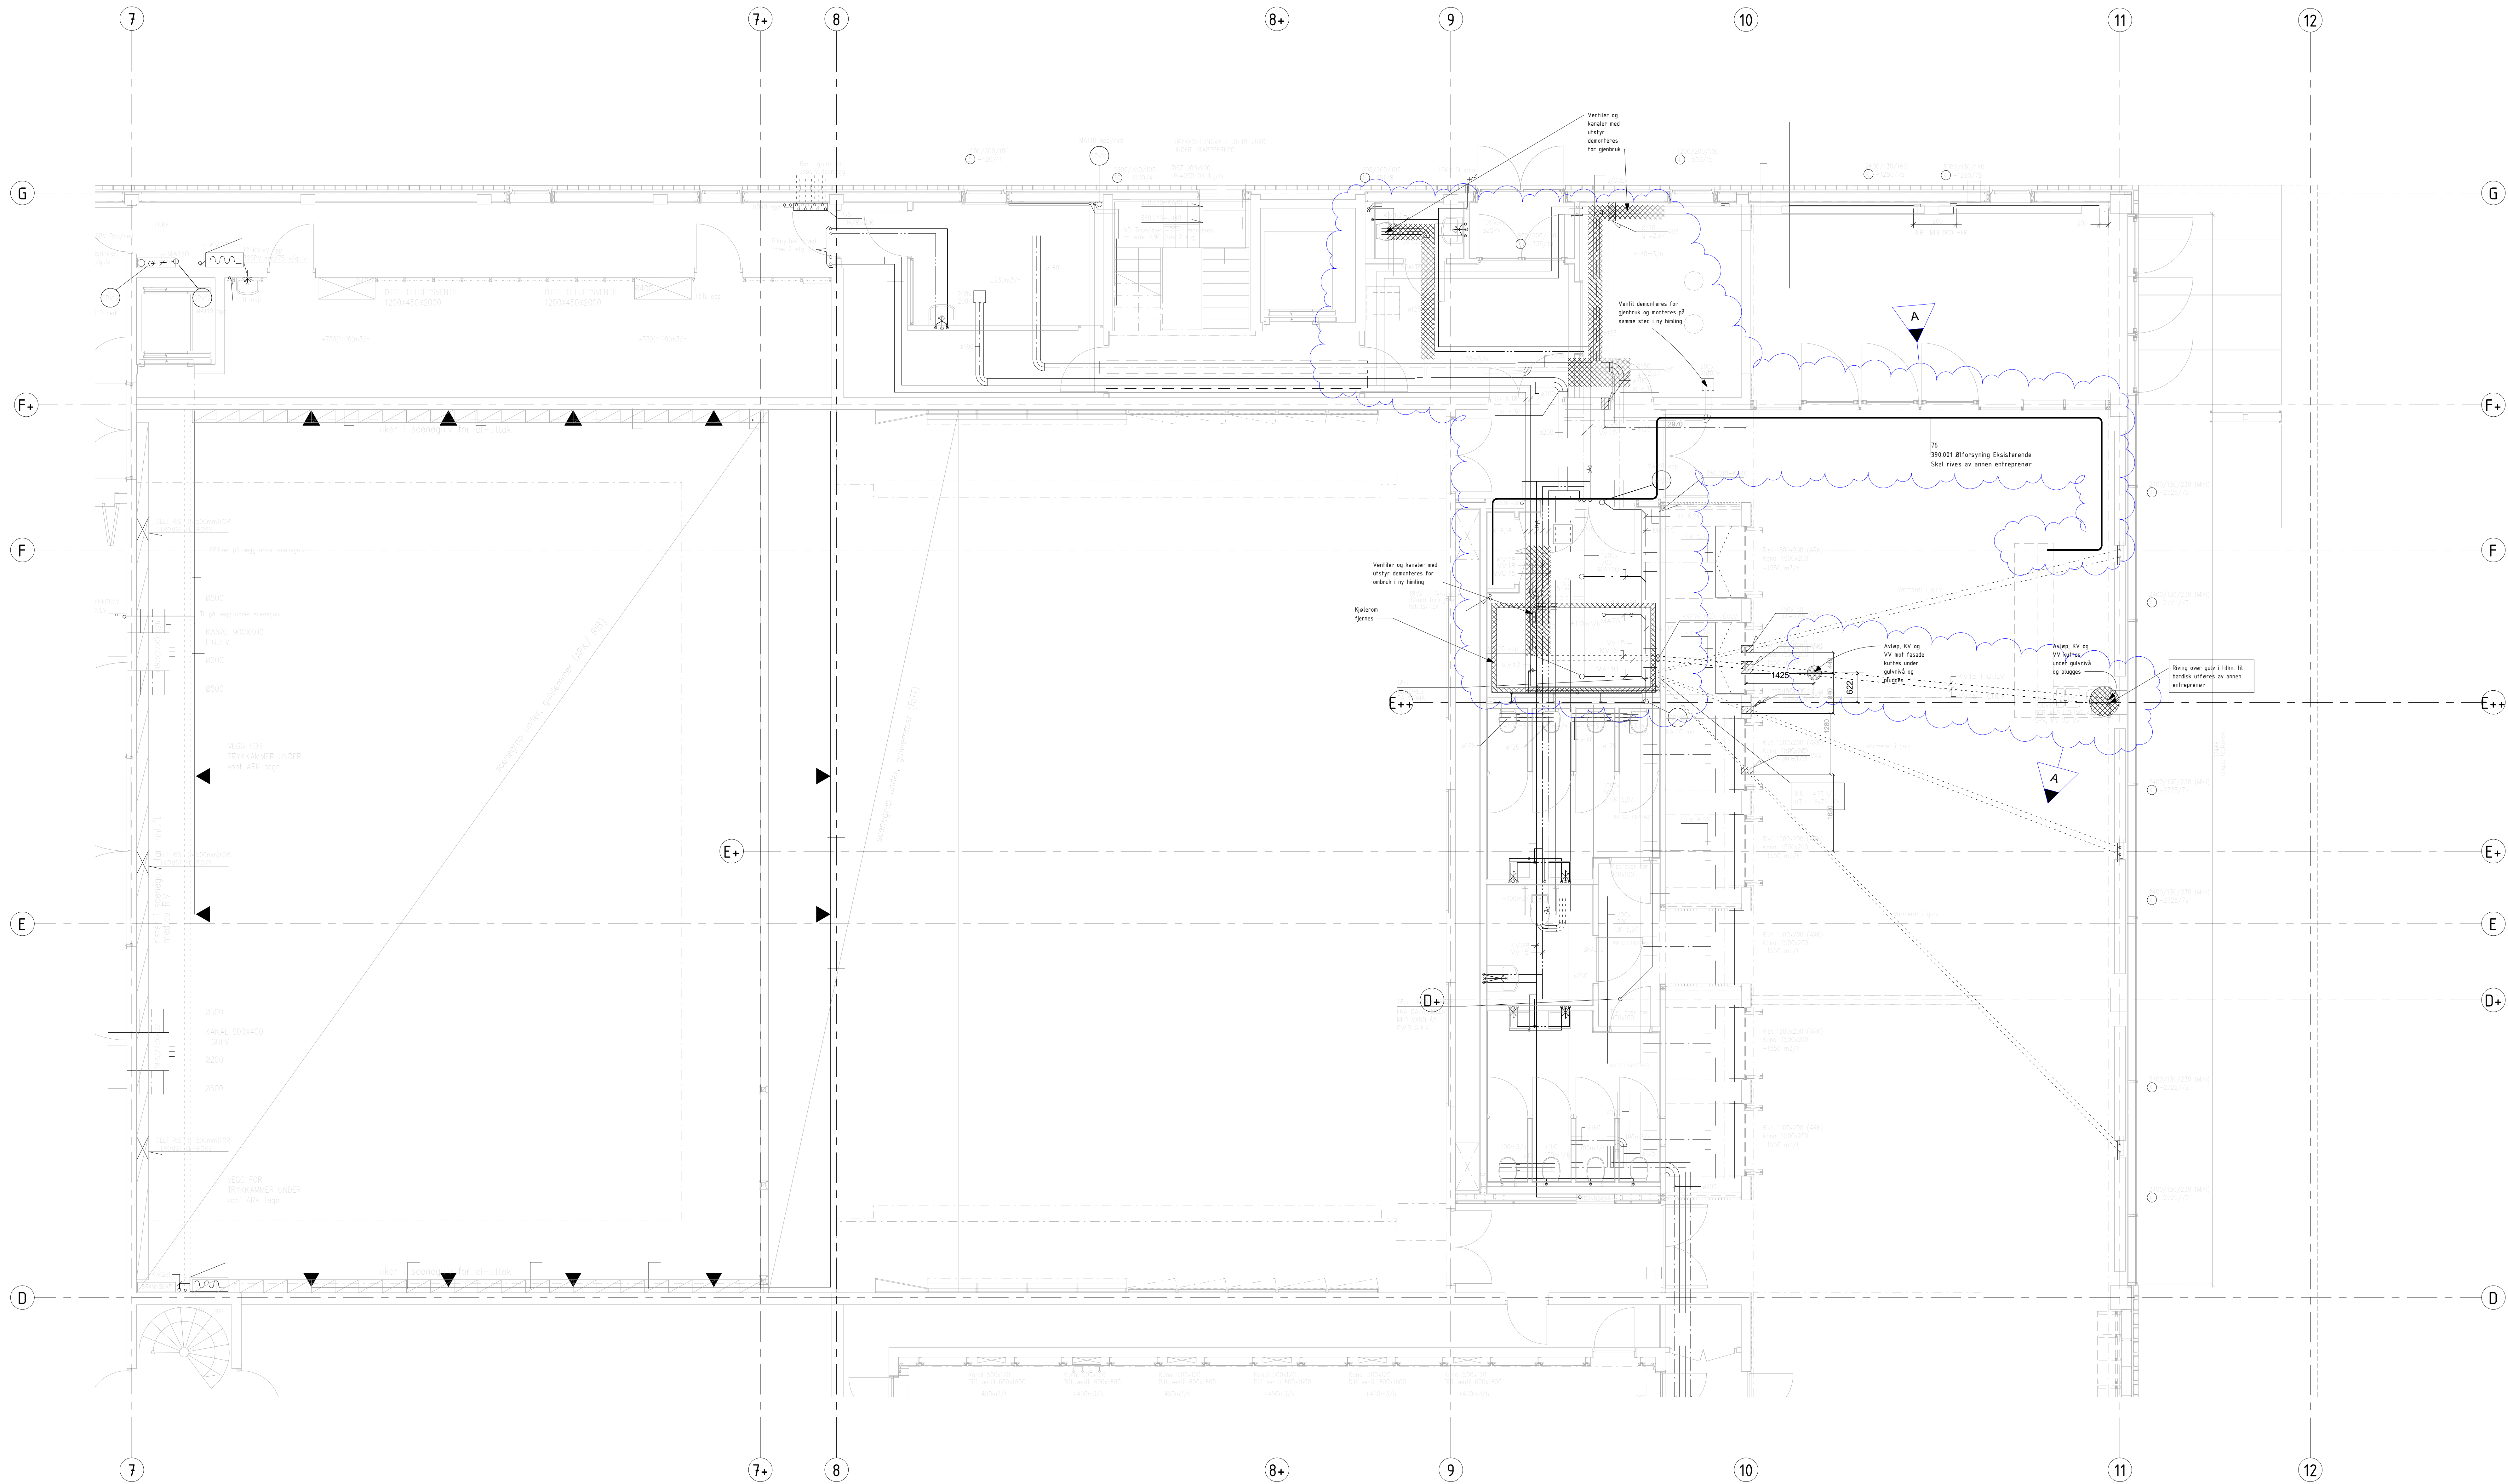

TILBUDSTEGNING

1	2	
---	---	---	---	---	---	---	---	---	----	----	-----	-----	------

PROJEKTNR.
A219172

HALOGALAND TEATER
PLAN 01 NV
OMBYGGING FØLJE
RIVINGSPLAN - VVS

10.05.2023

1:50