


SYMBOLFORKLARING:

- - - BRANNCELLEVEGG EI 60 [B60]
- - - FLAMME- OG RØYKBEGRENSENDE KONSTR. E 30
- - - BRANNCELLEVEGG MED GLASSFELT EI 15
- RØMNINGSRETNING
- ↘ RØMNINGSVEI
- ↓ ADKOMST/ANGREPSVEI BRANNVESEN
- ↓ TILLUFT
- ⬇ SPRINKKLET
- FLUKTIVEI/INGEN LAGRING
- INGEN LAGRING FORAN PORT
- - - GODKJENT GASSCONTAINER EI120 INKL. AVLASTN.
- - - A-VESKE LAGER EI 60 A2-s1,d0 [A60]

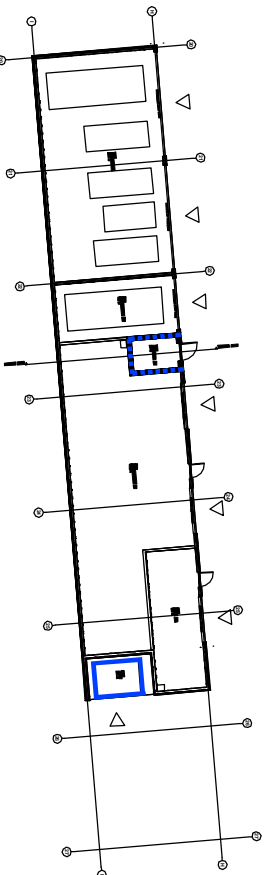

MERKNADER:
 RISIKOKLASSE: 3
 BRANNKLASSE: 2

HOVEDBÆRESYSTEM R- 60 [B60]
 SEKUNDÆRT BÆRESYSTEM R-60 [B60]

FOR KRAV TIL OVERFLATER OG KLEDNINGER, SE BRANNTEKNISK KONSEPT.
 BYGGET FULLSPRINKLES
 HELDEKKENDE BRANNALARMANLEGG

KFR RIE-TEG FOR Plassering av Detektorer, Manuelle Meldere, Nøddlys ETC
 KFR RIV-TEG FOR Plassering av Manuelt Slokkeutstyr ETC

TEGNINGENE ER Å ANSE SOM KONSEPTTEGNINGER, OG SKAL LESES SAMMEN MED
 BRANNKONSEPTET. TEGNINGENE SKAL LESES I FARGER I MINIMUM STØRRELSE A3

DØRSKJEMA:

NR.:	TYPE:
1	E 30-CS ₀ [F 30 S]
2	E ₂ 30-S ₀ [B 30]
3	E ₂ 30-CS ₀ [B 30 S]
4	E ₂ 60-S ₀ [B 60]
5	E ₂ 60-CS ₀ [B 60 S]
6	E 90 [F 90]
7	E 30-S ₀ [F 30]

VINDUSKJEMA:

NR.:	TYPE:
A	EI 30 [B30]
B	EI 60 [B60]

- NOTES:**
1. DØR SKAL HA GLASSFELT
 2. BRANNGARDDIN

NO	REVISJON	DATE	BYGGER	TEGNER	PROSJEKTLEDER
2	1	2014-10-16	ENDR ET UTGANGSMARK ROM V1083	TRS	BHG
1	1	2014-09-24	ASBUILL	TRS	BHG

BRANNOKUMENTASJON



Ramboll Norge AS - Region Midt-Norge
 Mellomlia 79 - 7493 Trondheim - Tel 73 84 10 00

HENT
 BODØ VIDEREGAENDE SKOLE

PLAN 1. ETASJE
 BRANNTEKNIKK

Etapp	Oppg	Fag	Sykm	Type	Løpnummer	Bladnr	Bladtitel	Bladformat	Bladstørrelse
V	01	F	20	100					