




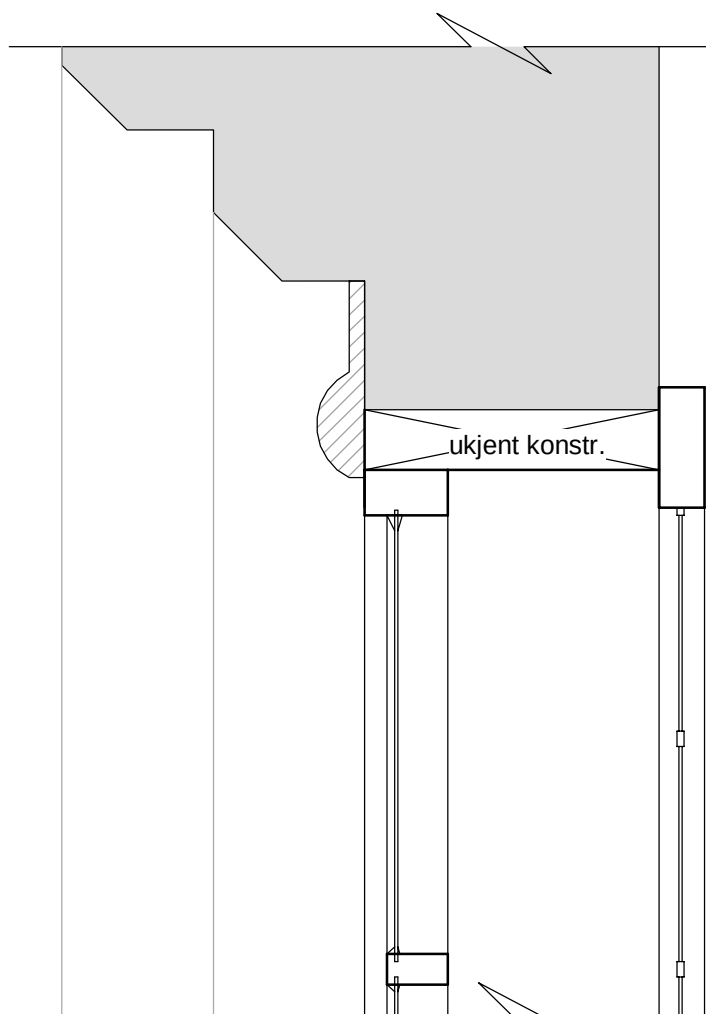

eksisterende
DETALJ A 1:5

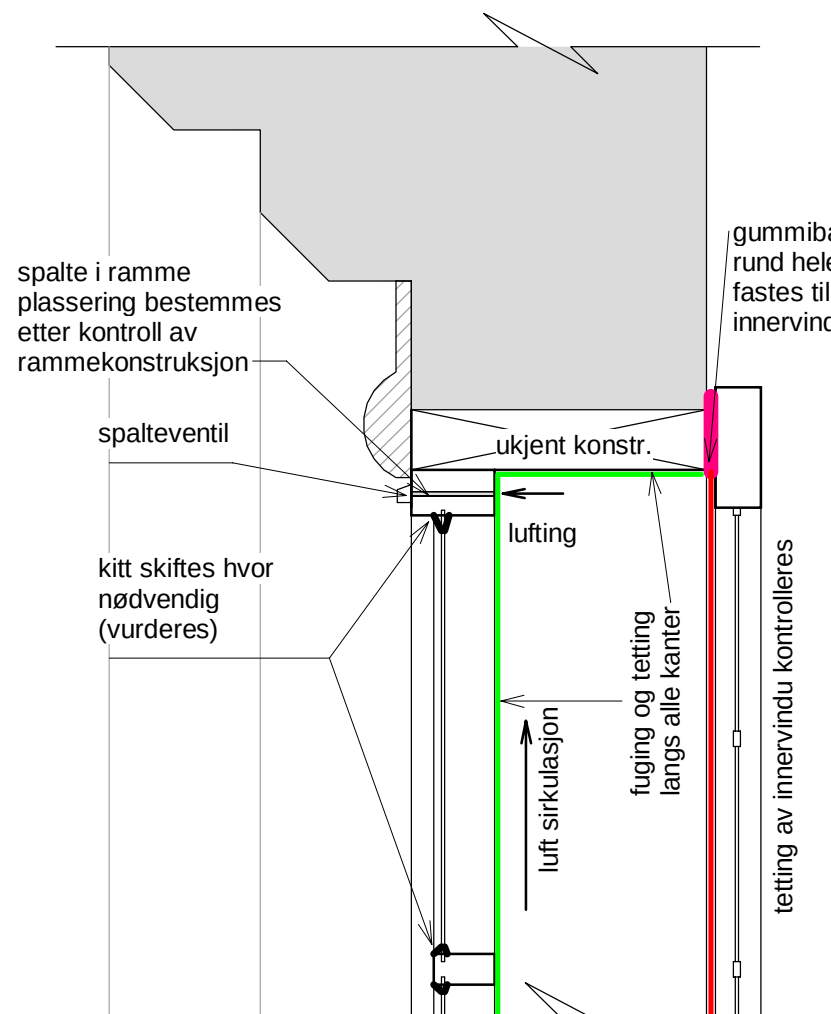


eksisterende med lufting

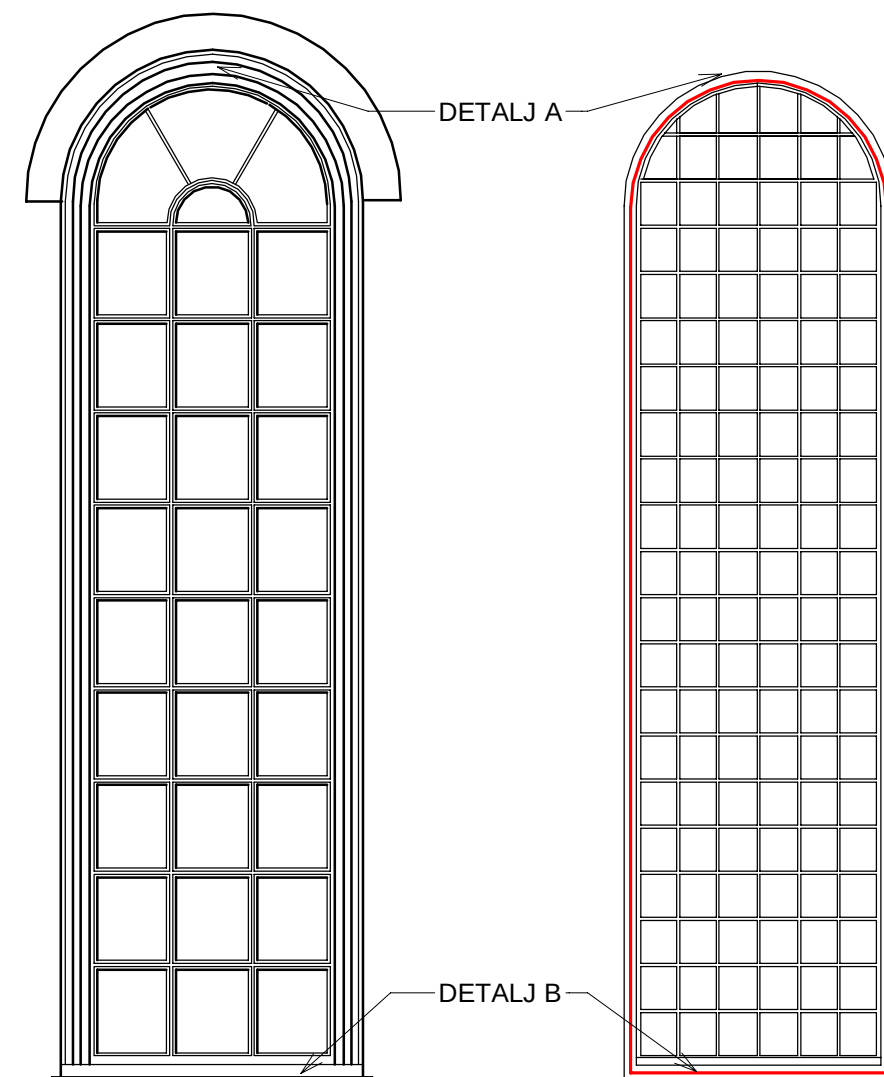


yttervindu- prinsipp utsikt


innervindu- prinsipp utsikt

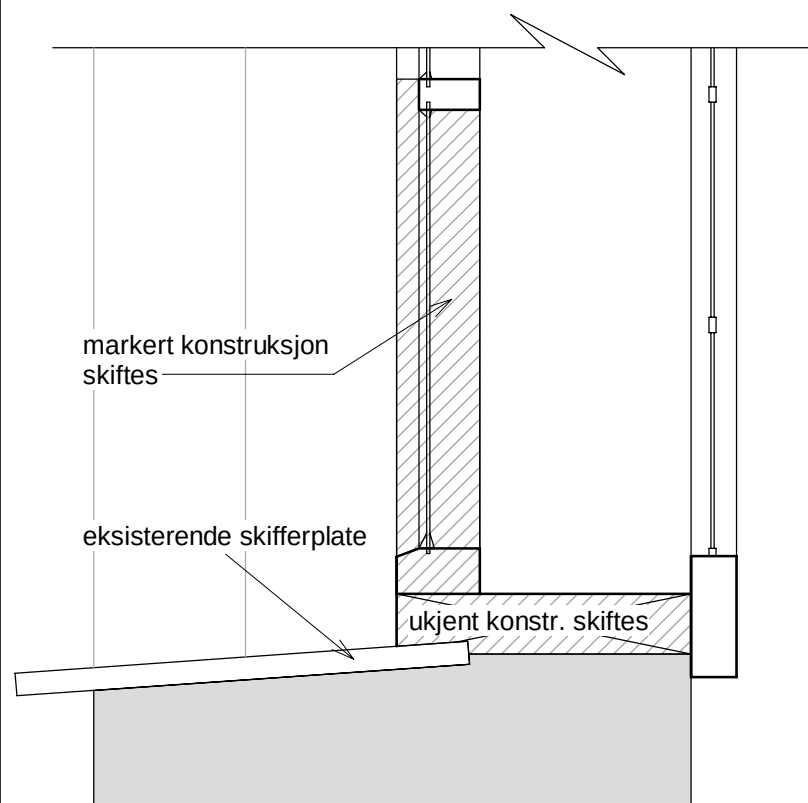

eksisterende
DETALJ B 1:5

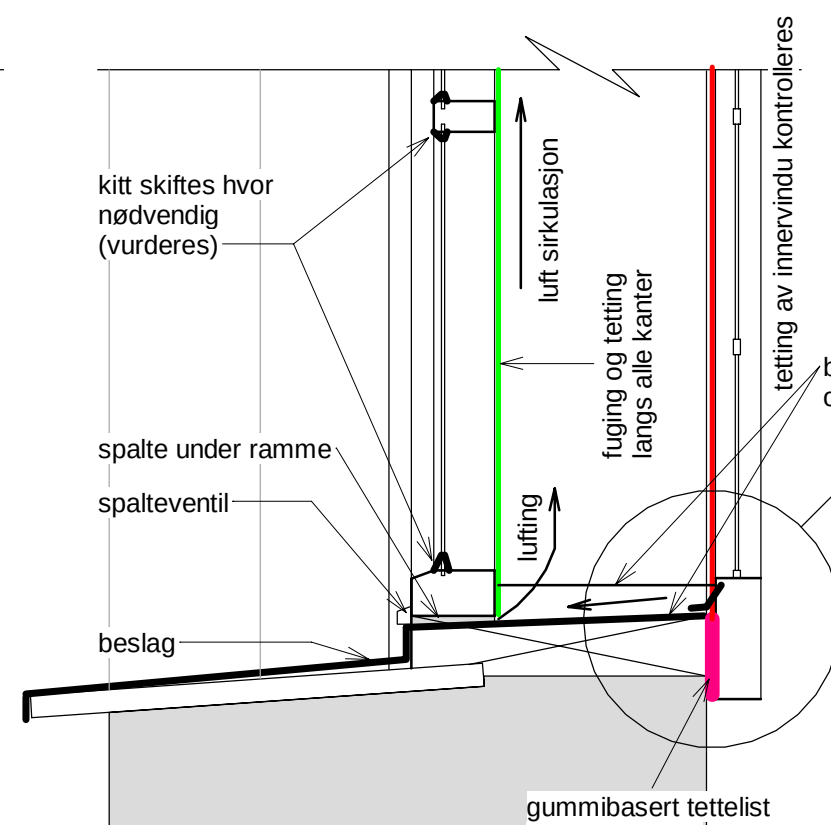

ny løsning med lufting

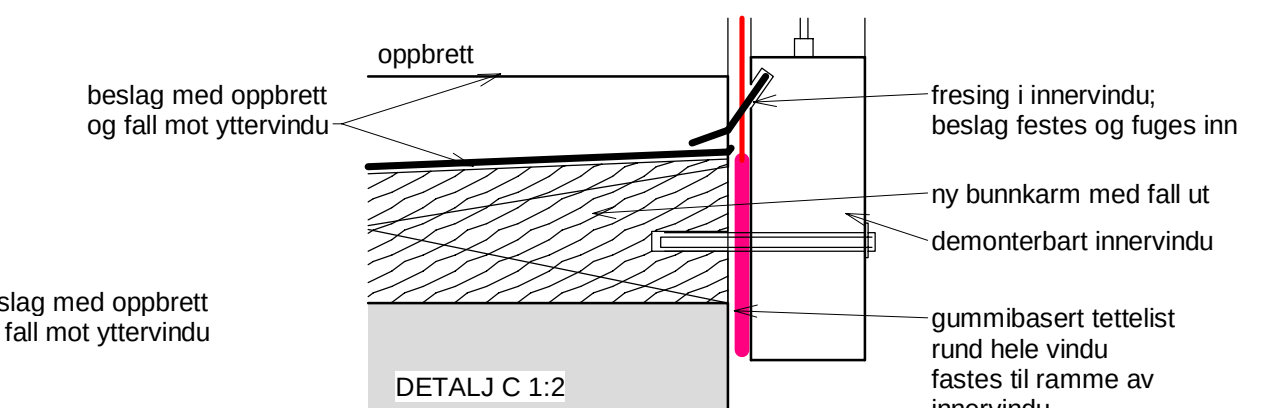

DETALJ C 1:2

Hofsletta 3, 2266
Arneberg

FILNAVN:

Bjørnstad
Prosjektering AS
BJØRNSTAD PROSJEKTERING AS
PB. 1361-2405 ELVERUM-T 62435400

REV.	DATO	REVISJONEN GJELDER	SIGN.	KONTR.
------	------	--------------------	-------	--------

Hof kirke- tetting av vinduer
Skisse- løsning etter BP AS
Ventilering av vinduer

MÅL:1:5	DATO: 08.03.2021	SIGN. PLL	KONTR. AB
---------	------------------	-----------	-----------



Denne tegningen er beskyttet
ved lov om opphavsrett og må
ikke kopieres eller benyttes
uten samtykke

OPPDR. NR.	TEGN. NR.	REV
2158	A 110	