Arbeidsområde 1

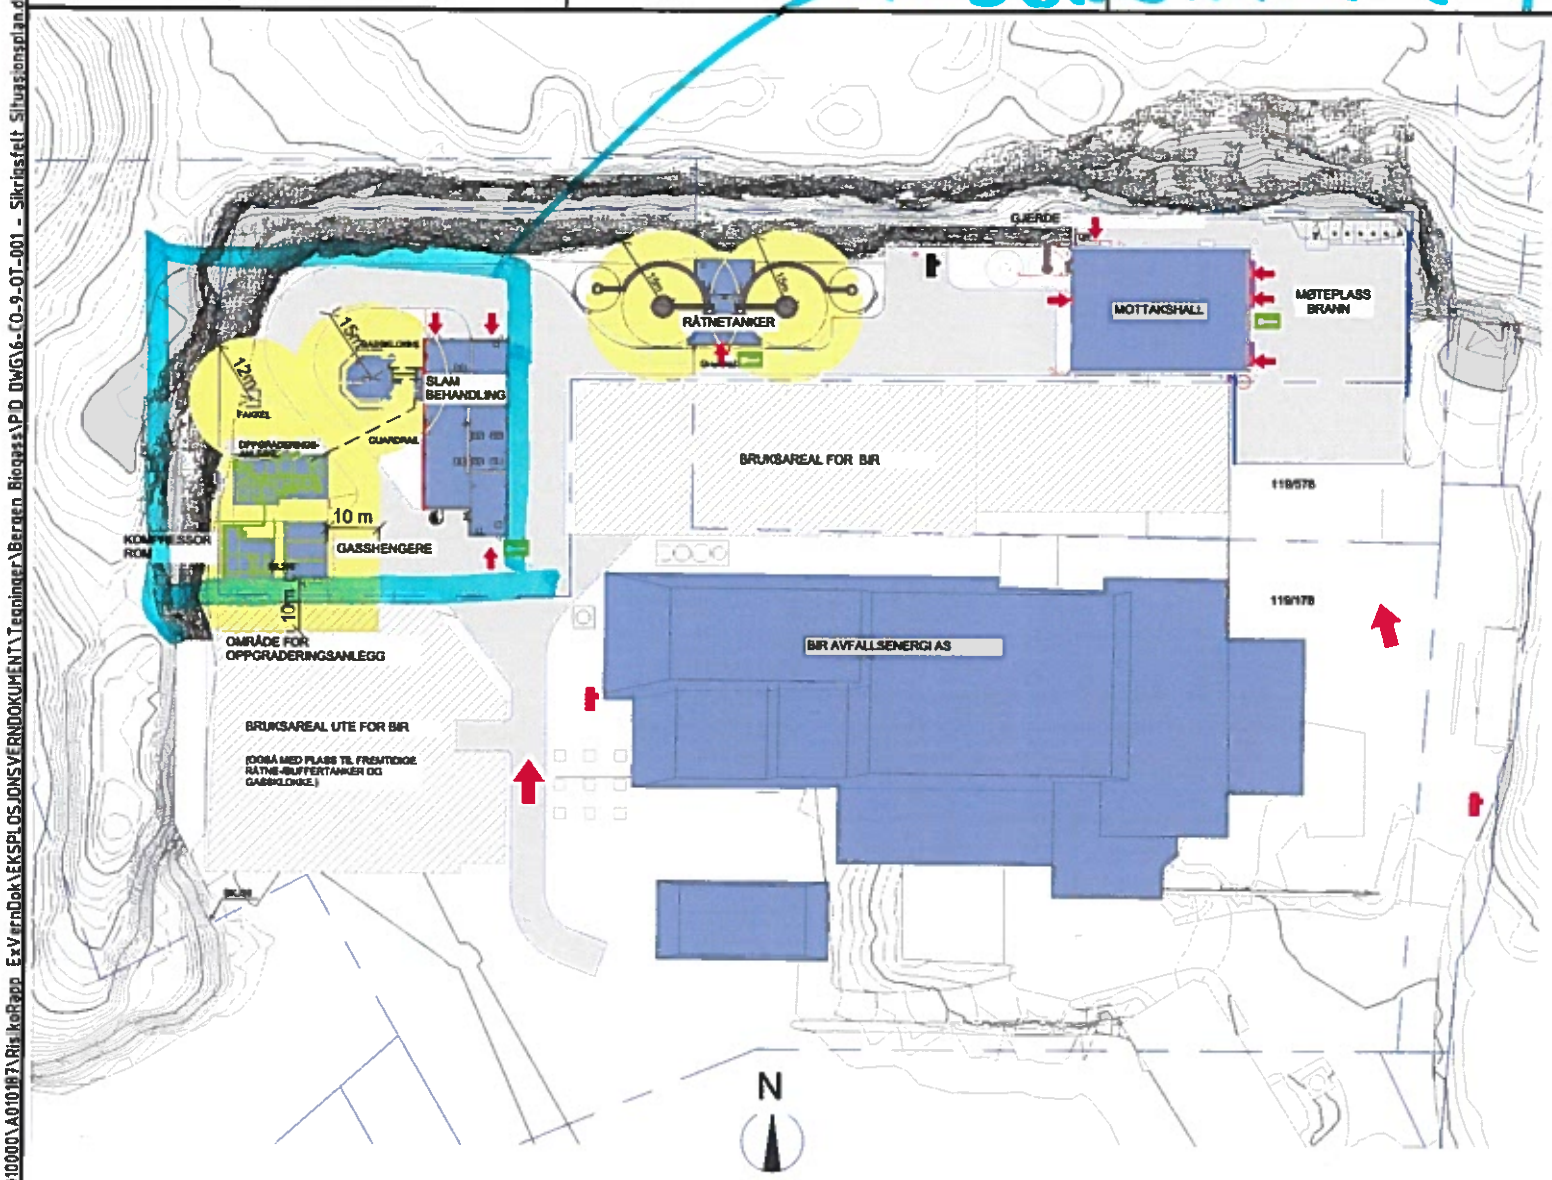

BERGEN BIOGASSANLEGG

TEGNFORKLARING:

- Brannhydrant
- Tilgang til bygning
- Nøkkelboks
- REI 120-M (A2-s1,d0)
- RØR I GRUNN 2m
- SIKKERHETSAVSTAND

01	13.10.16	UTSTITT FOR INFORMASJON	LESH	HOPE	KJU
Rev	Dato	Revisjonsgrunnlag	Tegn	Kontr.	Godkj.

BERGEN KOMMUNE

BERGEN BIOGASS
MOTTAKSHALL

SIKRINGSFELT
SITUASJONSPLAN

Tegnet av: FROH
Kontrollert av: LESH
Godkjent av: LESH
Godkjenningsmyndig: KJU
Freg: ABH
Målestokk: 1:1000 (A3)
Dato: 14.10.2016
Status: FOR INFORMASJON
Oppdragsnr: A010185
Dokumentnr: 6-CO-9-OT-001
Rev: 0

COWI

Format: A3 Filnavn: O:\A010000\A010185\RiskoRapp_ExVernDok\EKSPLOSJONSVERNDOKUMENT\Tegninger\Bergen Biogass\P0 DWG\6-CO-9-OT-001 - Sikringsfelt Situasjonsplan.dwg

Plot: thoh 14.11.2016 12:10