



TAK 1072

25. mars 2021

1m 2m 3m 4m

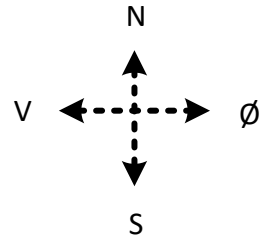

Trappetårn på denne siden kan ikke benyttes siden bygget er i bruk .

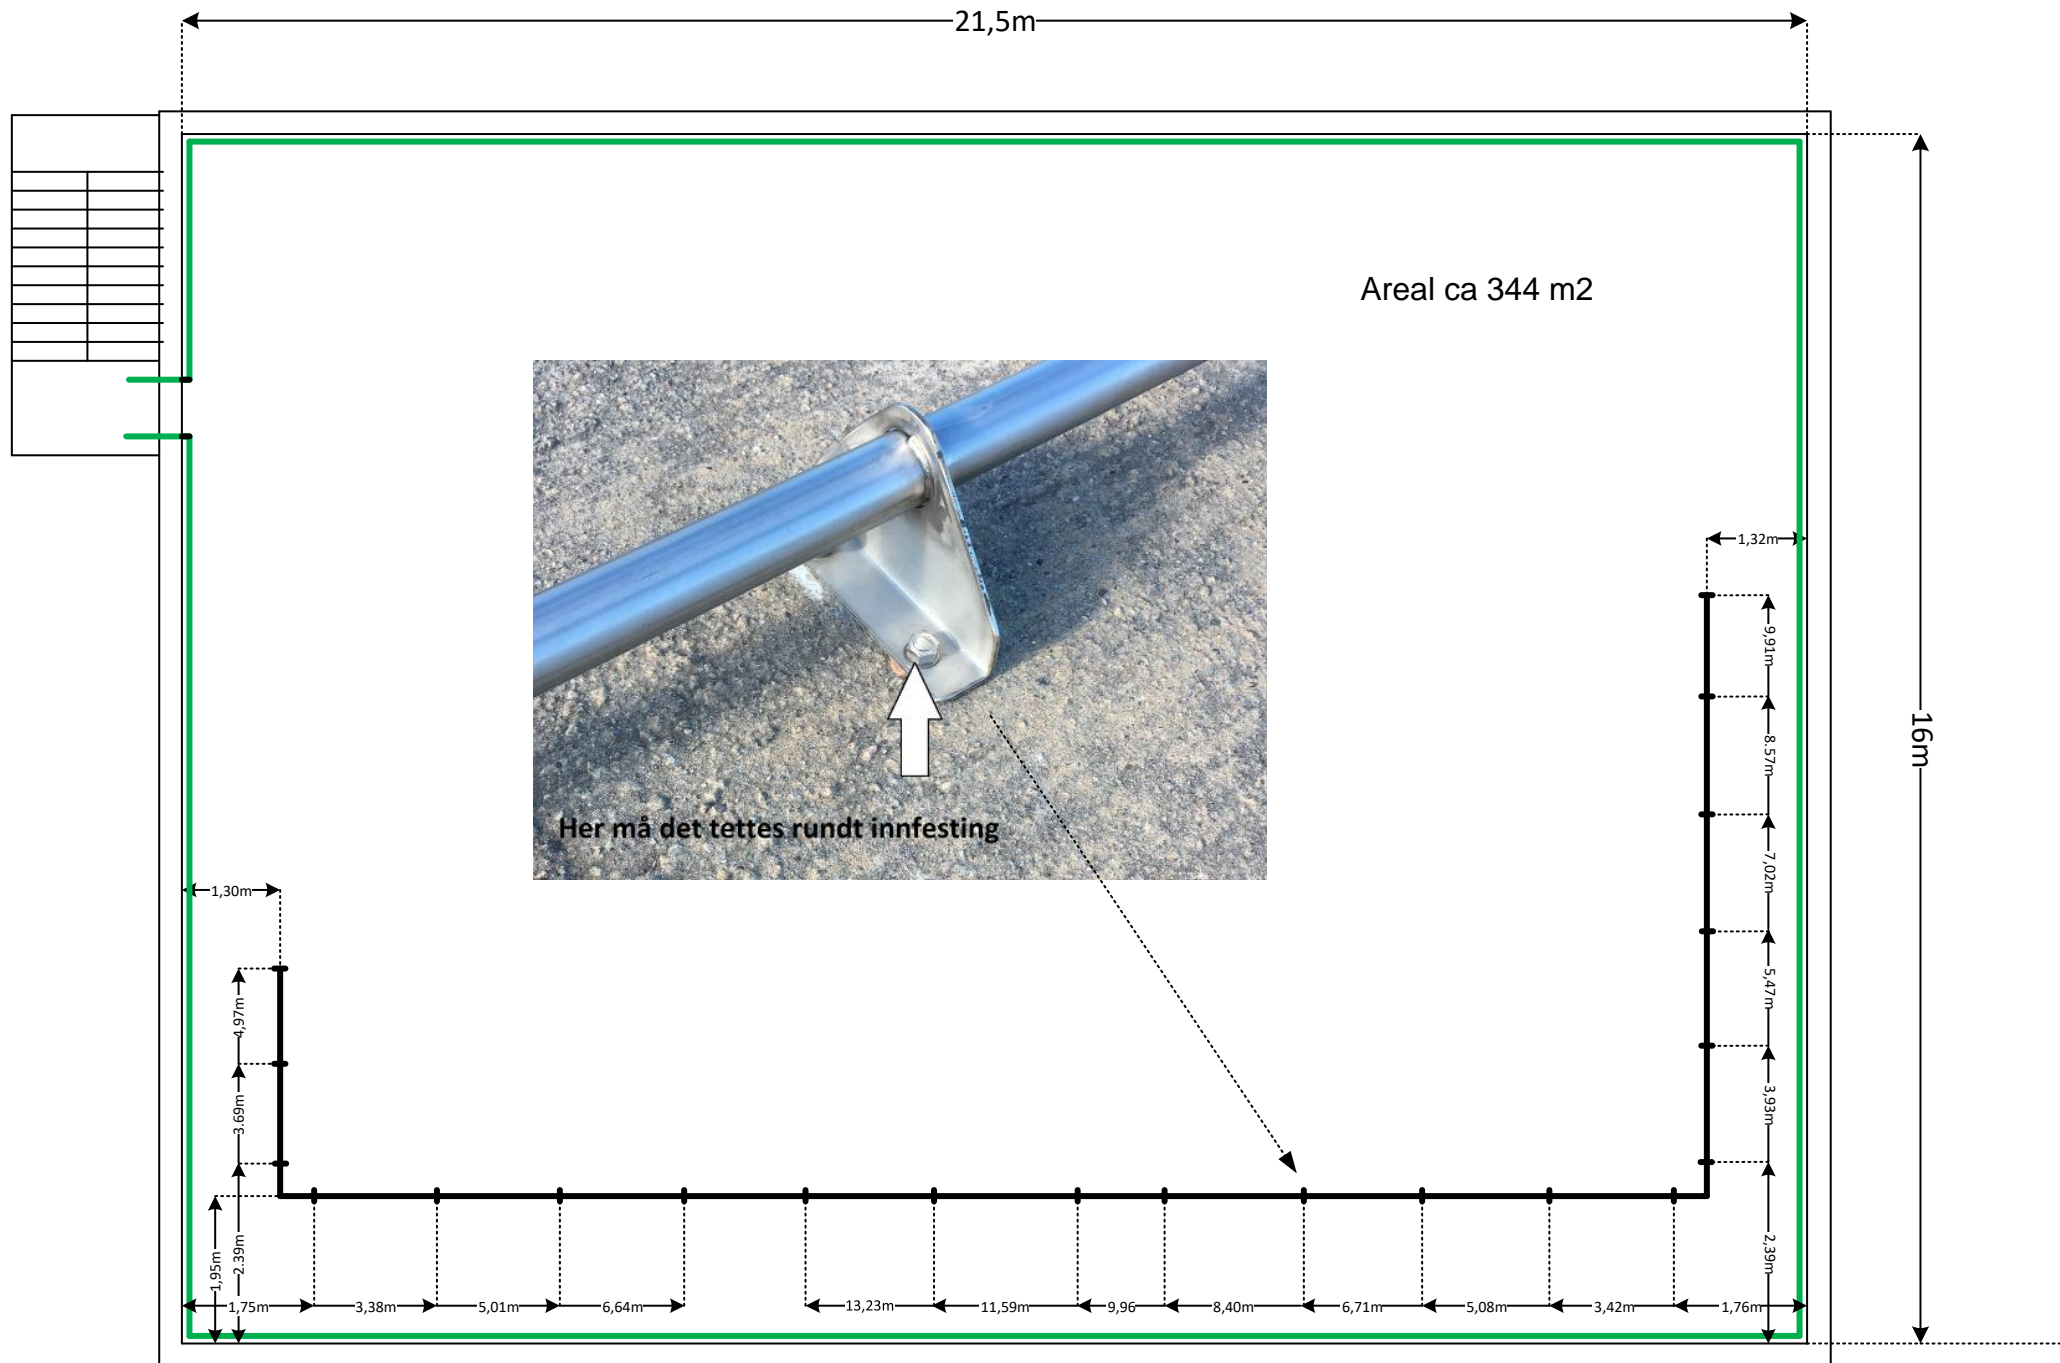

-Taket ligger ca 11 m over terrenget
-Grønn linje indikerer rekkverk som skal de/remonteres.