


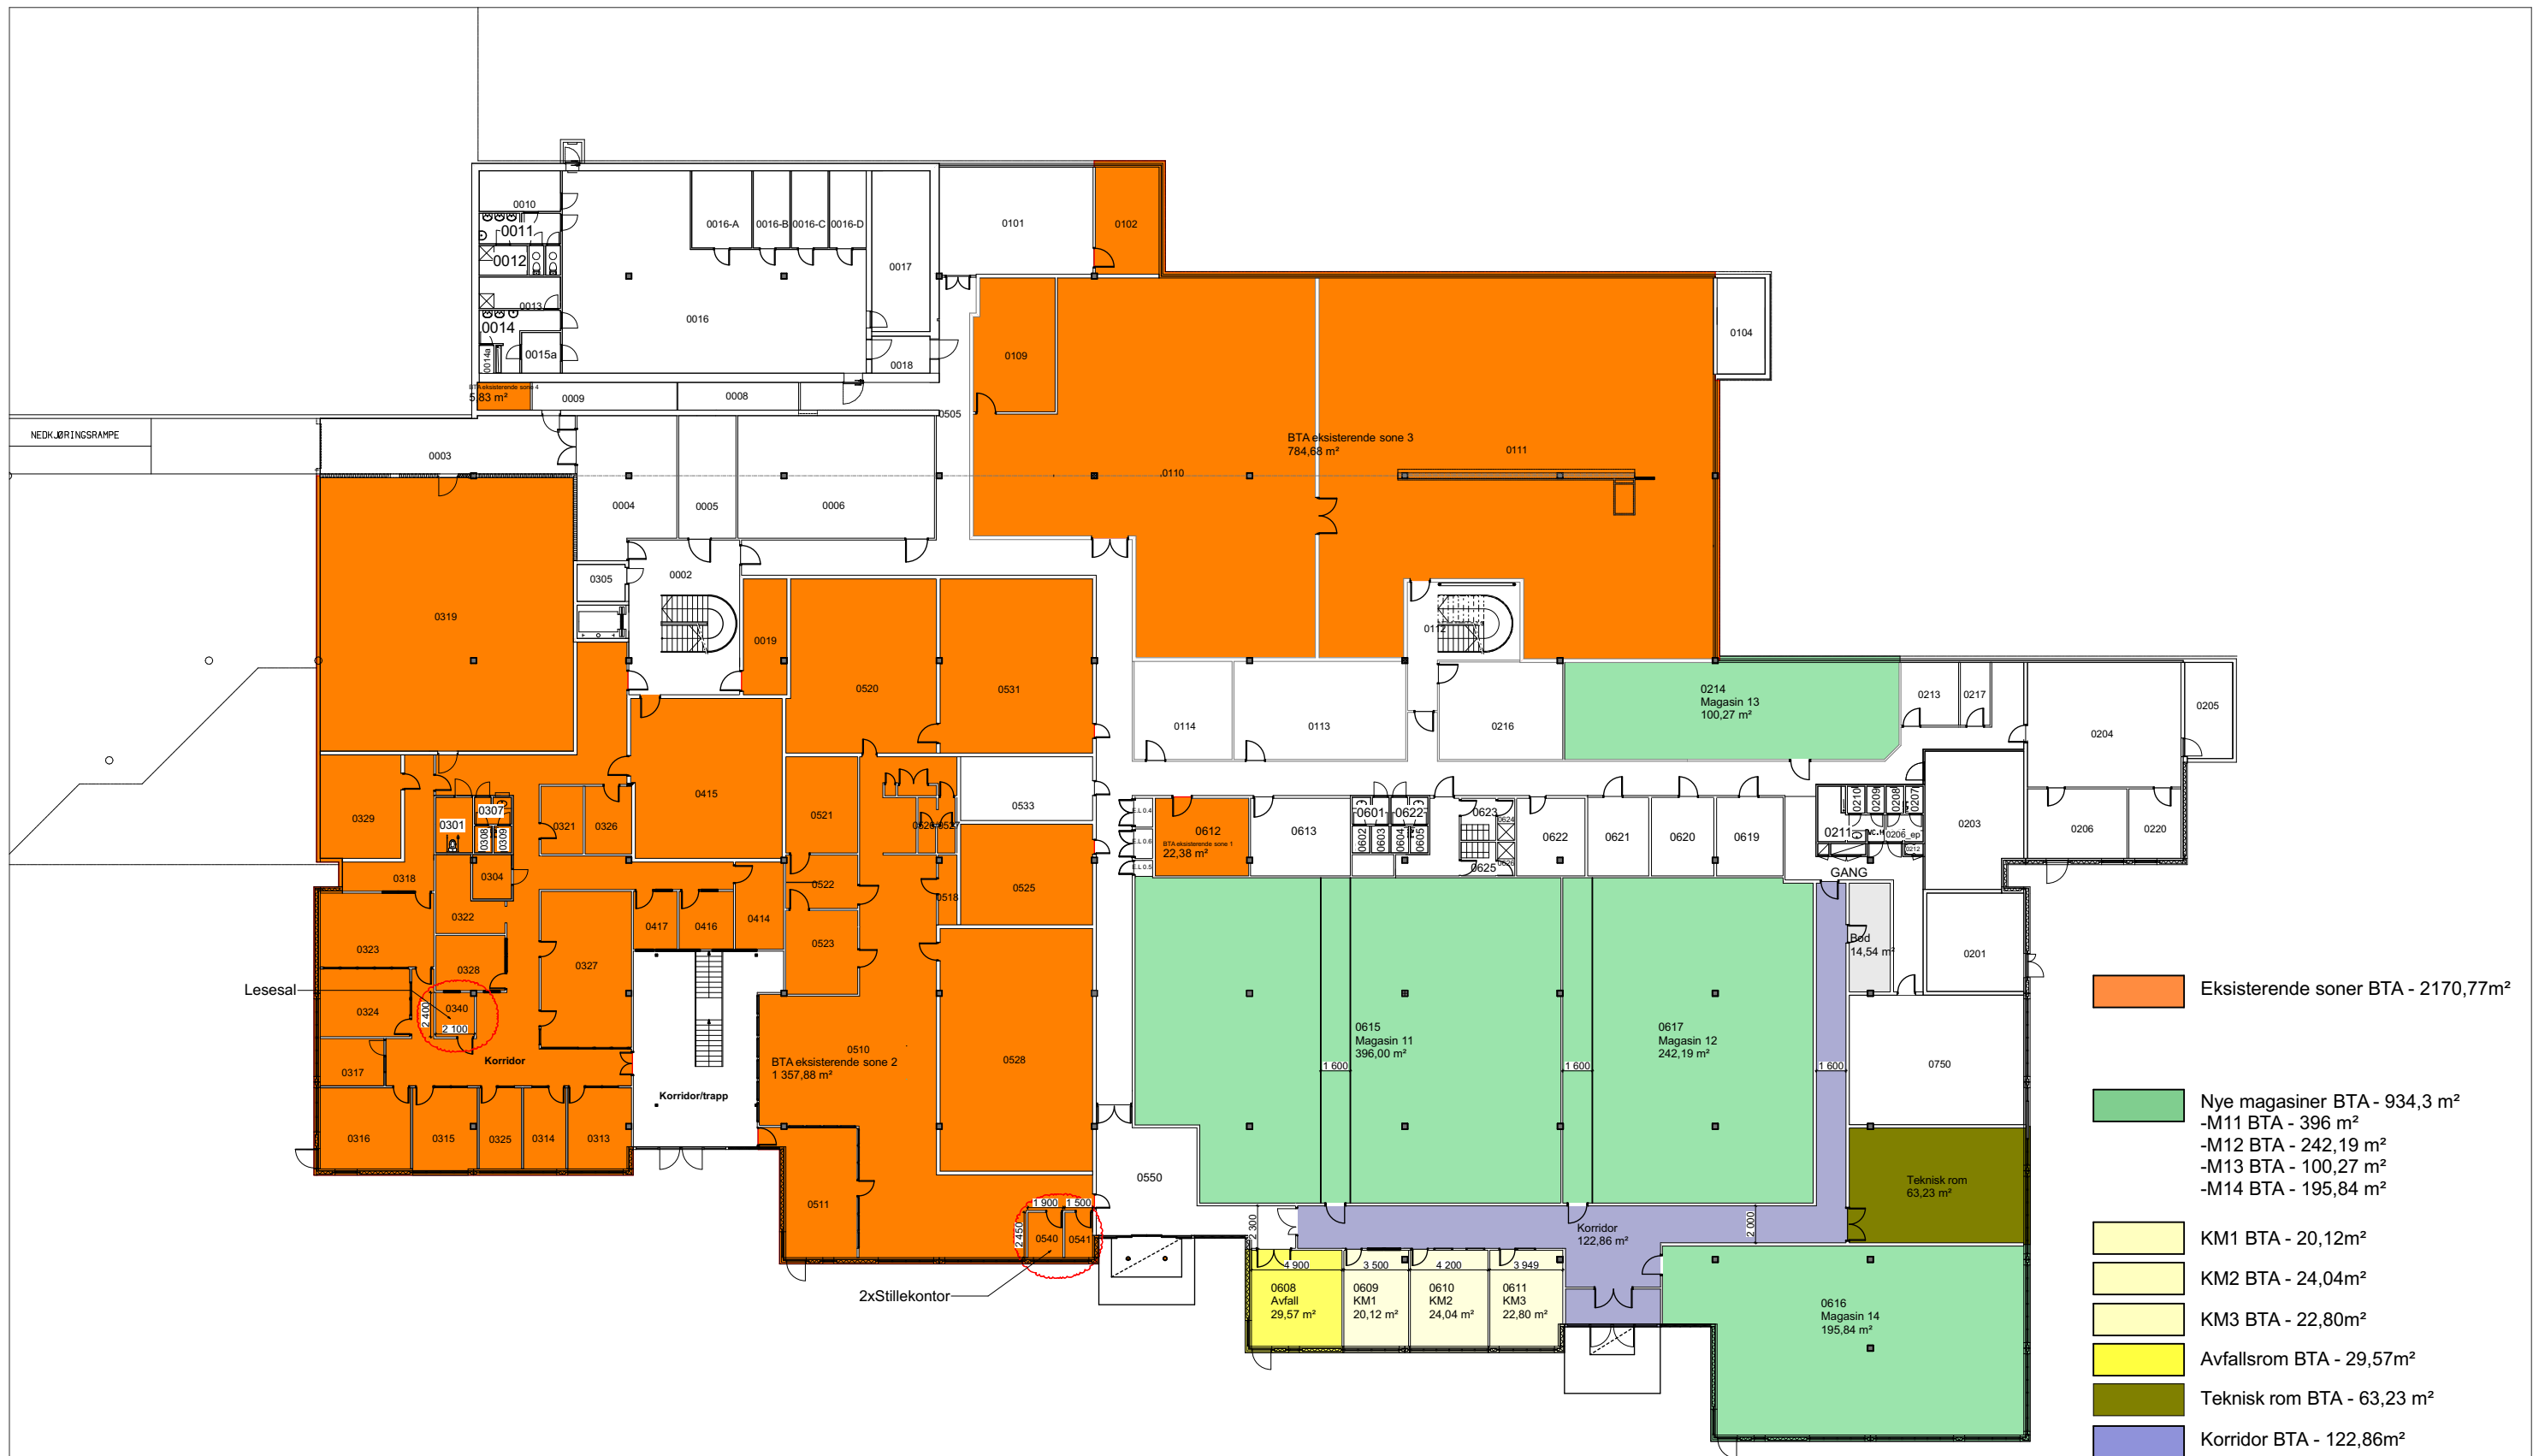

Storgt. 75 2609 Lillehammer www.nkarkitektur.no R!K Arkitektur	TILTAKSHAVER: Fakkeltgården	STATUS: SKISSE
	PROSJEKT: 2000892 Fakkeltgården	REG.NR.: 16.1403
	TEGNING	TEGN.: KL
	Plan 0 - Planendring Fylkesarkivet	MÅL: 1:350
		GODKJ.: JC
		DATO: 25.02.2021
		KONTR.:
		TEGN.NR.:
		REVISJON:
		1