


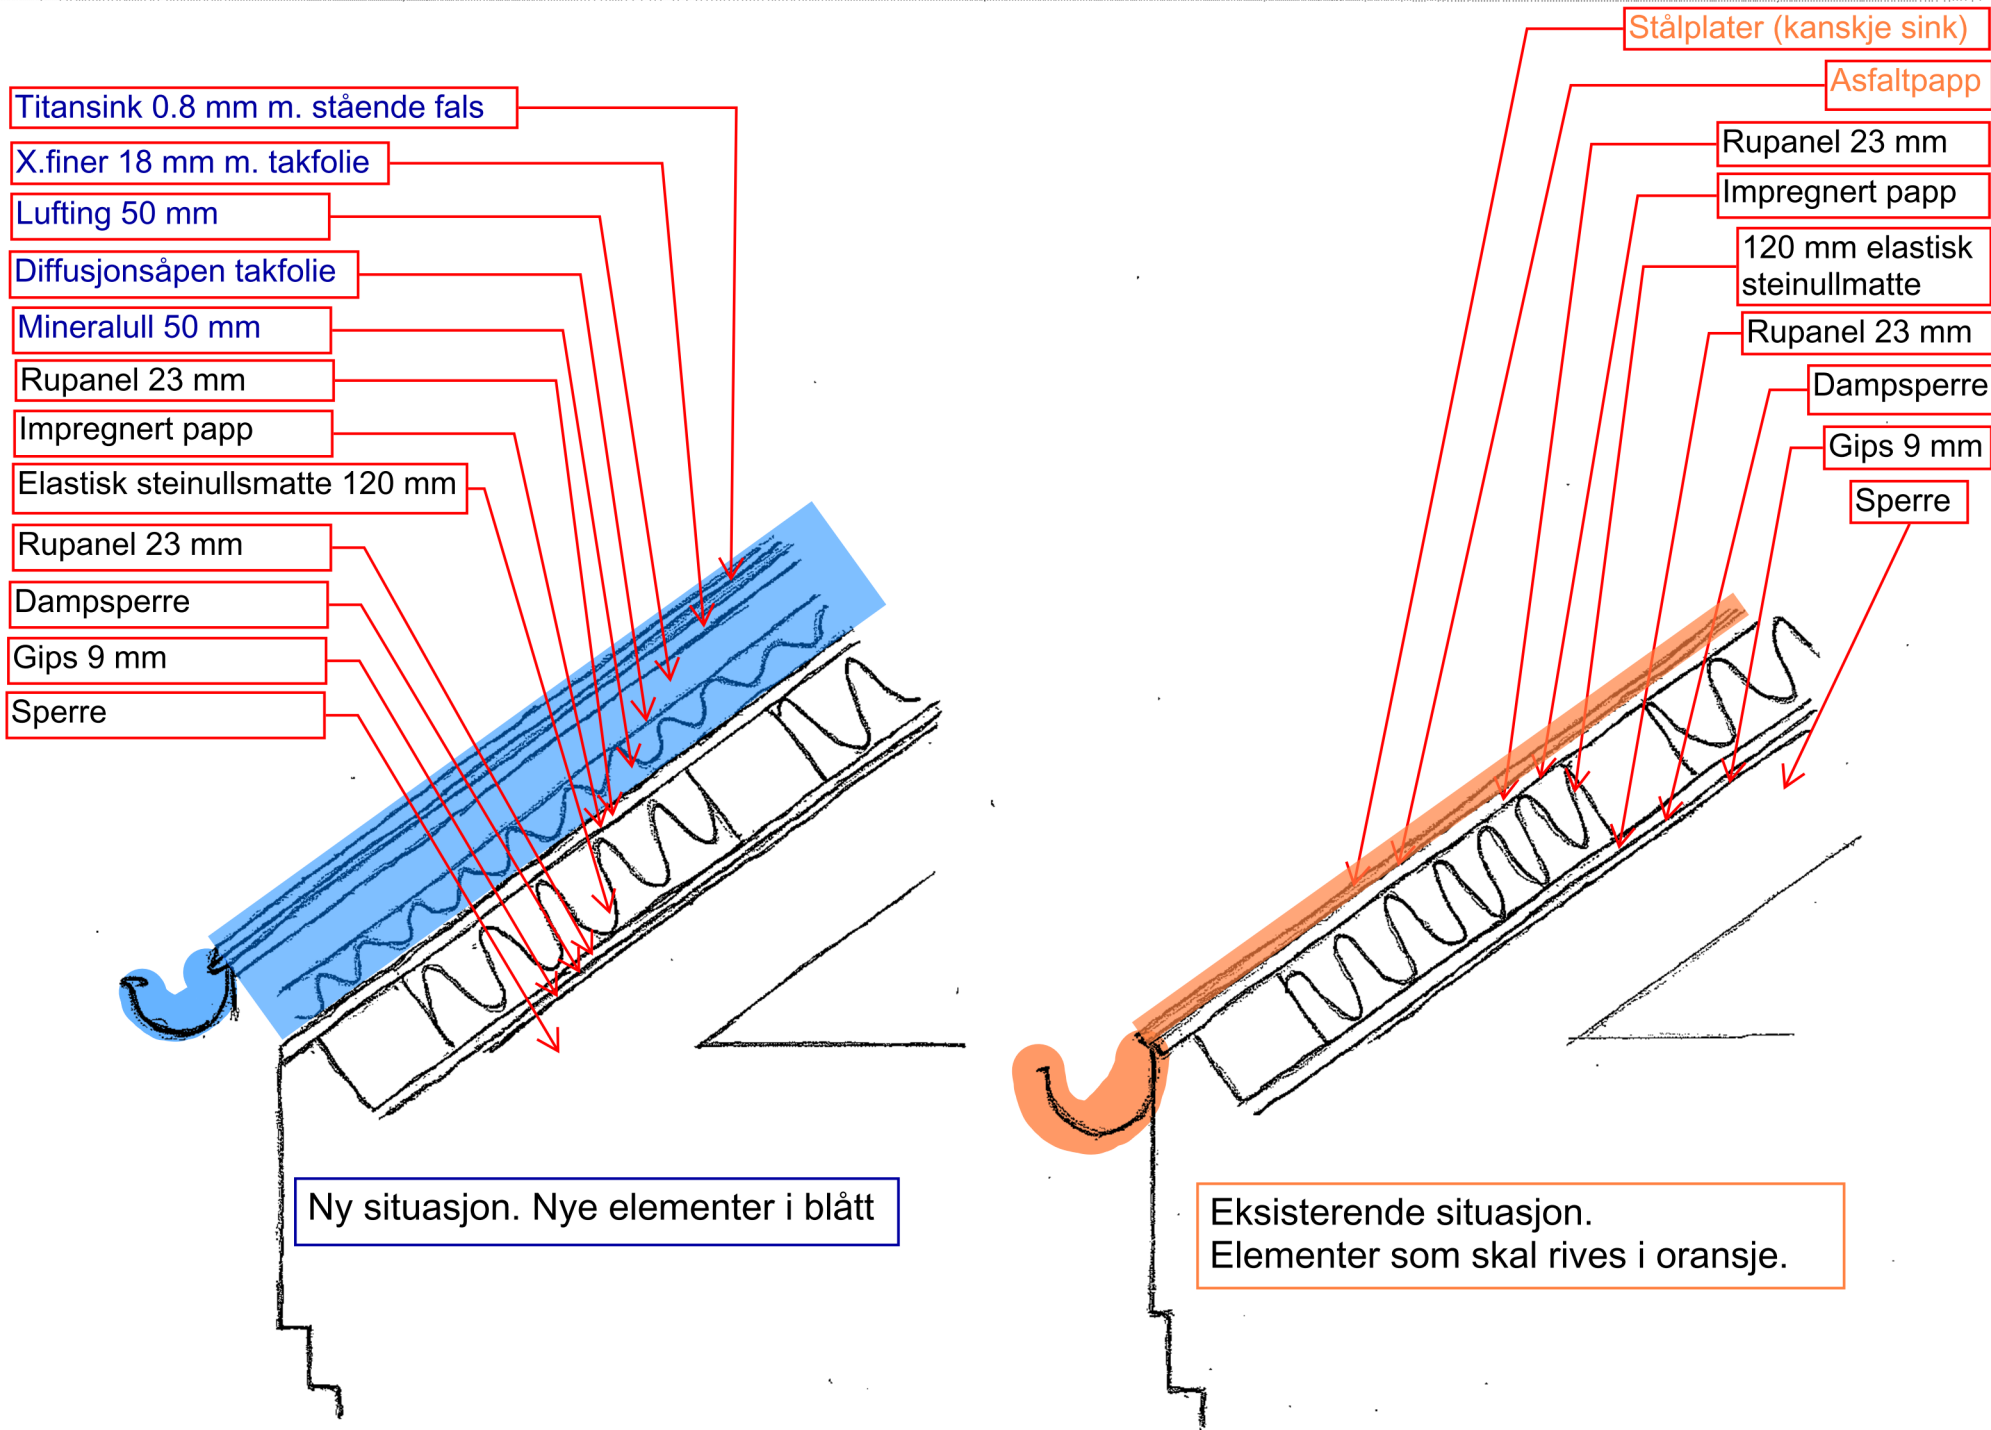

HENVISNINGER


Tegningsnummer Tegningsnavn

INDEX	DATO	REVISJON								Tegnet av	Issued to
SB.Tegningsnummer:											Prosjekt nr. for prosjekterende/lev
Kompleksnummer	Byggenummer	Etlasje	Fag	Systemkode	Type tegn.	Lepenr.	Proj.fase	Rev.	Status		
106	240	05T	B	261	50	003	0				

Prosjekteringsgruppen:

- ☐ ARK:
- ☐ LARK:
- ☒ RIB: WSP - Fred Olsens gate 1, 0152 Oslo
- ☐ RIG:
- ☐ RIV:
- ☐ RIE:
- ☐ RIBR:
- ☐ RIAKU:
- ☐ PGK:

Lokaliserings Figur:

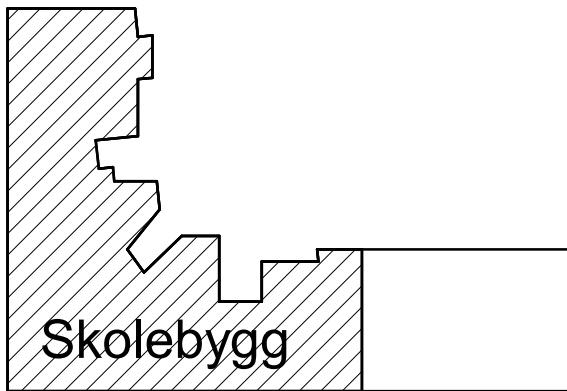

Fase: ANNBUDSTEGNING



STATSBYGG

PROSJEKTNR. SB

Tittel:
**Politihøgskolen
Skolebygning**

Skisser

Detalj

Godkjent:	-
Kontroll prosjekt:	
Sign:	Kontroll:
OS	KL
Filnavn:	
Dato:	
11.09.2020	
Målestokk:	
/A2	
Kontroll utført:	
Sign:	Kontroll:
OS	KL

SB.Tegningsnummer:											Prosjekt nr. for projekterende/lev.
Kompleksnummer	Byggenummer	Etlasje	Fag	Systemkode	Type tegn.	Løpenr.	Proj.fase	Rev.	Status		
106	240	05T	B	261	50	003	0				2000684