


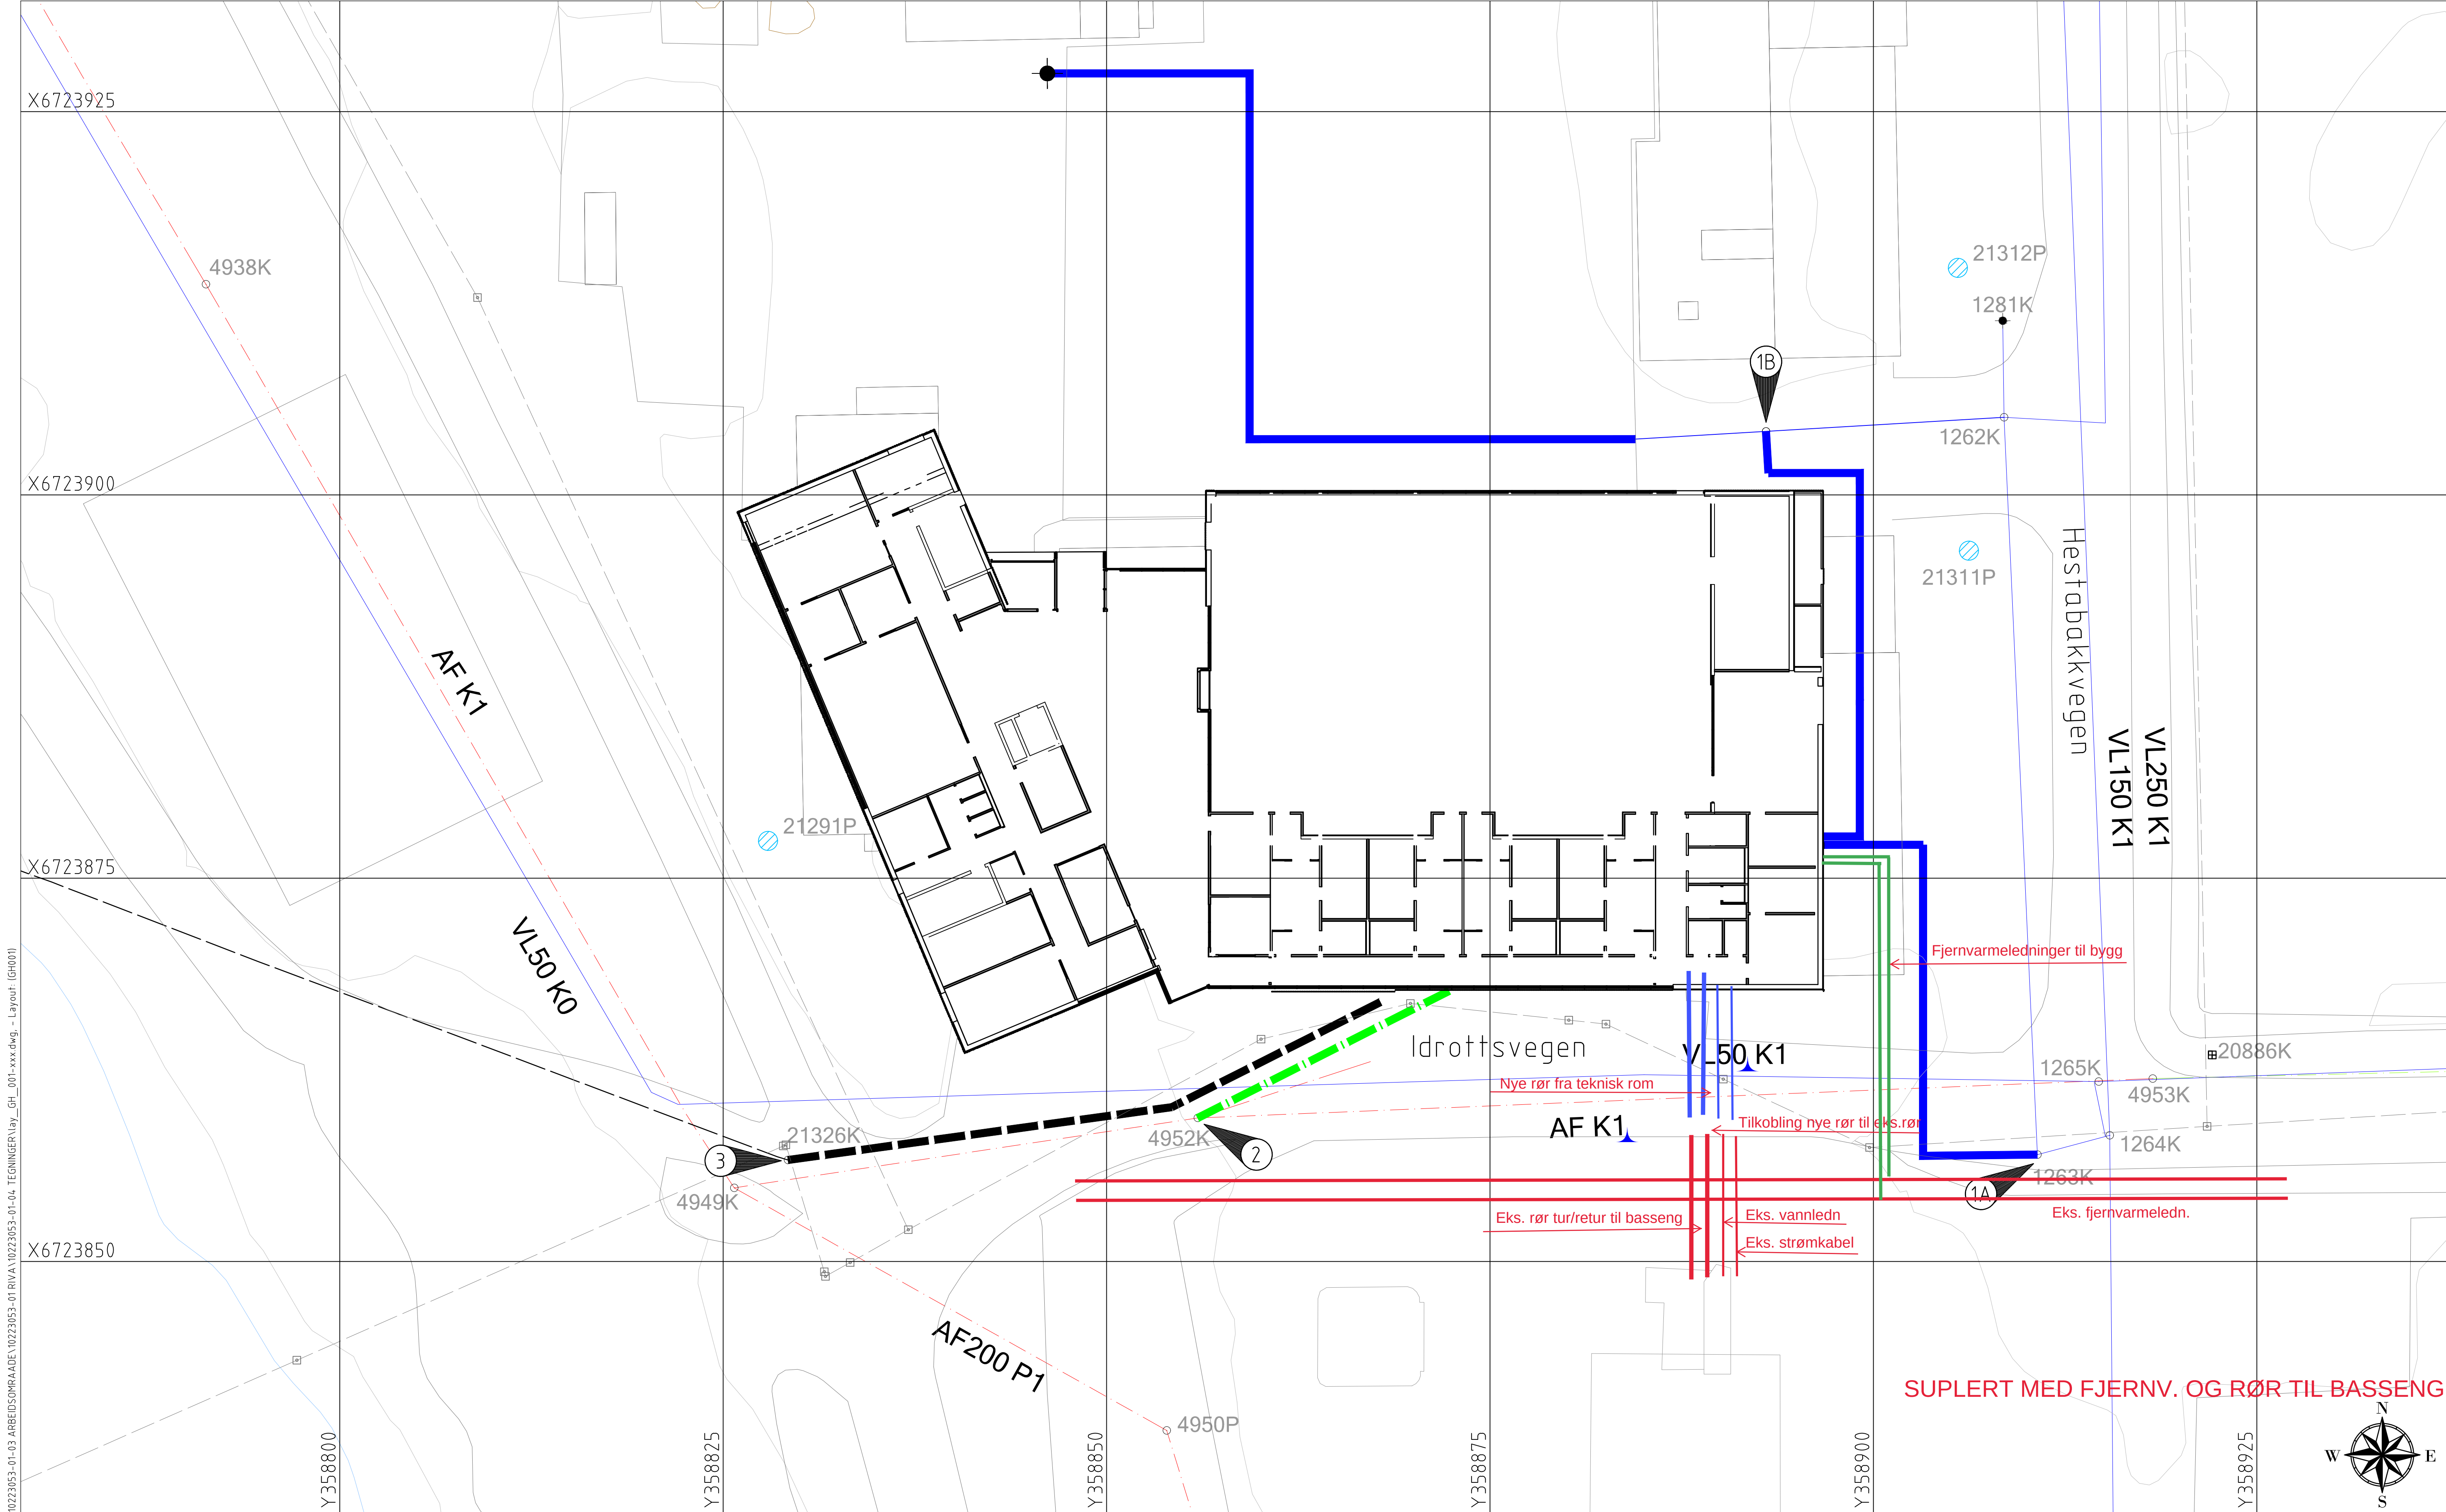

Merknader

- 1A Tilknytning vann - alternativ A
- 1B Tilknytning vann - alternativ B
- 2 Tilknytning spillvann
- 3 Tilknytning overvann

Henvisninger

Tegnforklaring

Overvannsledning	— — — — —	Eksisterende	— — — — —	Prosjektert	— — — — —	Kum	●
Vannledning	— — — — —		— — — — —		— — — — —	Sluk	●
Spillvannsledning	— — — — —		— — — — —		— — — — —	Energibrønn	●
Felles avløpsledning	— — — — —		— — — — —		— — — — —	Hydrant	●

Eksisterende	Prosjektert
— — — — —	— — — — —
— — — — —	— — — — —
— — — — —	— — — — —
— — — — —	— — — — —

Eksisterende	Prosjektert
●	●
●	●
●	●
●	●

Voss herad

Prosjektering ny idretts- og skulefløy Voss ungdomsskule

Plantegning

Oversiktstegning vann og avløp

Prinsipp/Grunnlag for totalentreprise

Multiconsult

www.multiconsult.no

Status	Konstr./Tegnet	Kontrollert	HSG
Oppdragsnr.	Ma1B	ErG	Rev.
10223053-01			0

Dato	Tegn.	Kontr.	Godkj.
24.03.2021	VA	A1	
Målestokk	Format		
1:200	A1		
Koordinatsystem			
EUREF89UTM32			
Revidersystem			
NN2000			

\\brg-nasuni-01\BKG_Oppdrag\10223\10223053-01\10223053-01 RIVA\10223053-01-04_TEGNINGER\lay_GH_001-xxx.dwg - Layout: (GH001)