


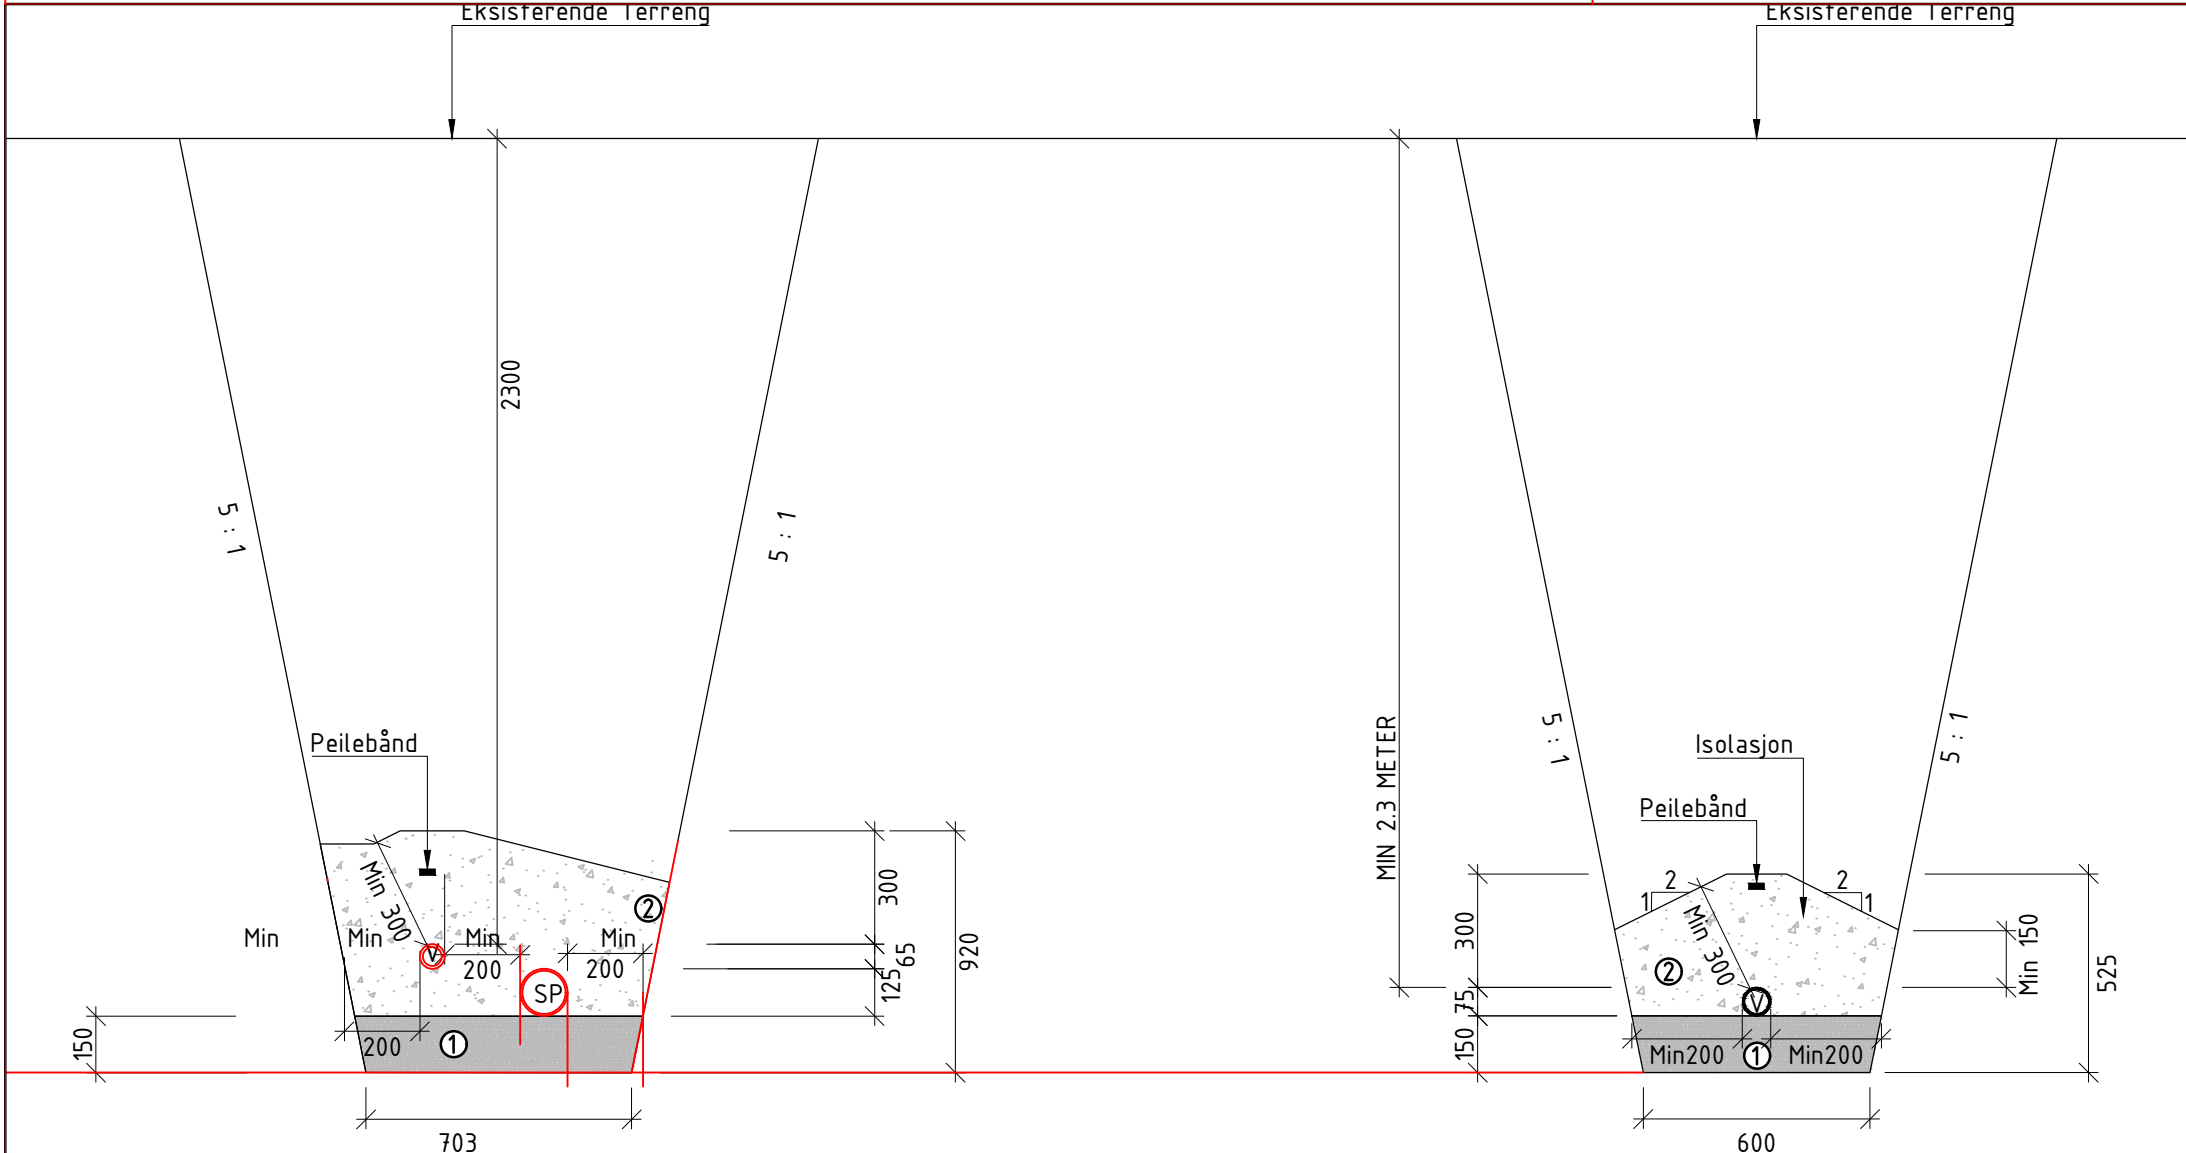

OBSJON C
PEL 0 -85

OBSJON C
PEL 85- 195

63mm PE100 SDR11+SP 125mm PVC U SN8

VL63mm PE100 SDR11

TEORETISKE MENGDER


Fundament: 0,11 m3/m
Sidefylling/Beskyttelseslag: 0,38 m3/m
Bortkjøring: 0,49 m3/m

TEORETISKE MENGDER

Fundament: 0,09 m3/m
Sidefylling/Beskyttelseslag: 0,22 m3/m
Bortkjøring: 0,31 m3/m

- ① Fundament Pukk 8-16mm
- ② Sidefylling/Beskyttelseslag Pukk 8-16mm
- ③ Største kornstørrelse for fundamentmasser er 16mm

- ① Fundament Pukk 8-16mm
- ② Sidefylling/Beskyttelseslag Pukk 8-16mm
- ③ Største kornstørrelse for fundamentmasser er 16mm

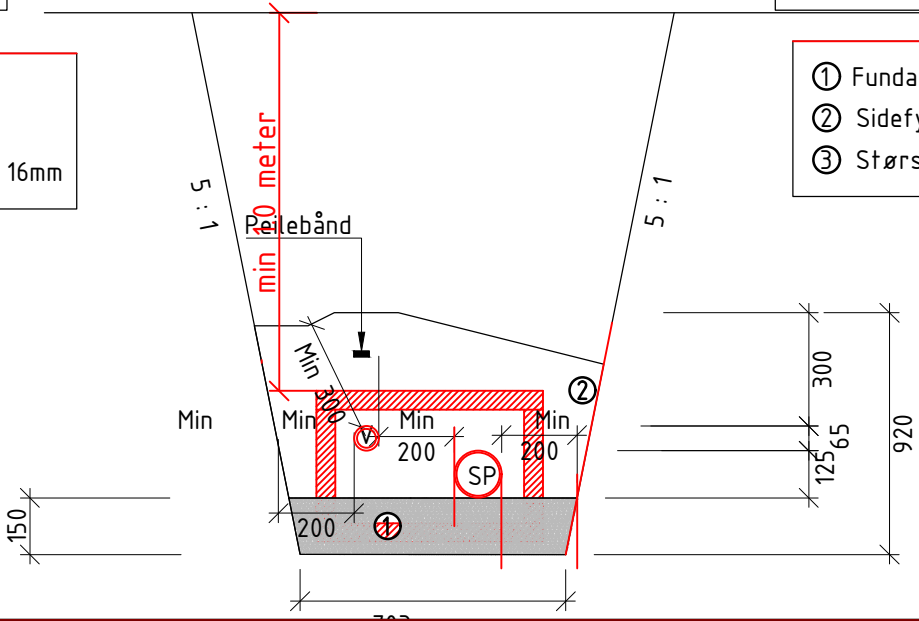

TYPISKE GRØFTESNITT

Grøftens helning skal oppbygges i henhold til generelle tegninger, "GRØFTEGRAVING".

Teoretiske masser er utregnet etter denne tegningen med grøftehelning 5:1 (Fjellgrøft)

Bunnbreddene er teoretiske.

STØRRELSE PÅ FRAKSJON:

Fundament Pukk 8-16mm
Sidefylling/Beskyttelseslag Pukk 8-16mm
Største kornstørrelse for fundamentmasser er 16mm

ISOLASJON:

Alle vann og avløpsledninger som legges grunnere enn frostfri dybde skal isoleres med 100mm XPS, trykkfasthet 400 kN/m2.Det skal være 100mm avrettingslag over og under isolasjonen

HENVISNINGER:

TEGNING, H01, PLANTEGNING VANNLEDNING TIL PS, OPSJON B OG C
TEGNING, H02, PLANTEGNING OPSJON A, SPILLVANN FRA HÆGSLÅVEGEN
TEGNING, H11, PROFILTEGNING FOR OPSJON A, B OG C,OPPFYLLING RUNDT TANKER
TEGNING H110, VENTILKAMMER FOR VANNBASSENG
TEGNING H111, VENTILKAMMER NEDRE FURUHOVDET
TEGNING H120, PLANTEGNING VENTILKAMMER FOR VANNBASSENG
TEGNING H121, PLANTEGNING VENTILKAMMER NEDRE FURUHOVDET
TEGNING H200 VANNKUMMER
TEGNING H250 - H254 GRØFTENITT

KOORDINATSYSTEM : EUREF89. UTM SONE 32
VERTIKAL DATUM: NN2000

Revisjon	Rettelse	Dato	Tegnet	Kontrollert	Godkjent
Fase					
ANBUDSTEGNING					
RAMBOLL					
Rambøll Norge AS Org. nr. 915 251 293 www.ramboll.no					
FOLLDAL KOMMUNE DALHOLEN HYTTEGREND					DATO: 12.02..2021
					TEGN: MEYA
					KONT: JMT
					Oppdragsnummer 1350042056
					Dokumentansvarlig JMT
					Filnavn H250_H253.dwg
					Målestokk 1:20 (A3)
Kompleks	Bygg	Etasje	Fag	System	Type
					Løpenummer
					Prosjektfase
					Revisjon
					Status
K 700 50 H254					