


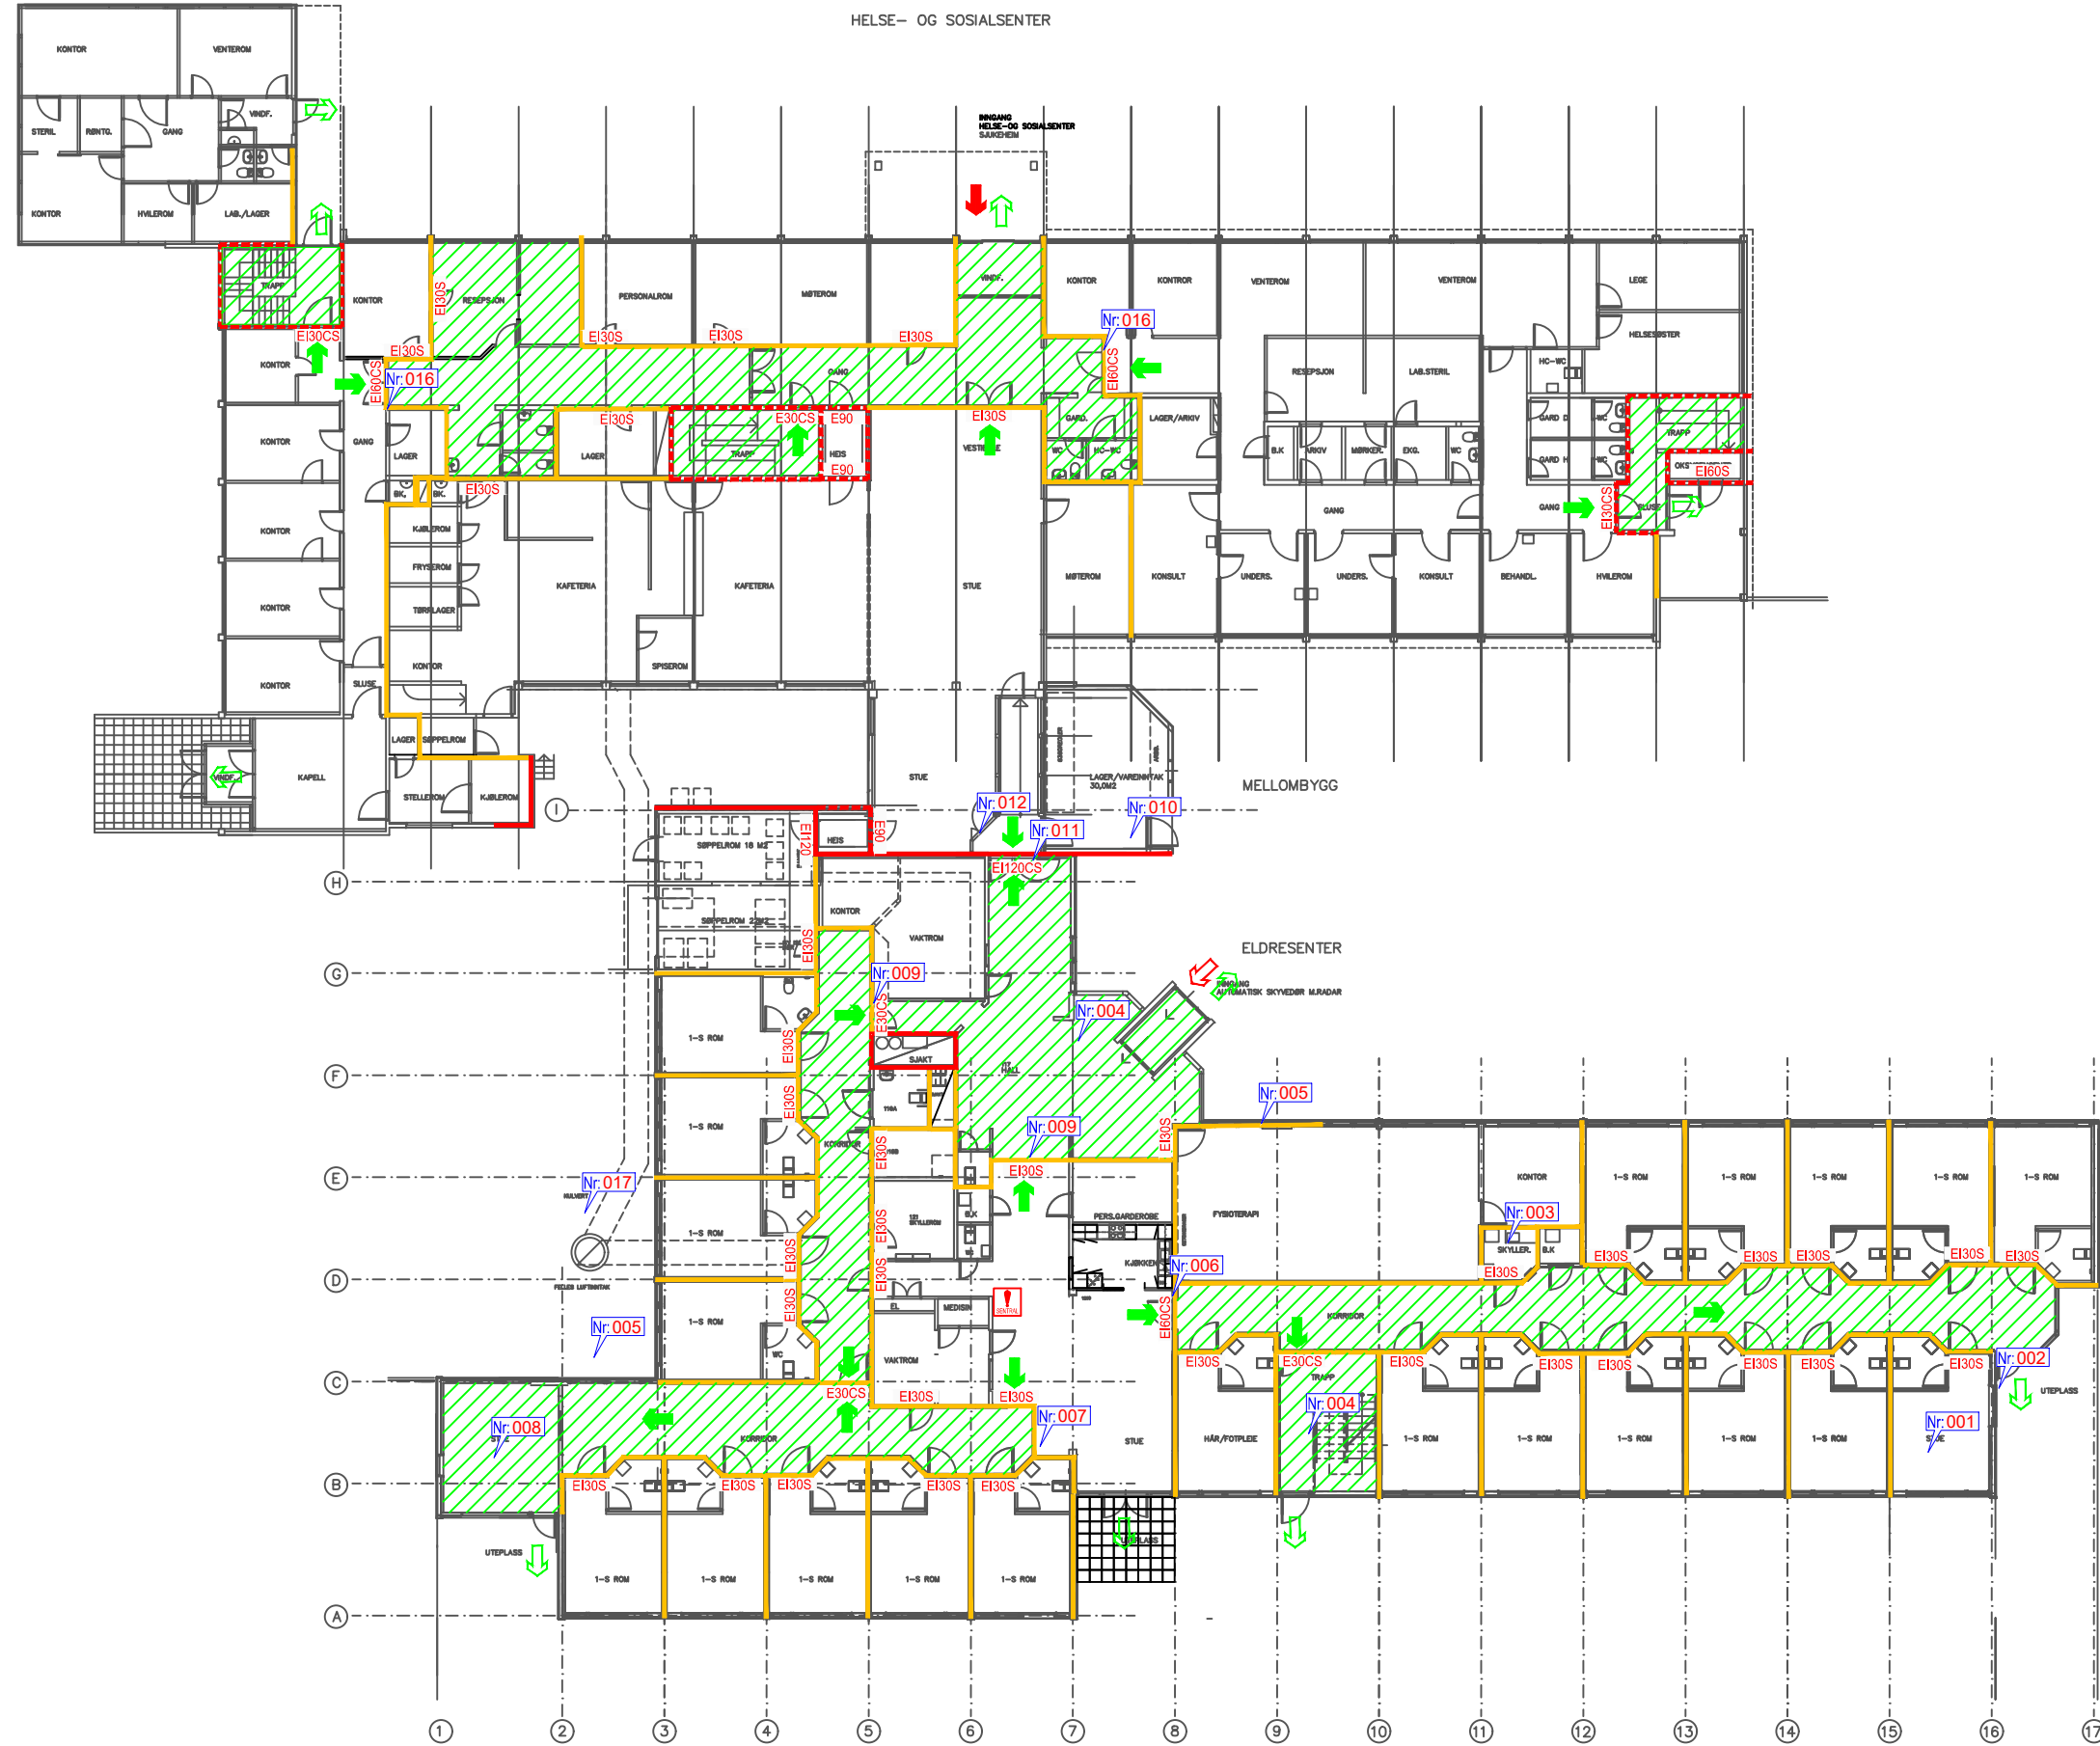

Branntekniske merknader

Branntegningen er ikke arbeidstegning, men et vedlegg til rapport: 10221076-RIBr-RAP-01-001, som har forrang.

Tegningen viser krav til brannskillende konstruksjoner.

Risikoklasse: 6

Brannklasse/bygningsbrannklasse: 2/2

Følgende branntekniske tiltak er lagt til grunn for prosjekteringen:

- Ledesystem iht. NS 3926
- Brannalarmanlegg, kategori 2, med direktevarsling til nødalarmeringsentral

Underlag motatt: 23.03.2020

Nummererte merknader

- Nr. 001 Stue kan ikke brukes som sengerom uten bytte av dør og vindu mot uteplass
Nr. 002 Vindu må ha brannmotstand
Nr. 003 Dersom dør ikke byttes må vaskemaskin flyttes
Nr. 004 Det er ikke tilatt med lading av rullestoler i rømningsvei
Nr. 005 Vinduer i innvendig hjørne må ha brannmotstand
Nr. 006 Vegg/dør har høyere motstand enn kravet
Nr. 007 Vindu i innervegg må ha brannmotstand eller blendes - se RAP-01-001
Nr. 008 Rømningsvei må ryddes se RAP-01-001
Nr. 009 Vegg og dør må etableres
Nr. 010 Vegg og tak på lager må kontrolleres - se RAP-01-001
Nr. 011 Dersom dør har brannmotstand EI 60-CS må den ikke byttes. Dør må være lukket.
Nr. 012 Det anbefales at vegg og dør fjernes for letting av sengetransport.
Nr. 013 Krav til tak EI 60 [A 60]
Nr. 014 Minimumskrav til dør E 30-CS
Nr. 015 Krav til tak REI 120-M A2-s1,d0
Nr. 016 Minimumskrav til dør EI 30-S
Nr. 017 Krav til kanal EI 60 [A60]

Branntekniske symboler

- Adkomst brannvesen
 Sekundær adkomst brannvesen
 Utgang til det fri
 Rømningsretning
 Brannvegg REI 120-M A2-s1,d0 [A120]
 Branncelle EI60 [B60]
 Branncelle EI 60 A2-s1,d0 [A60]
 Fluktvei
EI120CS Dør: EI₁20CS_s
EI60CS Dør: EI₁60CS_s
EI60S Dør: EI₁60S_s
EI30CS Dør: EI₁30CS_s
EI30S Dør: EI₁30S_s
E30CS Dør: E30CS_s
E90 Dør: E90
EI120 Dør: EI₁20



Brannalarmsentral/-tablå

00 Tilstandsvurdering		30.09.2020		cao	margs	margs			
Rev.	Beskrivelse	Endr./liste	Dato	Tegn.	Kontr.	Godkj.			
GJEMNES KOMMUNE GJEMNES SYKEHJEM			Original format	Fag					
			A3	RIBR					
			Målestokk 1:300 – A3						
Branntegning Plan 01 Gnr./bnr. 30/81			Fase:	TILSTANDSVURDERING					
			Status						
Multiconsult www.multiconsult.no		Dato	30.09.2020	Konstr./Tegnet	CAO	Kontrollert	MARGS	Godkjent	MARGS
		Oppdrag.nr.	1022076	Tegninger.	RIBr-TEG-01-001	Rev.	00		