


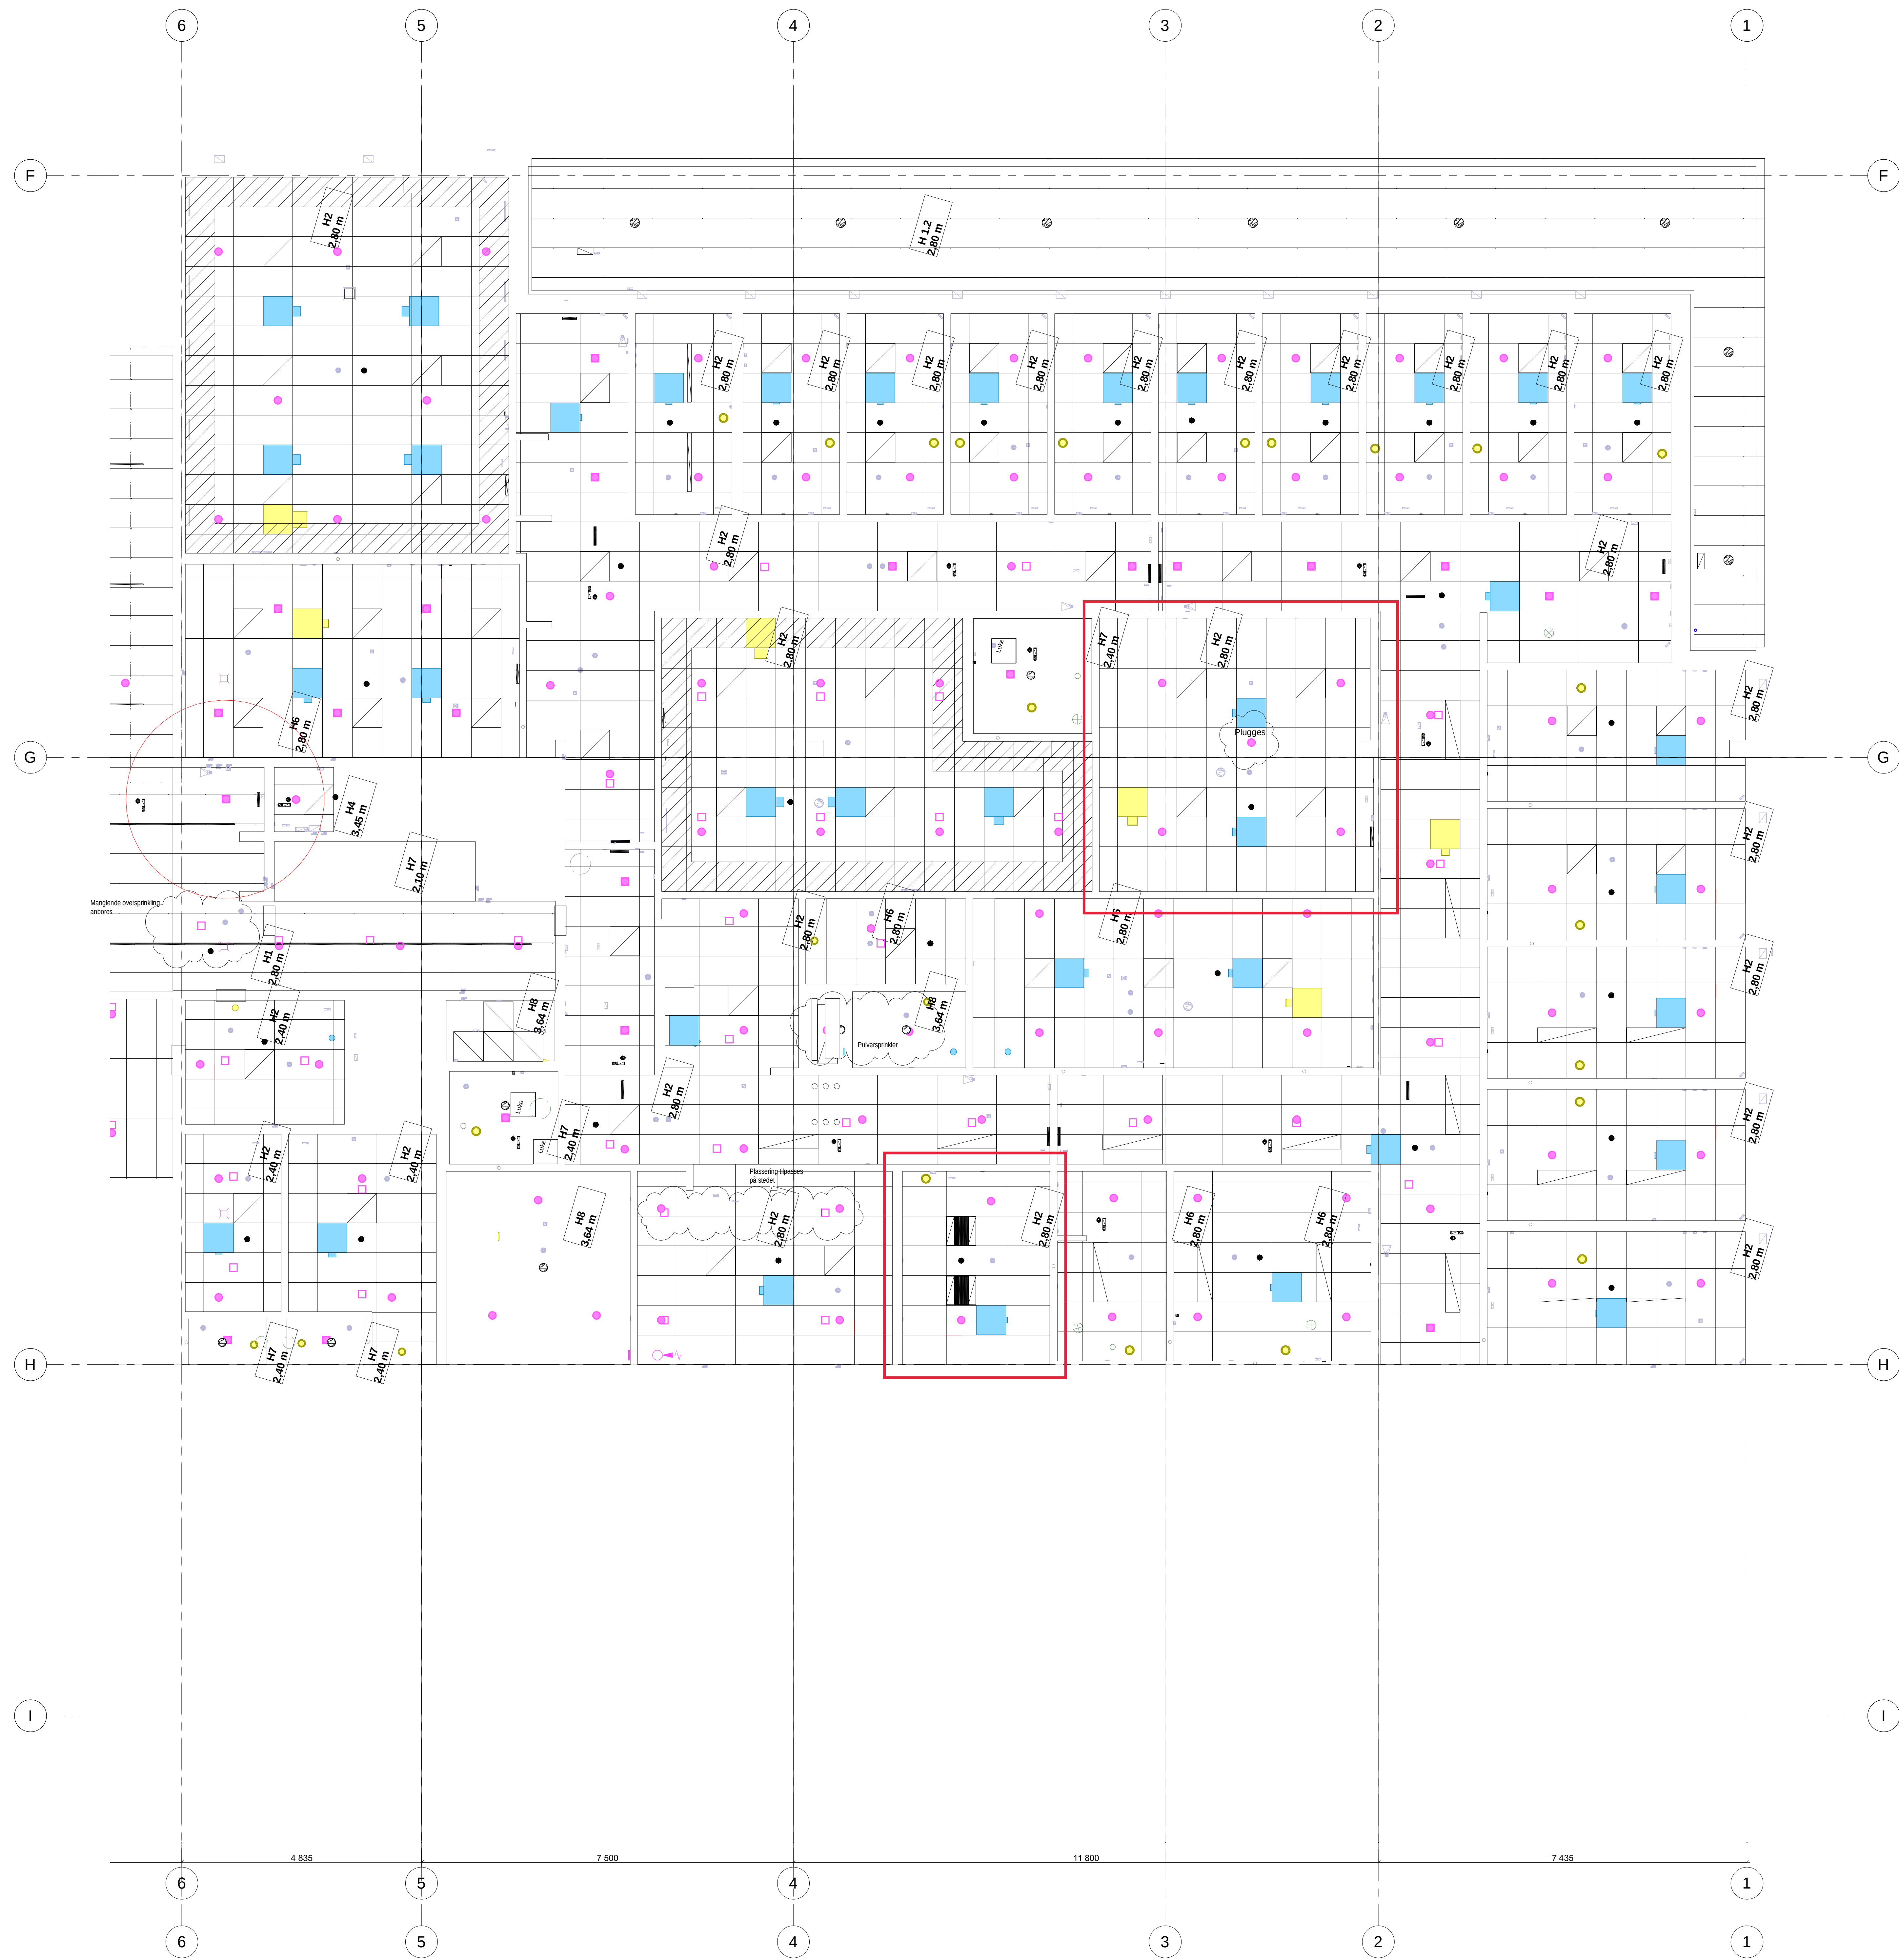

Denne tegningen er et supplement til sprinklertegning.
Se sprinklertegning for symboler for sprinklere.
Oversprinklere vises som firkanter
og skal ikke installeres i himling.

Tegningsnummer L2160A-01-V-33-01-02		Revisjon A-01	
Revisjonshistorikk <table border="1"><thead><tr><th>Rev</th><th>Utskr</th><th>Kont</th><th>Dato</th></tr></thead><tbody><tr><td>1</td><td></td><td></td><td></td></tr><tr><td>2</td><td></td><td></td><td></td></tr><tr><td>3</td><td></td><td></td><td></td></tr><tr><td>4</td><td></td><td></td><td></td></tr><tr><td>5</td><td></td><td></td><td></td></tr><tr><td>6</td><td></td><td></td><td></td></tr><tr><td>7</td><td></td><td></td><td></td></tr><tr><td>8</td><td></td><td></td><td></td></tr><tr><td>9</td><td></td><td></td><td></td></tr><tr><td>10</td><td></td><td></td><td></td></tr></tbody></table>				Rev	Utskr	Kont	Dato	1				2				3				4				5				6				7				8				9				10			
Rev	Utskr	Kont	Dato	
1	
2	
3	
4	
5	
6	
7	
8	
9	
10	
Prosjekt Labakken skole		Oppdragsfører gasplan viik	
Oppdragsnummer FÆRDER KOMMUNE		Oppdragsleder gasplan viik	
Prosjektfase	
Dato 02/12/21	Oppdragsnr 621553	Koordinator Hoyedalen	Prosjektleder Hoyedalen	
Utskrift av 133	Kontrollert av OHN	Godkjent av 1.50	Format A0	
Bygg A, 1 etg Himlingsplan	
Tegningsnummer L2160A-01-V-33-01-0201		Revisjon A-01	

\\Bakke\prosjekter\Oppdrag\21553\Document\L2160A-01-V-33-01-02\Himling Bygg A, 1 etg Himlingsplan\Revisjon A-01_Revisjonskommentar_Arbeidsplaning_Målestokk 1:50.dwg