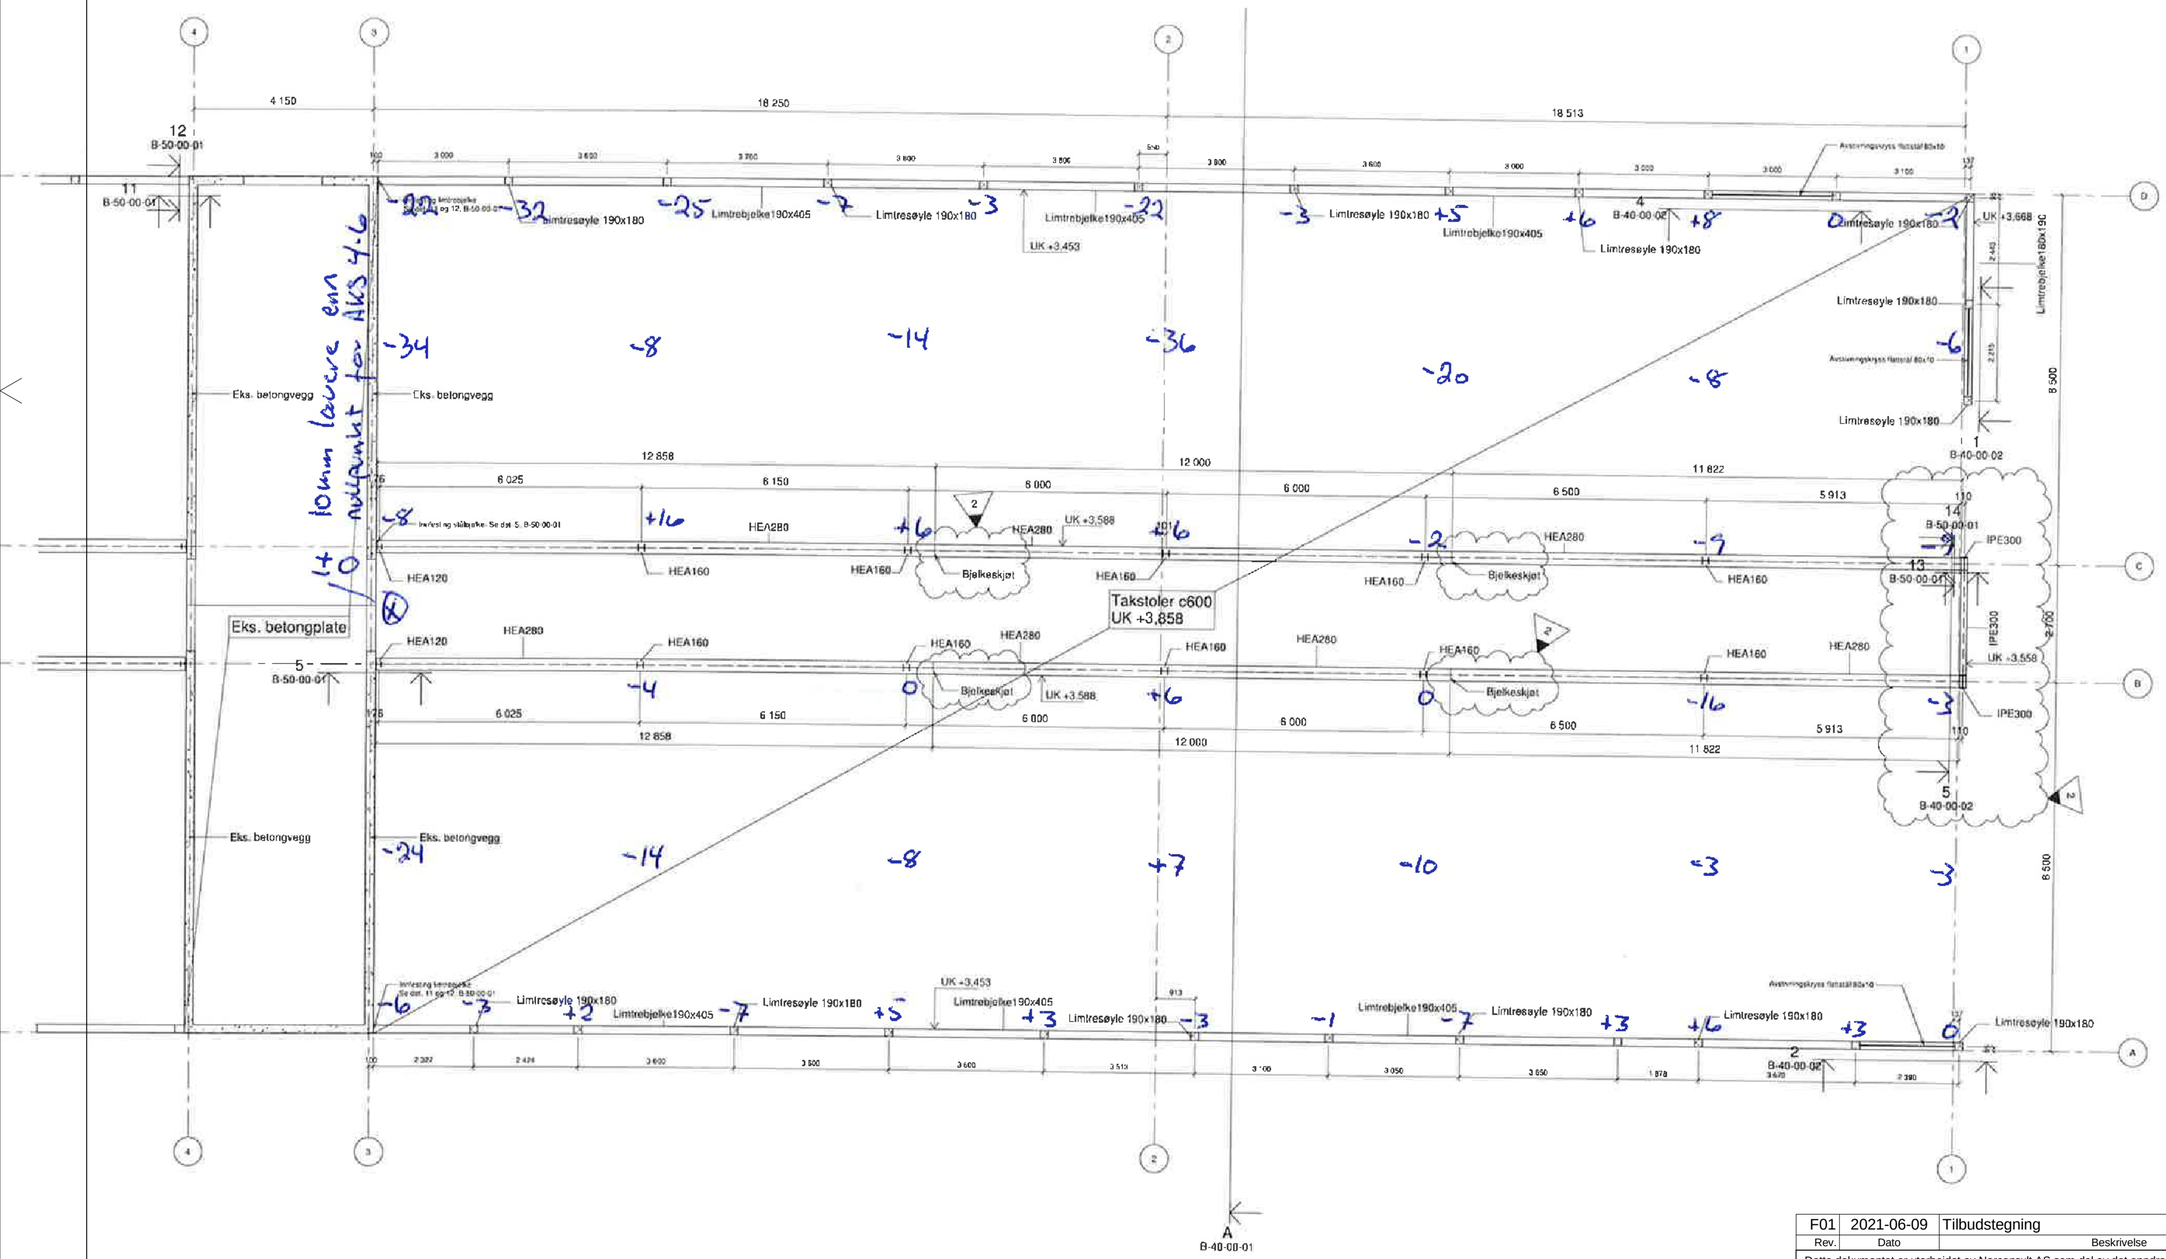


Tegningsnummer	Revisjon
A-21-02-05	F01

Rev.	Dato	Beskrivelse	Utarbeidet	Fagkontroll	Godkjent
F01	2021-06-09	Tilbudstegning	LEANDR	ALECAL	

Dette dokumentet er utarbeidet av Norconsult AS som del av det oppdraget som fremgår nedenfor. Opphavsretten tilhører Norconsult AS. Dokumentet må bare benyttes til det formål som oppdragsavtalen beskriver, og må ikke kopieres eller gjøres tilgjengelig på annen måte eller i større utstrekning enn formålet tilsier.

Forsvarsbygg

Målestokk (gjelder A2): 1 : 100

Ramsund sentrallager
Plan 02 Oppmåling nivåer betongdekke

Norconsult

Oppdragsnummer	Tegningsnummer	Revisjon
52100809	A-21-02-05	F01