


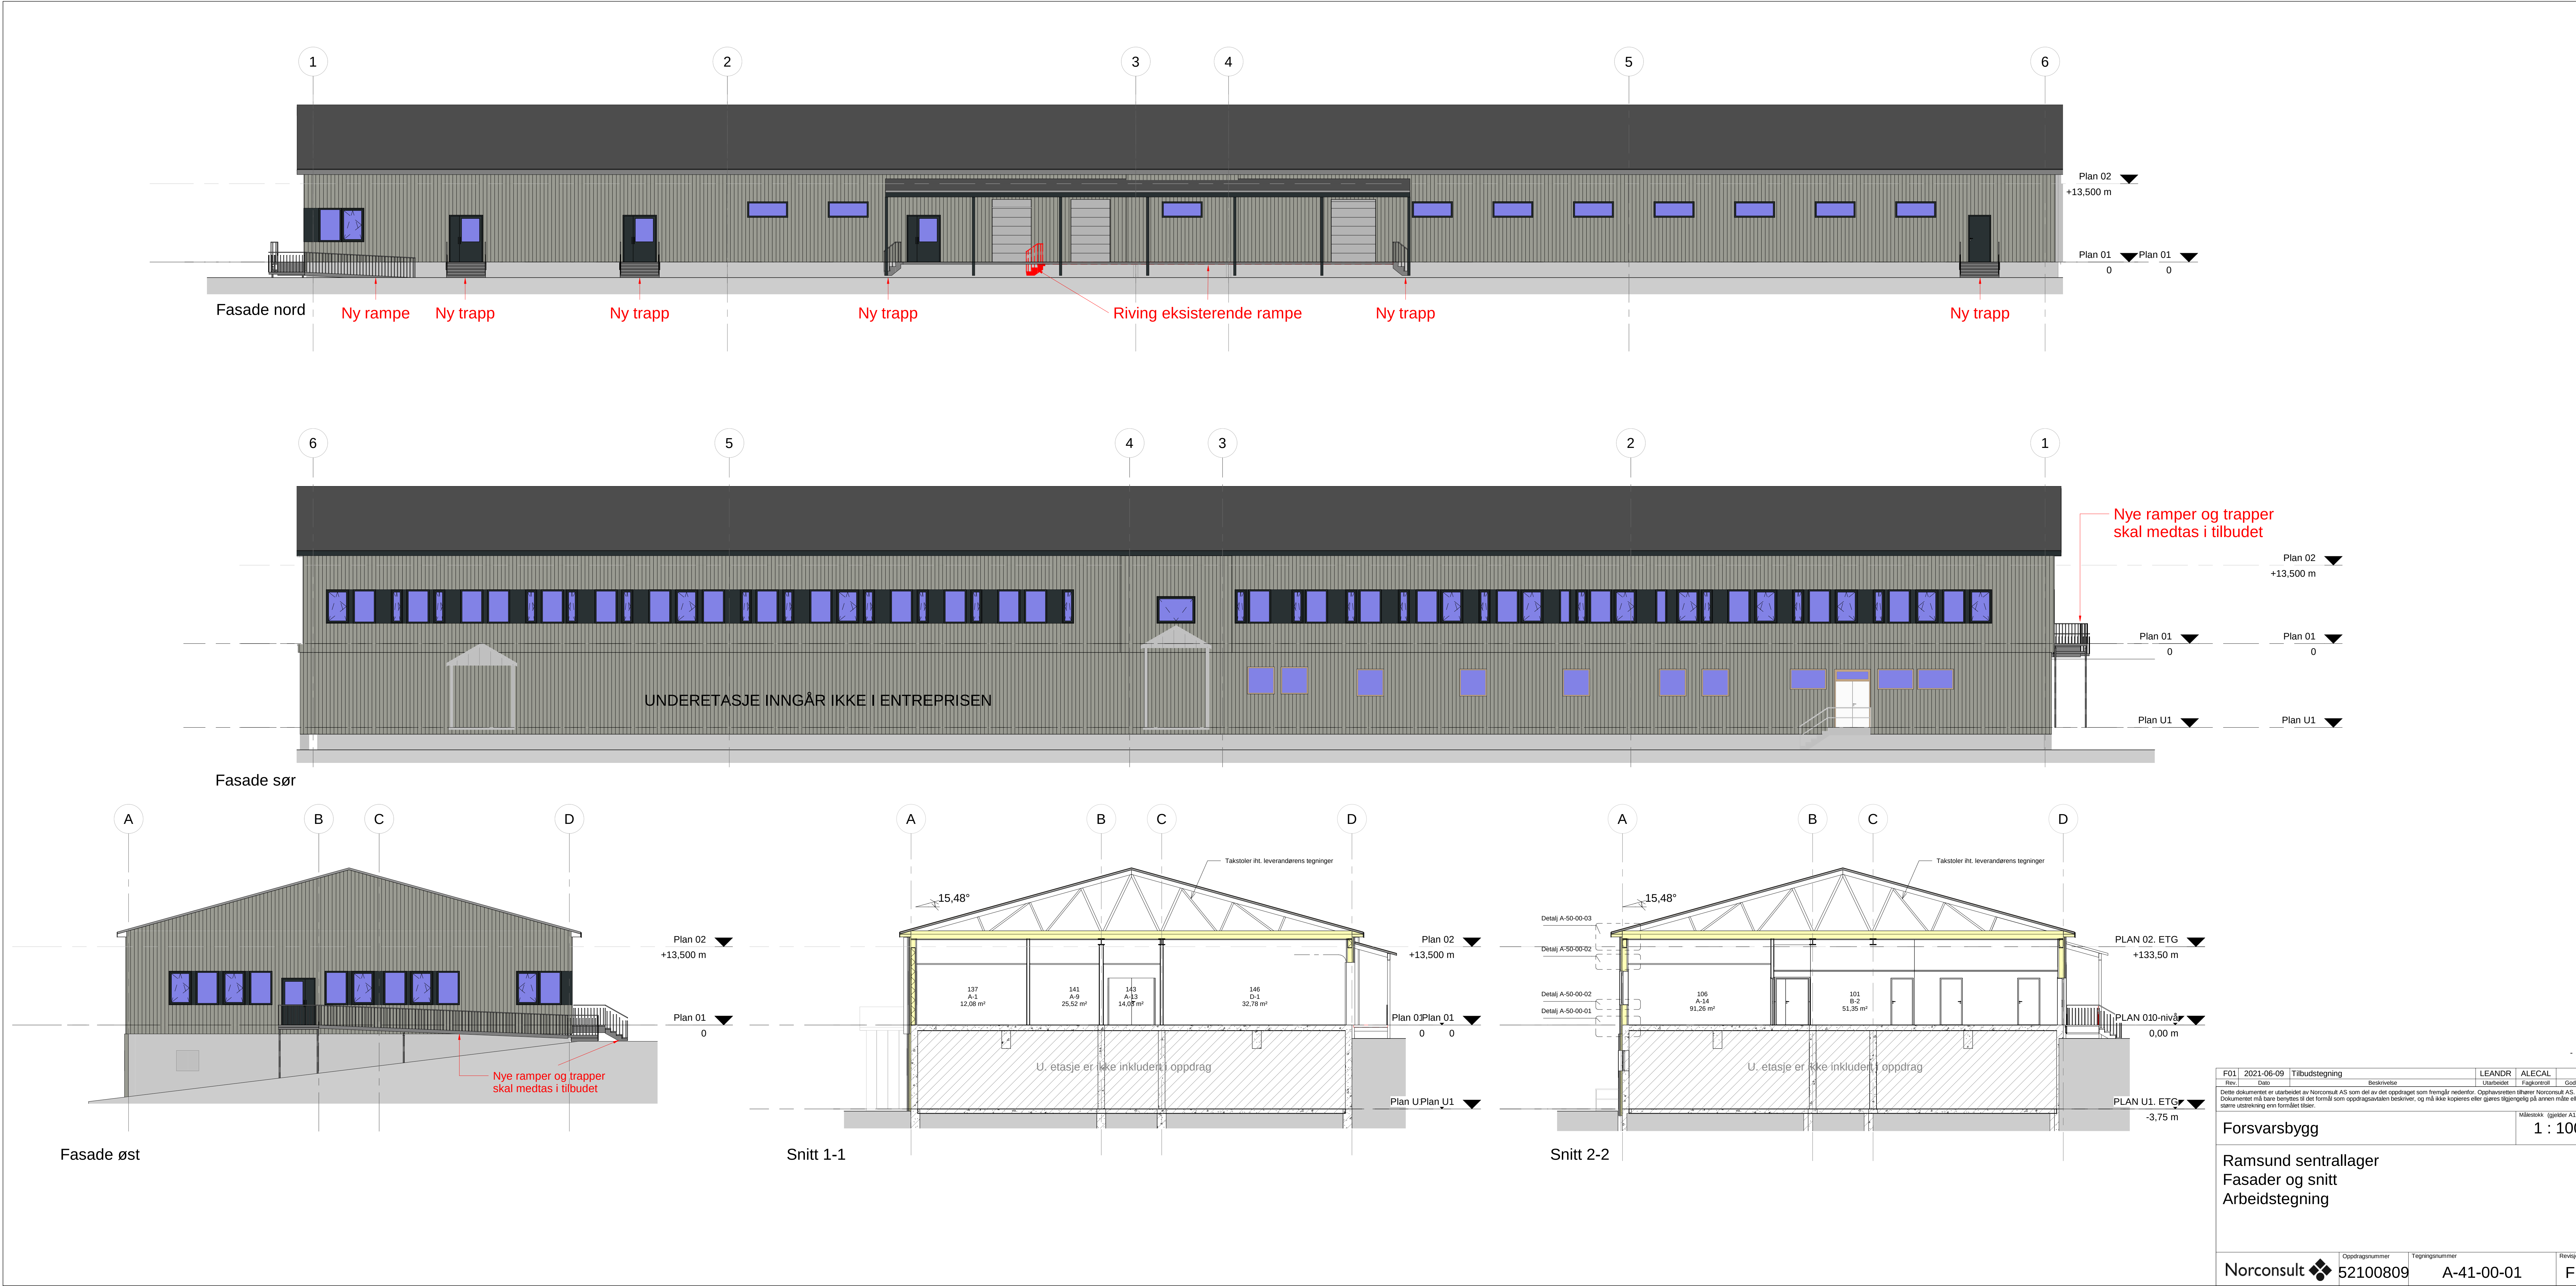

F01	2021-06-09	Tilbudstegning		LEANDR	ALECAL
Rev.	Dato	Beskrivelse		Utarbeidet	Fagkontroll
Dette dokumentet er utarbeidet av Norconsult AS som del av det oppdraget som fremgår nedenfor. Opphavsretten tilhører Norconsult AS. Dokumentet må bare benyttes til det formål som oppdragsavtalen beskriver, og må ikke kopieres eller gjøres tilgjengelig på annen måte eller i større utstrekning enn formålet tilsier.					Målestokk (gjelder A1-A9)
Forsvarsbygg					1 : 100
Ramsund sentrallager					
Fasader og snitt					
Arbeidstegning					
Norconsult		Oppdragsnummer	Tegningsnummer	Revisjon	
		52100809	A-41-00-01	F01	