


X:\nonoppdrag\Bergen\520183\520833\BIM\Elektron\Modell\Planering\kabelbro.dwg - GeENy - Plottet: 2021-02-18, 09:50:08

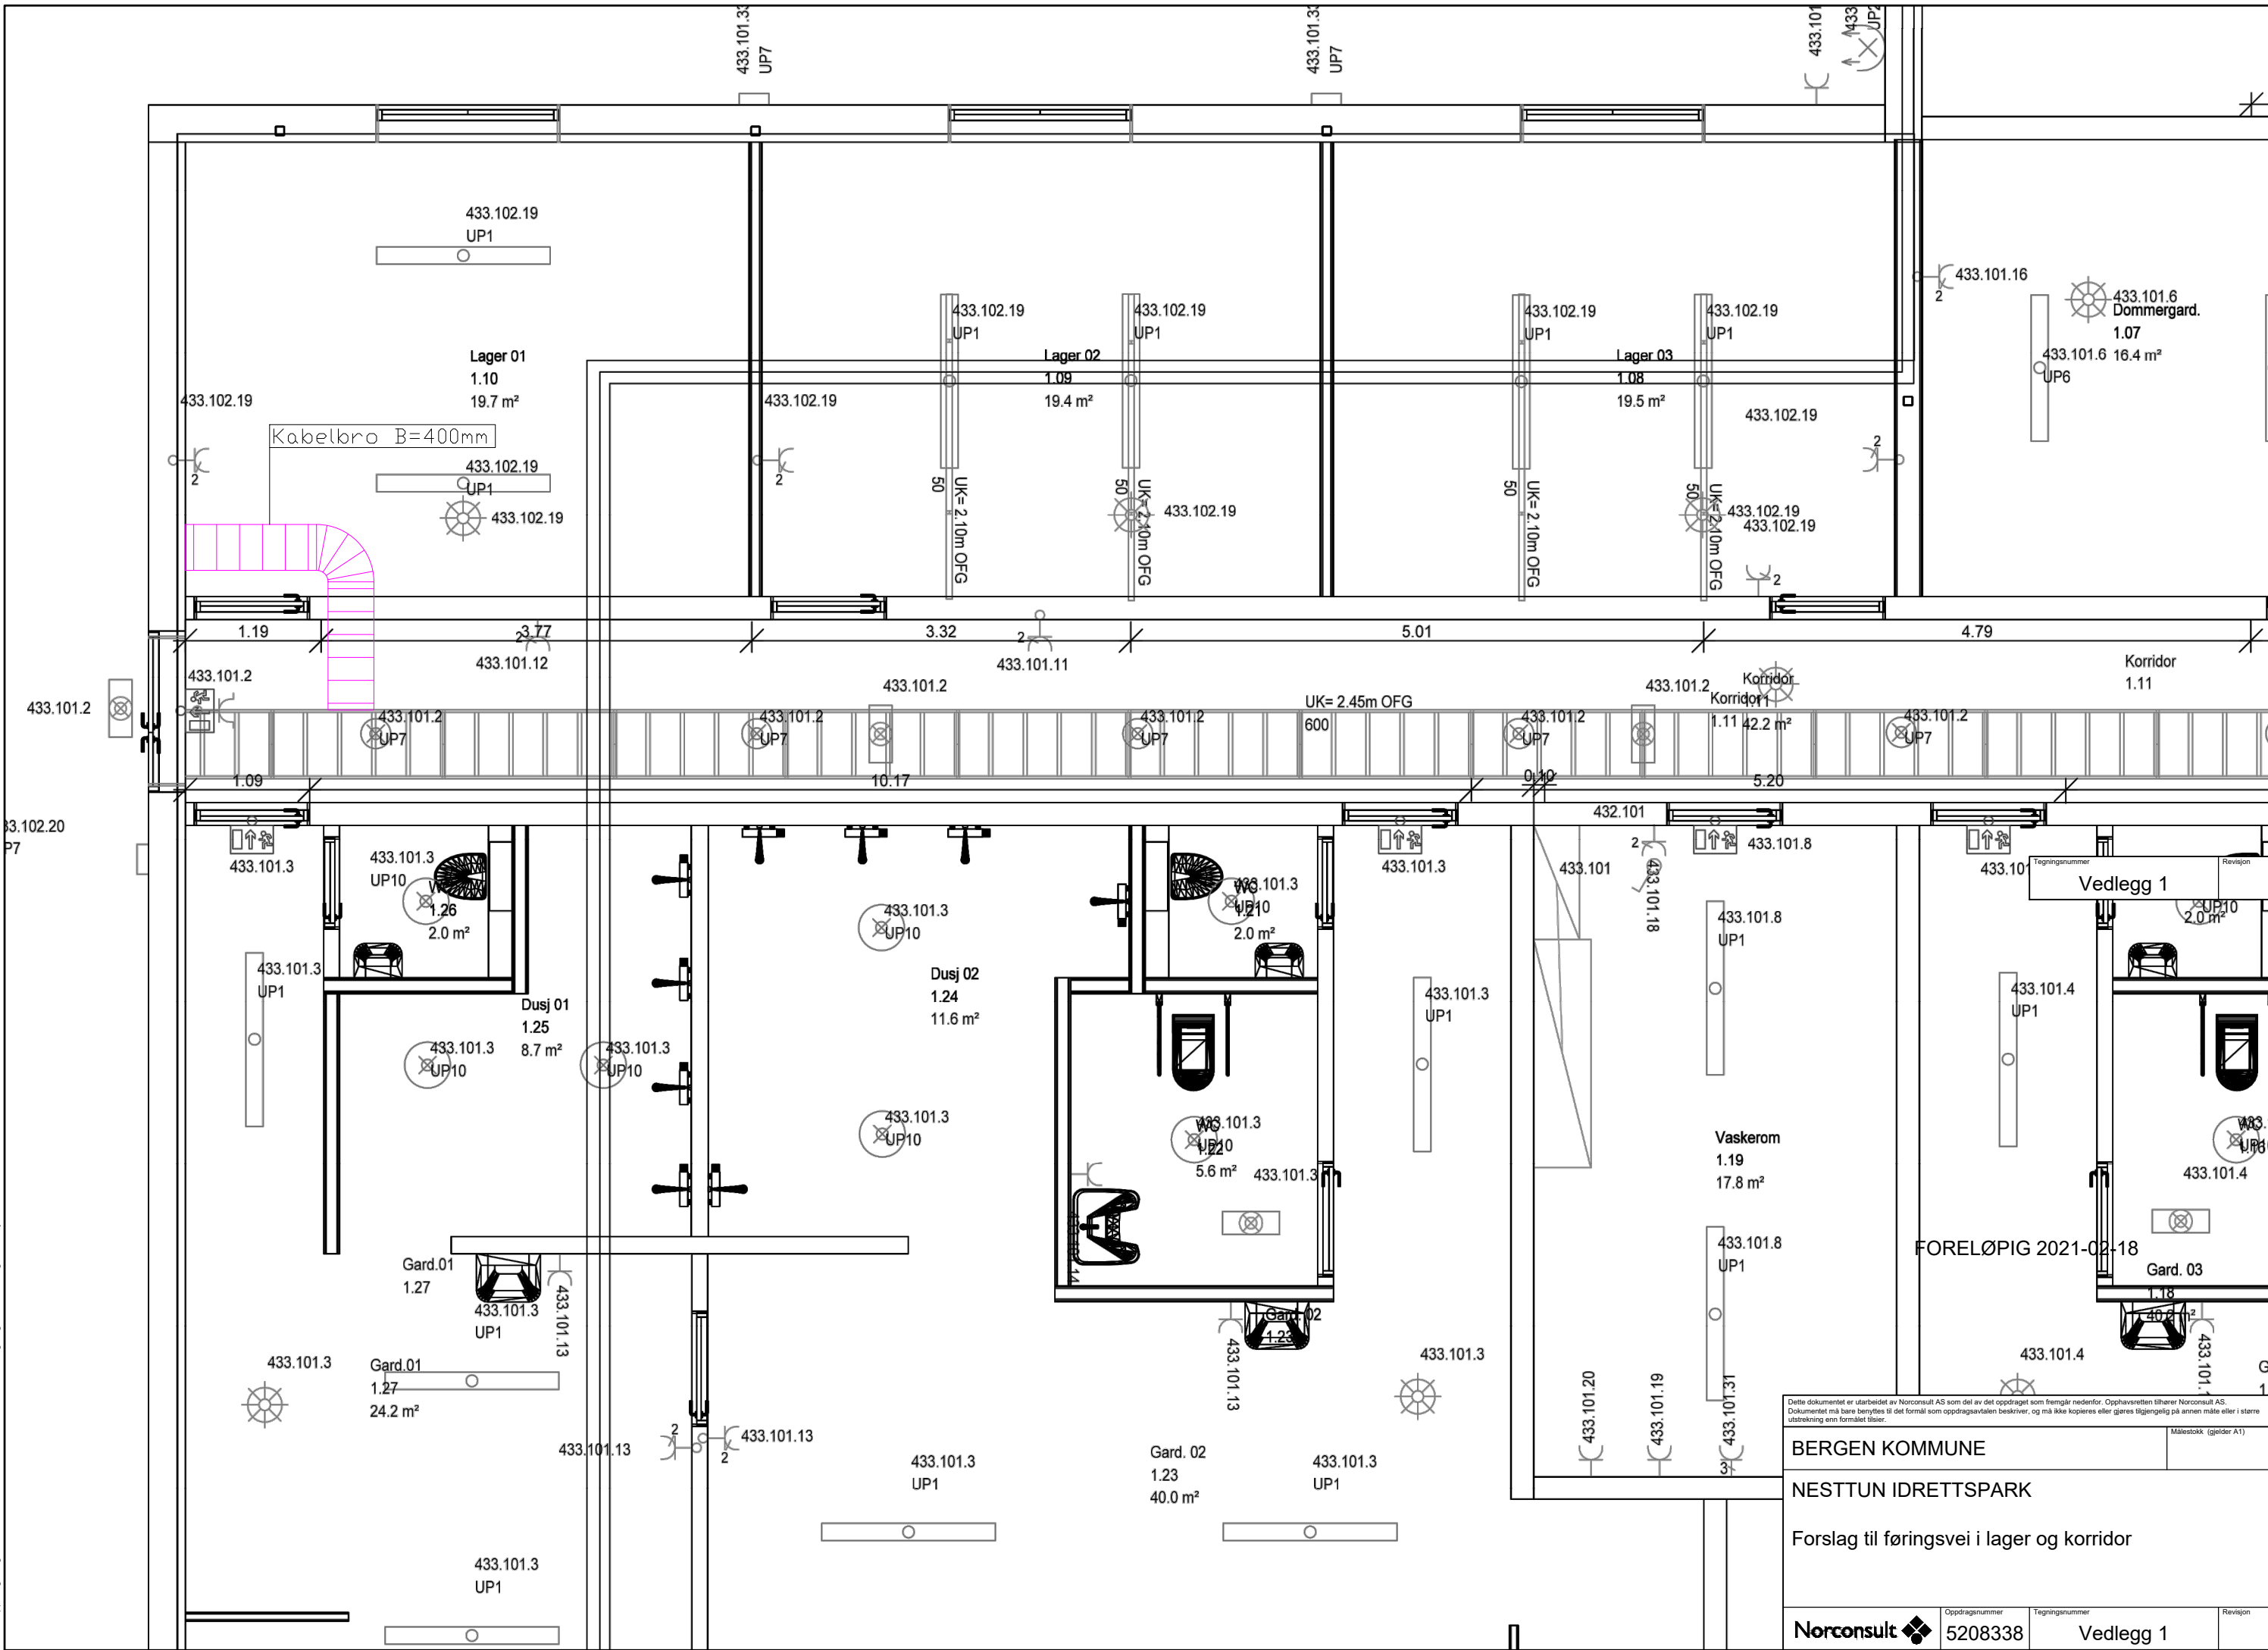

FORELØPIG 2021-02-18

Dette dokumentet er utarbeidet av Norconsult AS som del av det oppdraget som fremgår nedenfor. Opphavsretten tilhører Norconsult AS. Dokumentet må bare benyttes til det formål som oppdragsavtalen beskriver, og må ikke kopieres eller gjøres tilgjengelig på annen måte eller i større utstrækning enn formålet tillater.

| | | | |
|--|---------------------------|-----------------------------|----------|
| BERGEN KOMMUNE | | Målestokk (gjelder A1) | |
| NESTTUN IDRETTSPARK | | | |
| Forslag til føringsvei i lager og korridor | | | |
| Norconsult | Oppdragsnummer 5208338 | Tegningsnummer Vedlegg 1 | Revisjon |