
NABOHUS

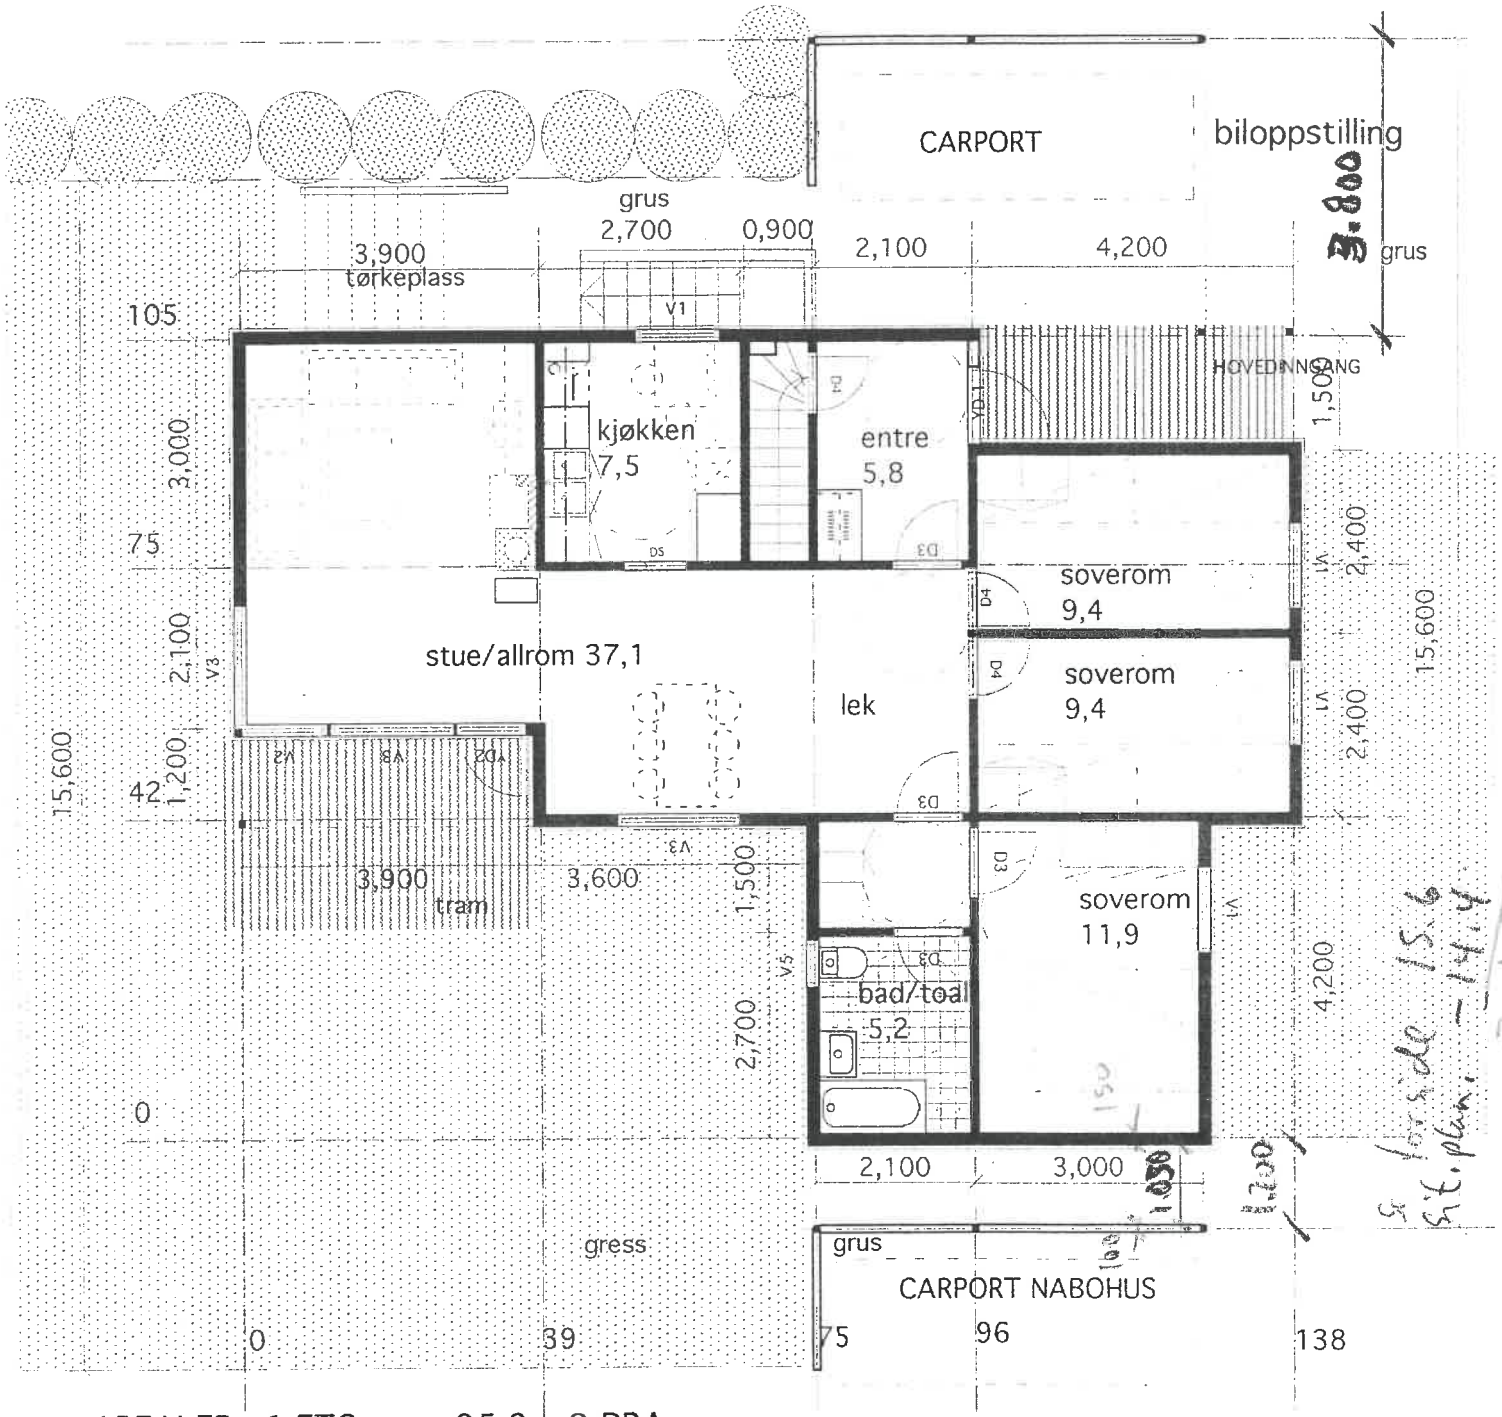


AREALER: 1.ETG 95.0 m2 BRA
KJELLER 51.0 m2 BRA
SUM 145.0m2 BRA

Godkjent av
ØRLAND BYGNINGSRÅD
den 7/3-94
p.v. bet.

byggemeldingstegning: dato:_____
kontraktstegning: dato:_____


Byggmester EINAR BREKSTAD AS

PLAN 1.ETG.

BOLIGER FOR FORSVARET
HOVDE ØRLAND KOMMUNE

SIVILARKITEKTER MNAL
BJØRN C. SØRUM AS
ERLING SKAKKES GT. 2 B 7013 TRONDHEIM
TLF.: 73 513951
FAX.: 73 513692

mål: 1:100
sign./dato: bcs/240194
tegn.nr.: 93086
Index: A.20-11

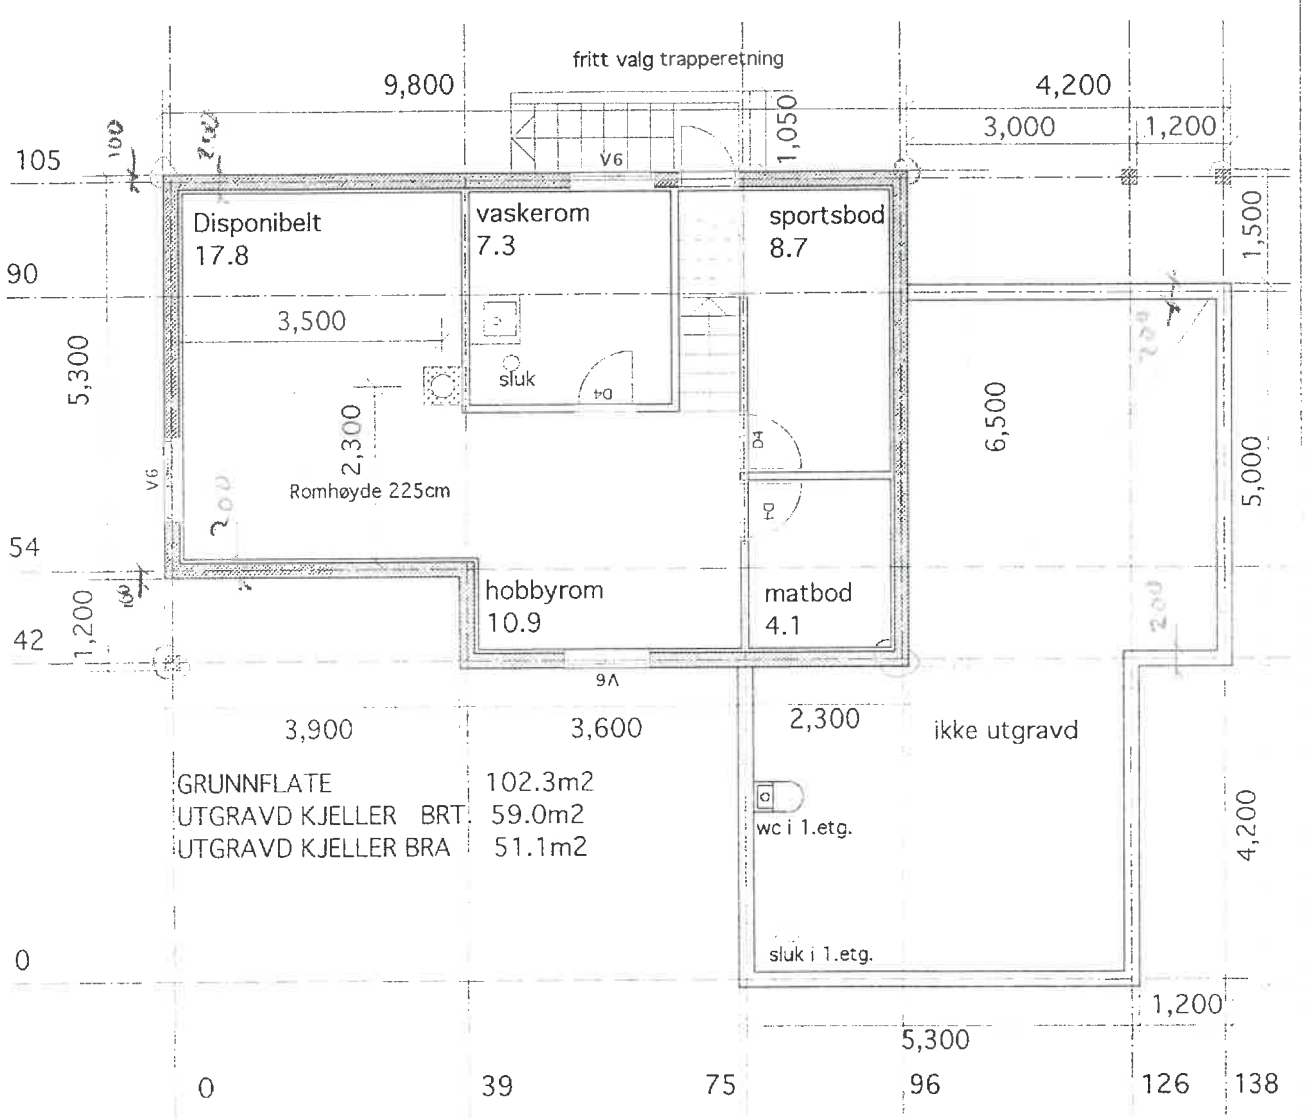


Godkjent av
ØRLAND BYGNINGSRÅD
den 7.3.94
p. v. bet. H.O.

byggemeldingstegning: dato:_____

kontraktstegning: dato:_____

Byggmester EINAR BREKSTAD AS

BOLIGER FOR FORSVARET
HOVDE ØRLAND KOMMUNE

PLAN kjeller alt. B
(delvis kjeller)


SIVILARKITEKTER MNAL
BJØRN C. SØRUM AS
ERLING SKAKKES GT. 2 B 7013 TRONDHEIM
TLF.: 73 513951
FAX.: 73 513692


mål: 1:100 sign./dato: bcs/240194 Index:

tegn.nr.: 93086

A20-10B