


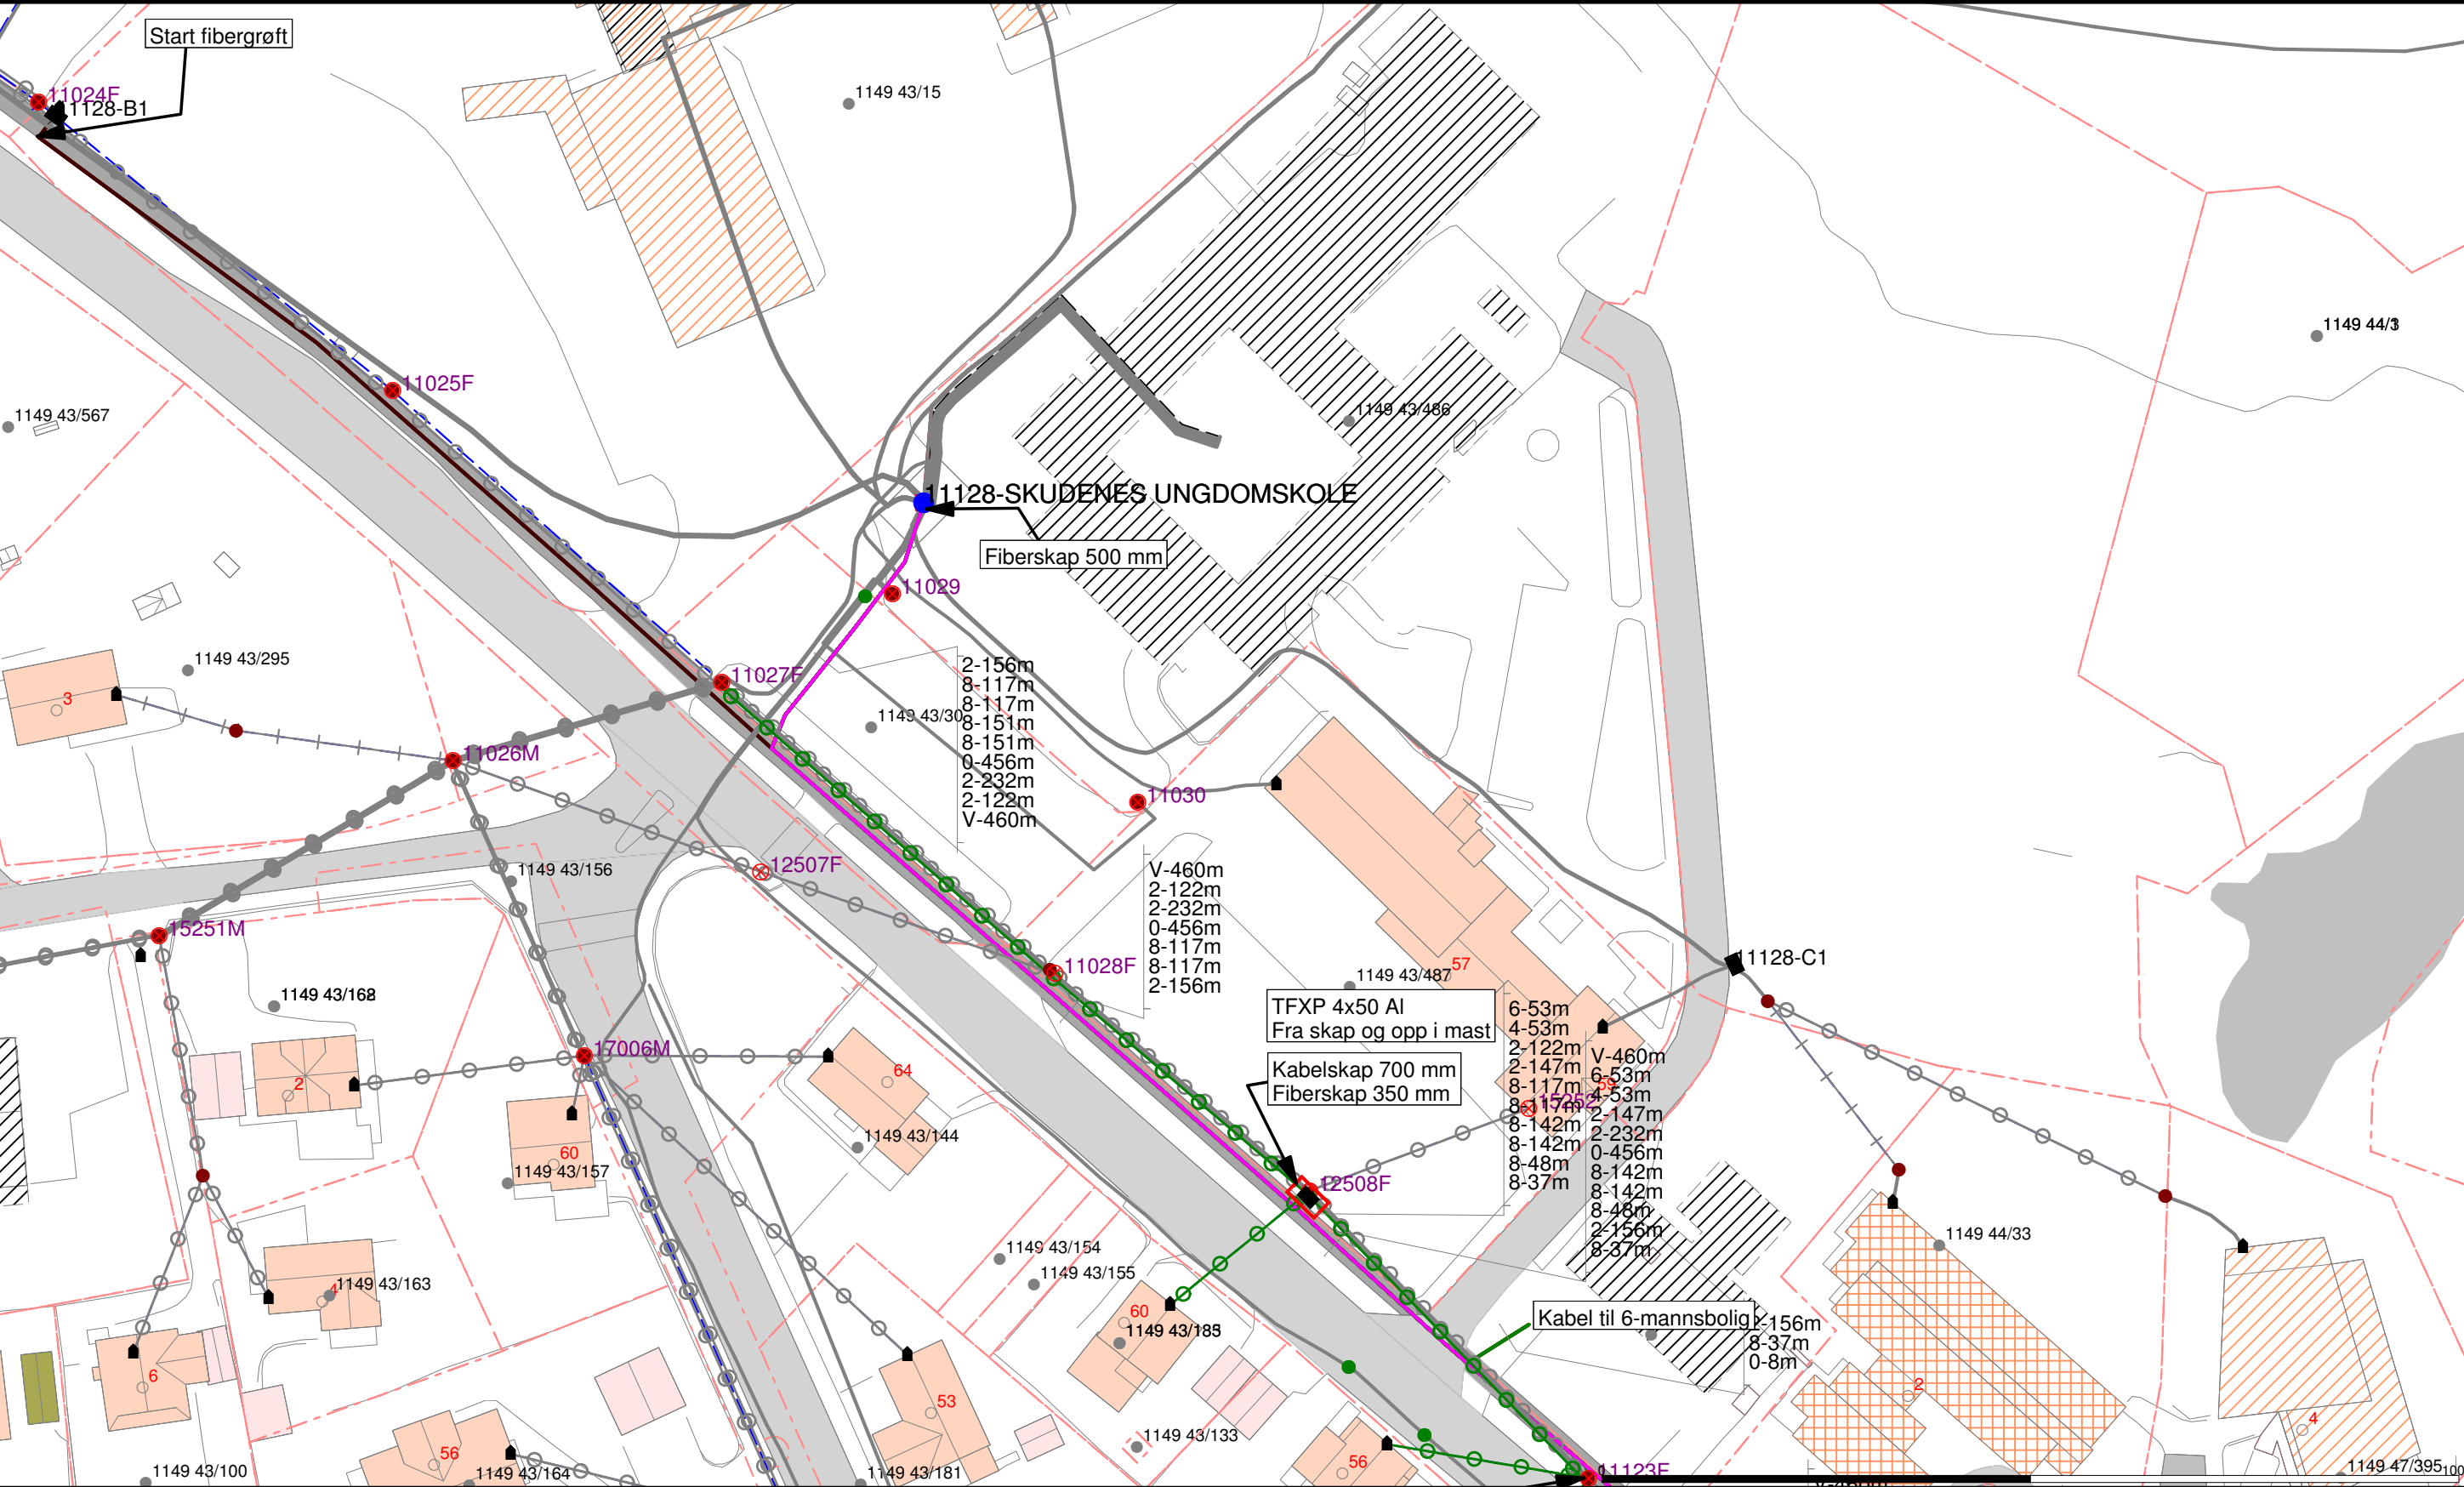

Beliggenhet og høyder må oppfattes som orienterende.				V = Høyspent 3 x 400 mm2 AL W = Høyspent 3 x 240 mm2 AL X = Høyspent 3 x 150 mm2 AL Y = Høyspent 3 x 95 mm2 AL S = Sjøkabel				0 = Jordledning 2 = Lavspent 4 x 240 mm2 AL 3 = Lavspent 4 x 150 mm2 AL 4 = Lavspent 4 x 95 mm2 AL 5 = Gatelyskabel				6 = Lavspent 4 x 50 mm2 AL 7 = Lavspent 4 x 25 mm2 AL 8 = Rør 40 mm 9 = Rør 110 mm 1 = Rør 160 mm				A=Rør 1 x 8 mm B=Rør 1 x 16 mm C=Rør 1 x 20 mm D=Rør 1 x 25 mm E=Rør 1 x 50 mm						Haugaland Kraft AS		 Målestokk 1:750
																Dato: 2021.06.22 Sign: EINNIL		Kabelplan side 1						

Dato: 2021.06.22
Sign: EINNIL

Kabelplan side 1