


LAKSEVÅG BOLIGLAG A/S.
MELKEPLASSEN - HUS 5

Tiltaket omfatter kun leilighetene i 2A, og kun i den utstrekning brannskadene krever.

03.01.2021
PROBrann: BISC
AS
TK1
RK4
2 tellende etasjer
BK1


4 AB
S. Melkeplassen v

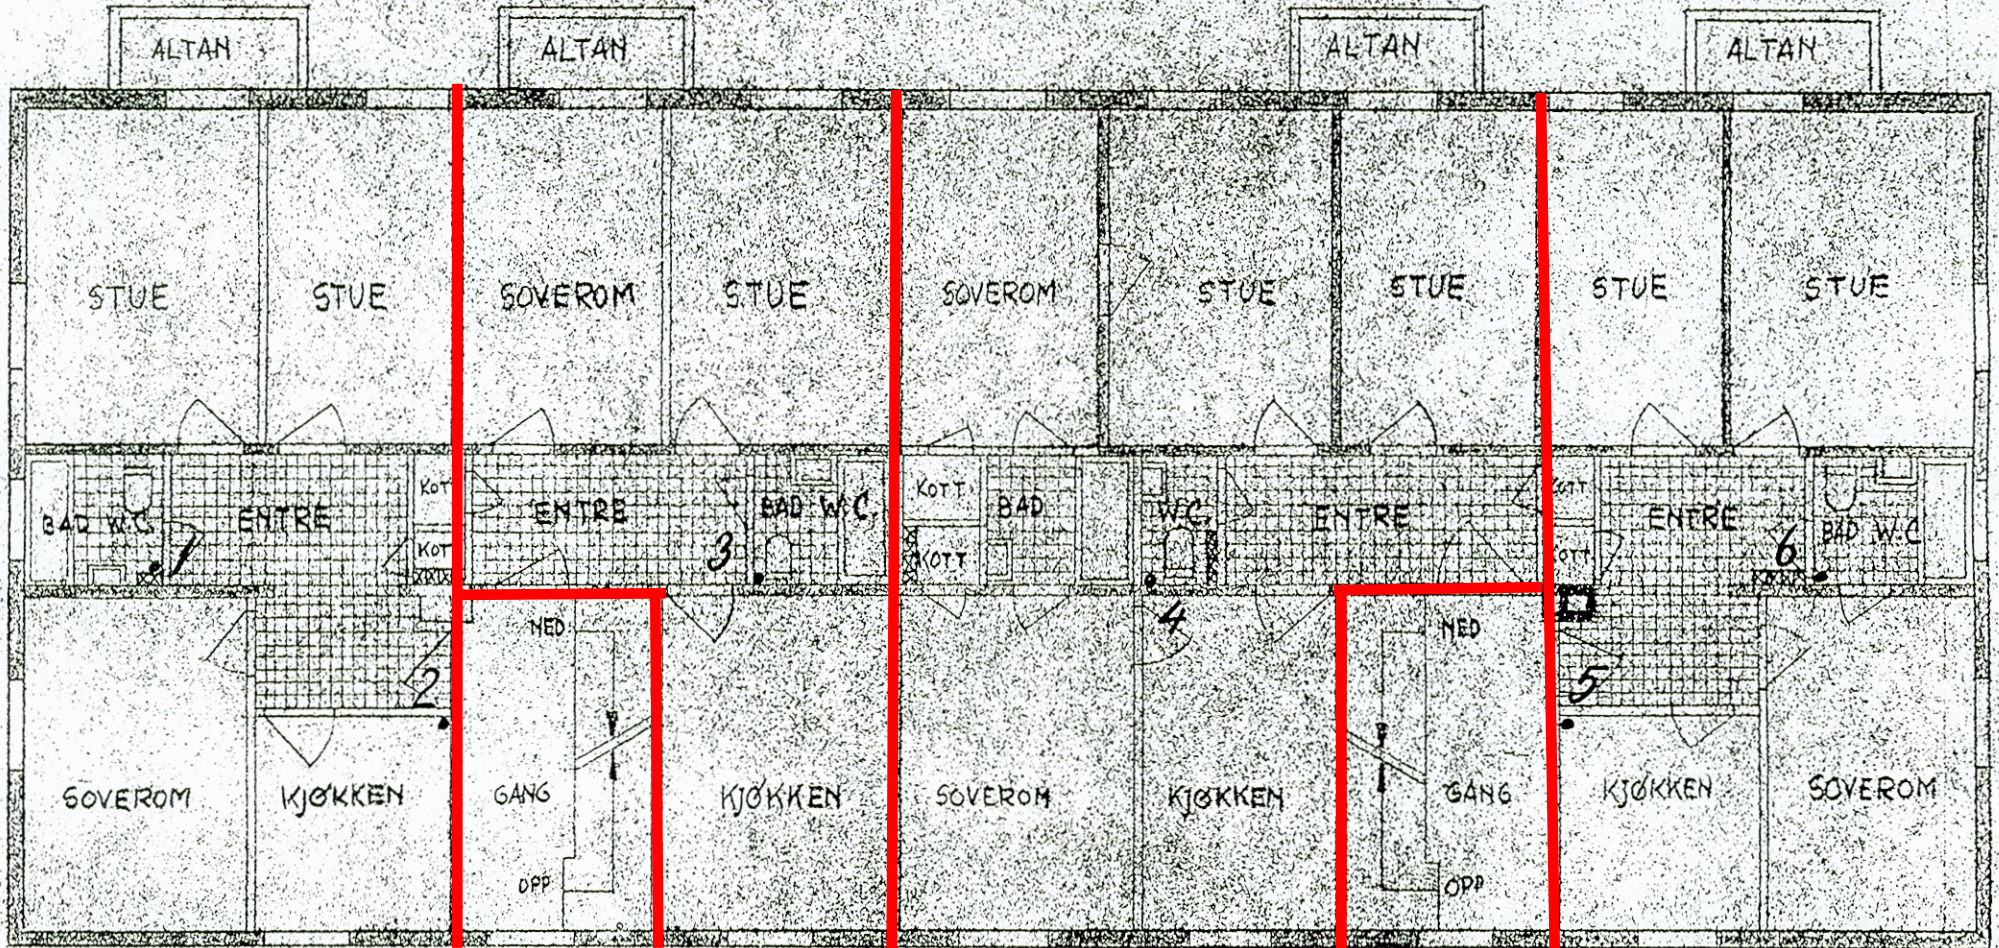


2. ETASJE

1 LEILIGHET PÅ 4 ROM.
2 LEILIGHETER PÅ 3 ROM.

Tiltaket omfatter kun leilighetene i 2A, og kun i den utstrekning brannskadene krever.

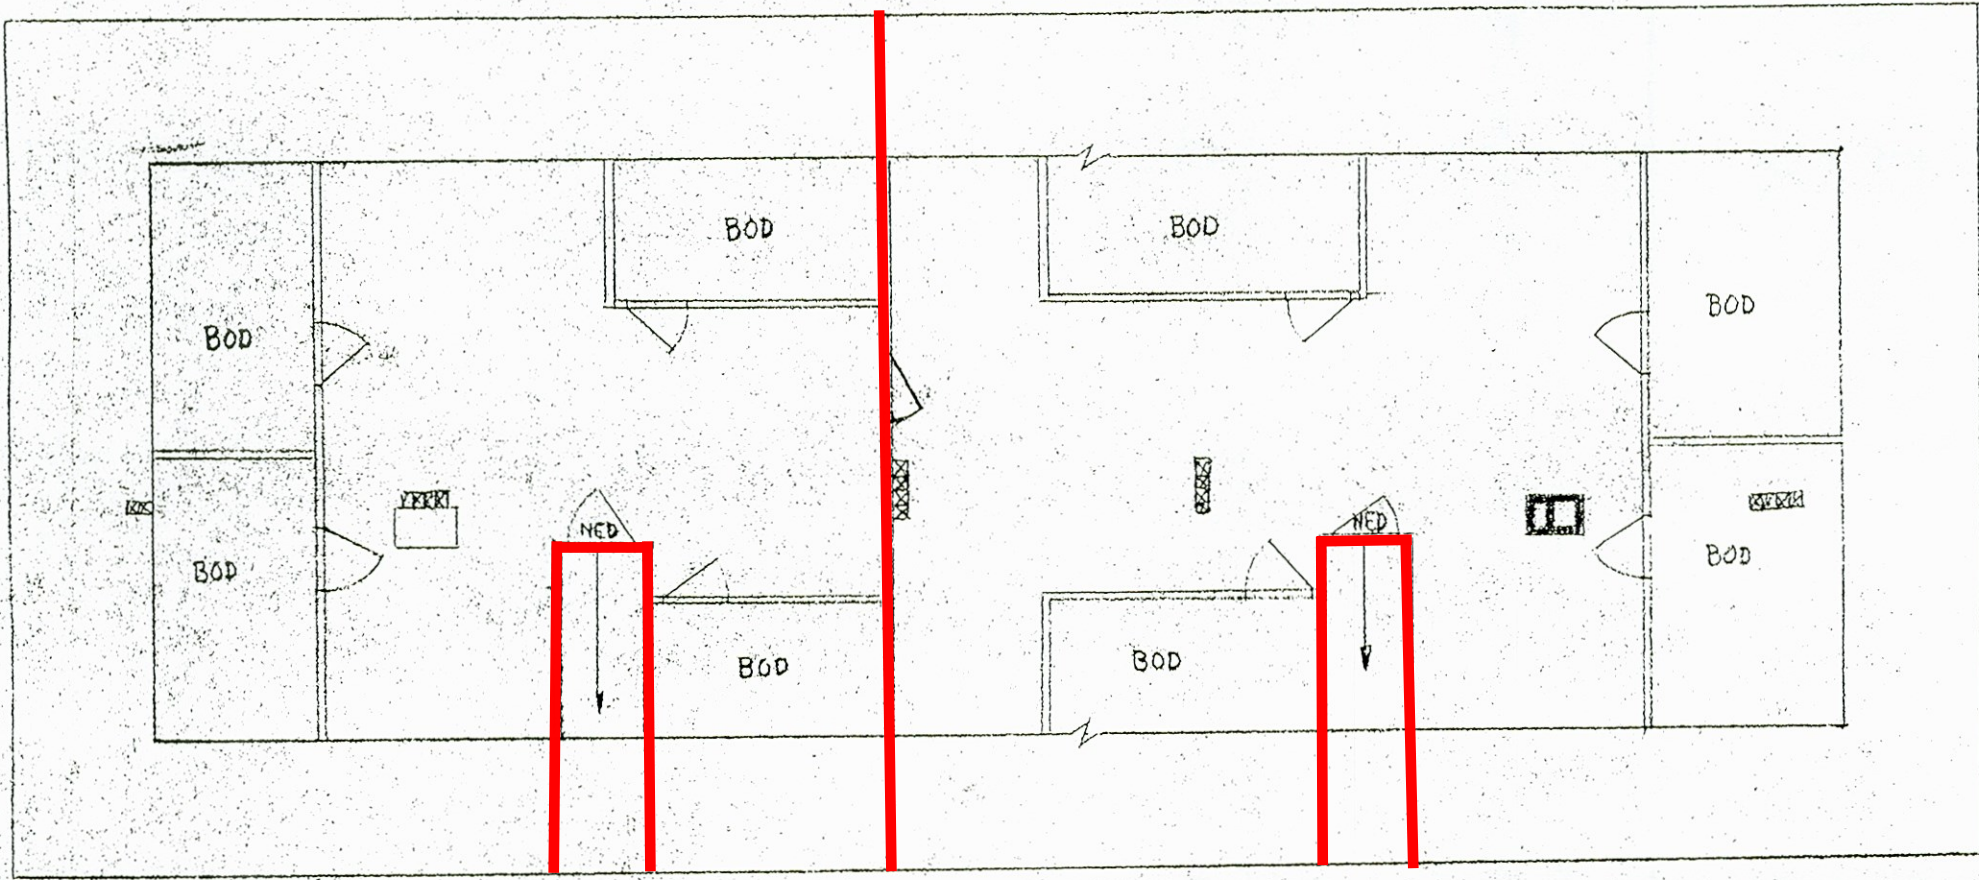

LOFT.

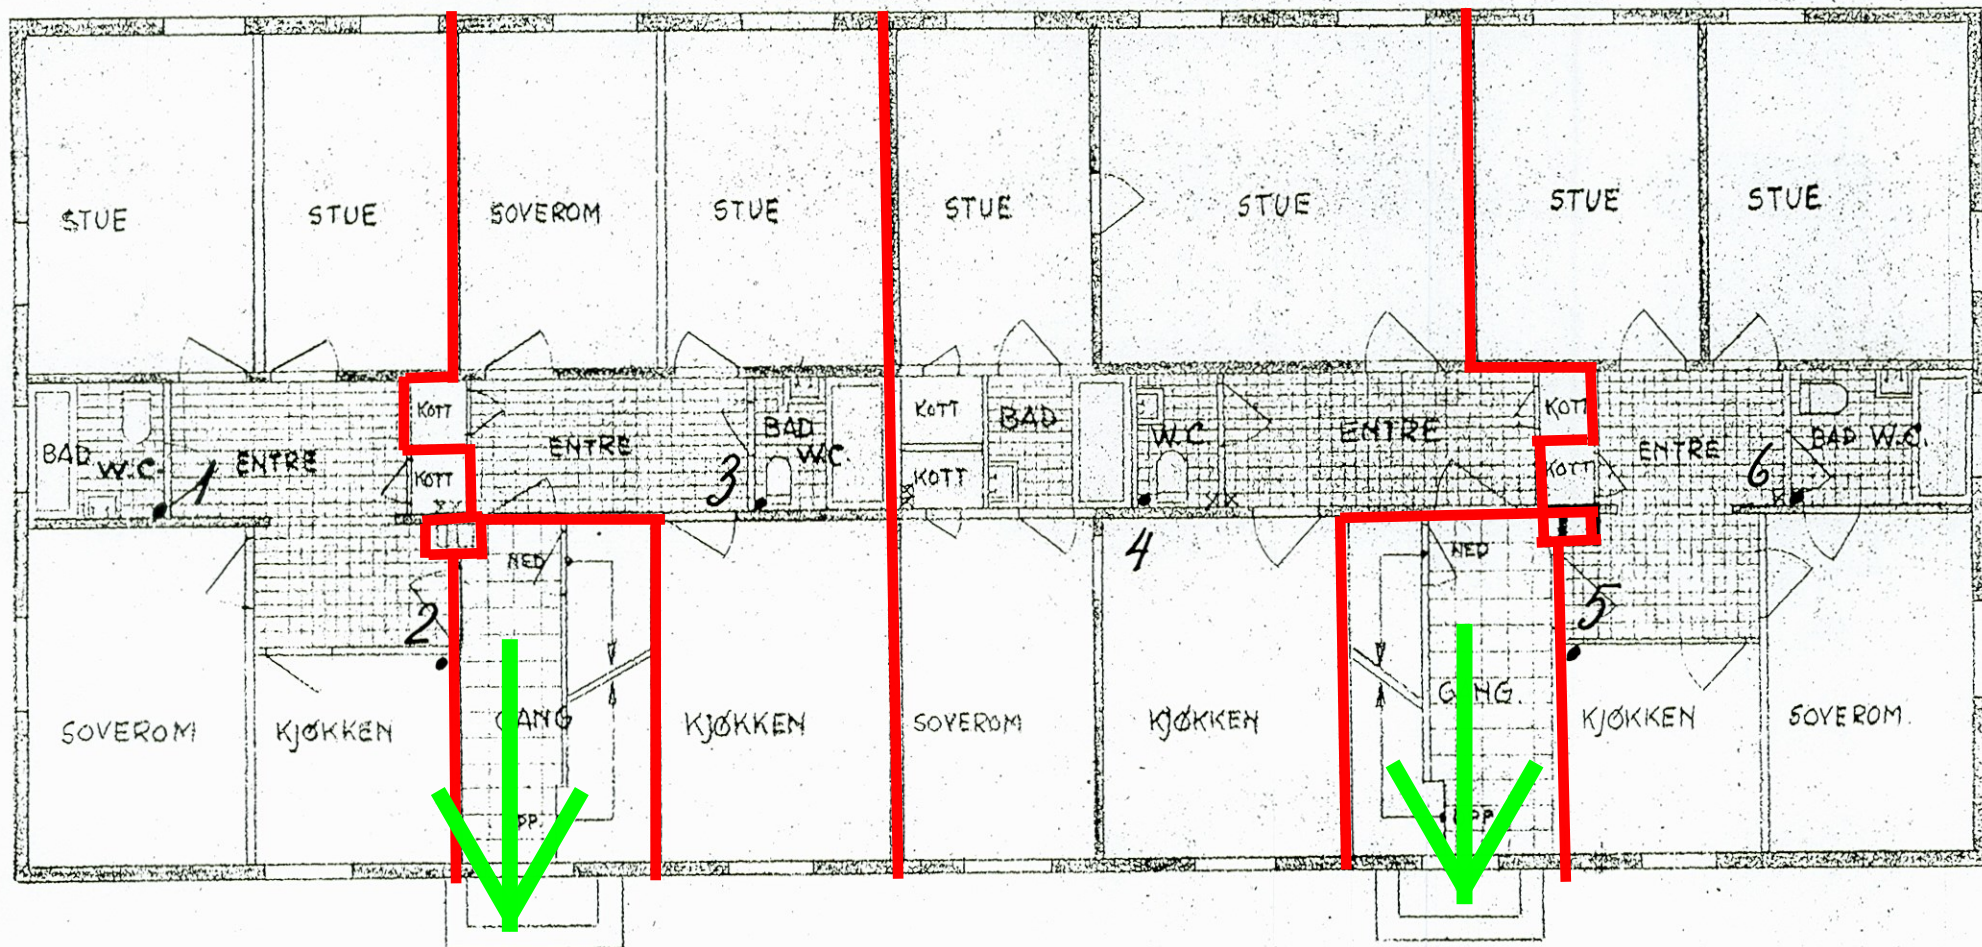


1. ETASJE.

3 LEILIGHETER PÅ 3 ROM.
1 LEILIGHET PÅ 2 ROM.

Tiltaket omfatter kun leilighetene i 2A, og kun i den utstrekning brannskadene krever.

— EI30/R15

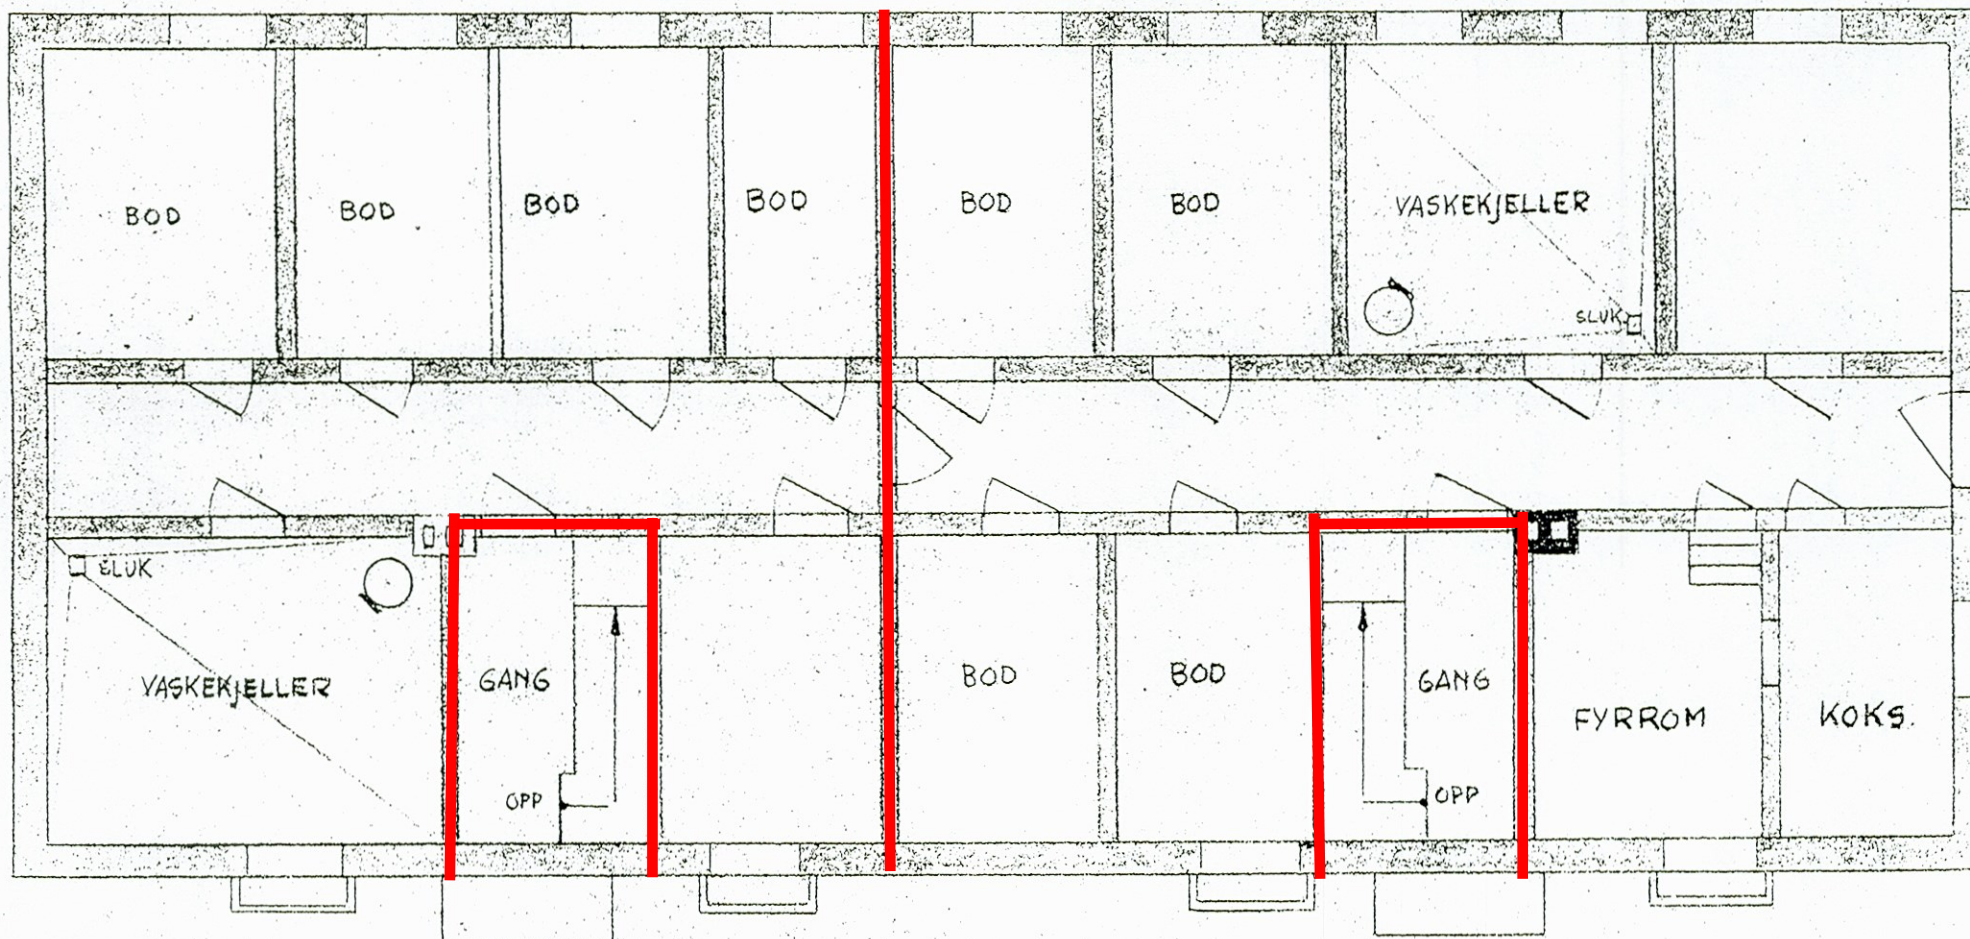

KJELLER.

Tiltaket omfatter kun leilighetene i 2A, og kun i den utstrekning brannskadene krever.

Anders O. Grevstad

ARKITEKT *Anders O. Grevstad* M.N.A.L.

BERGEN SEPTEMBER 1946.