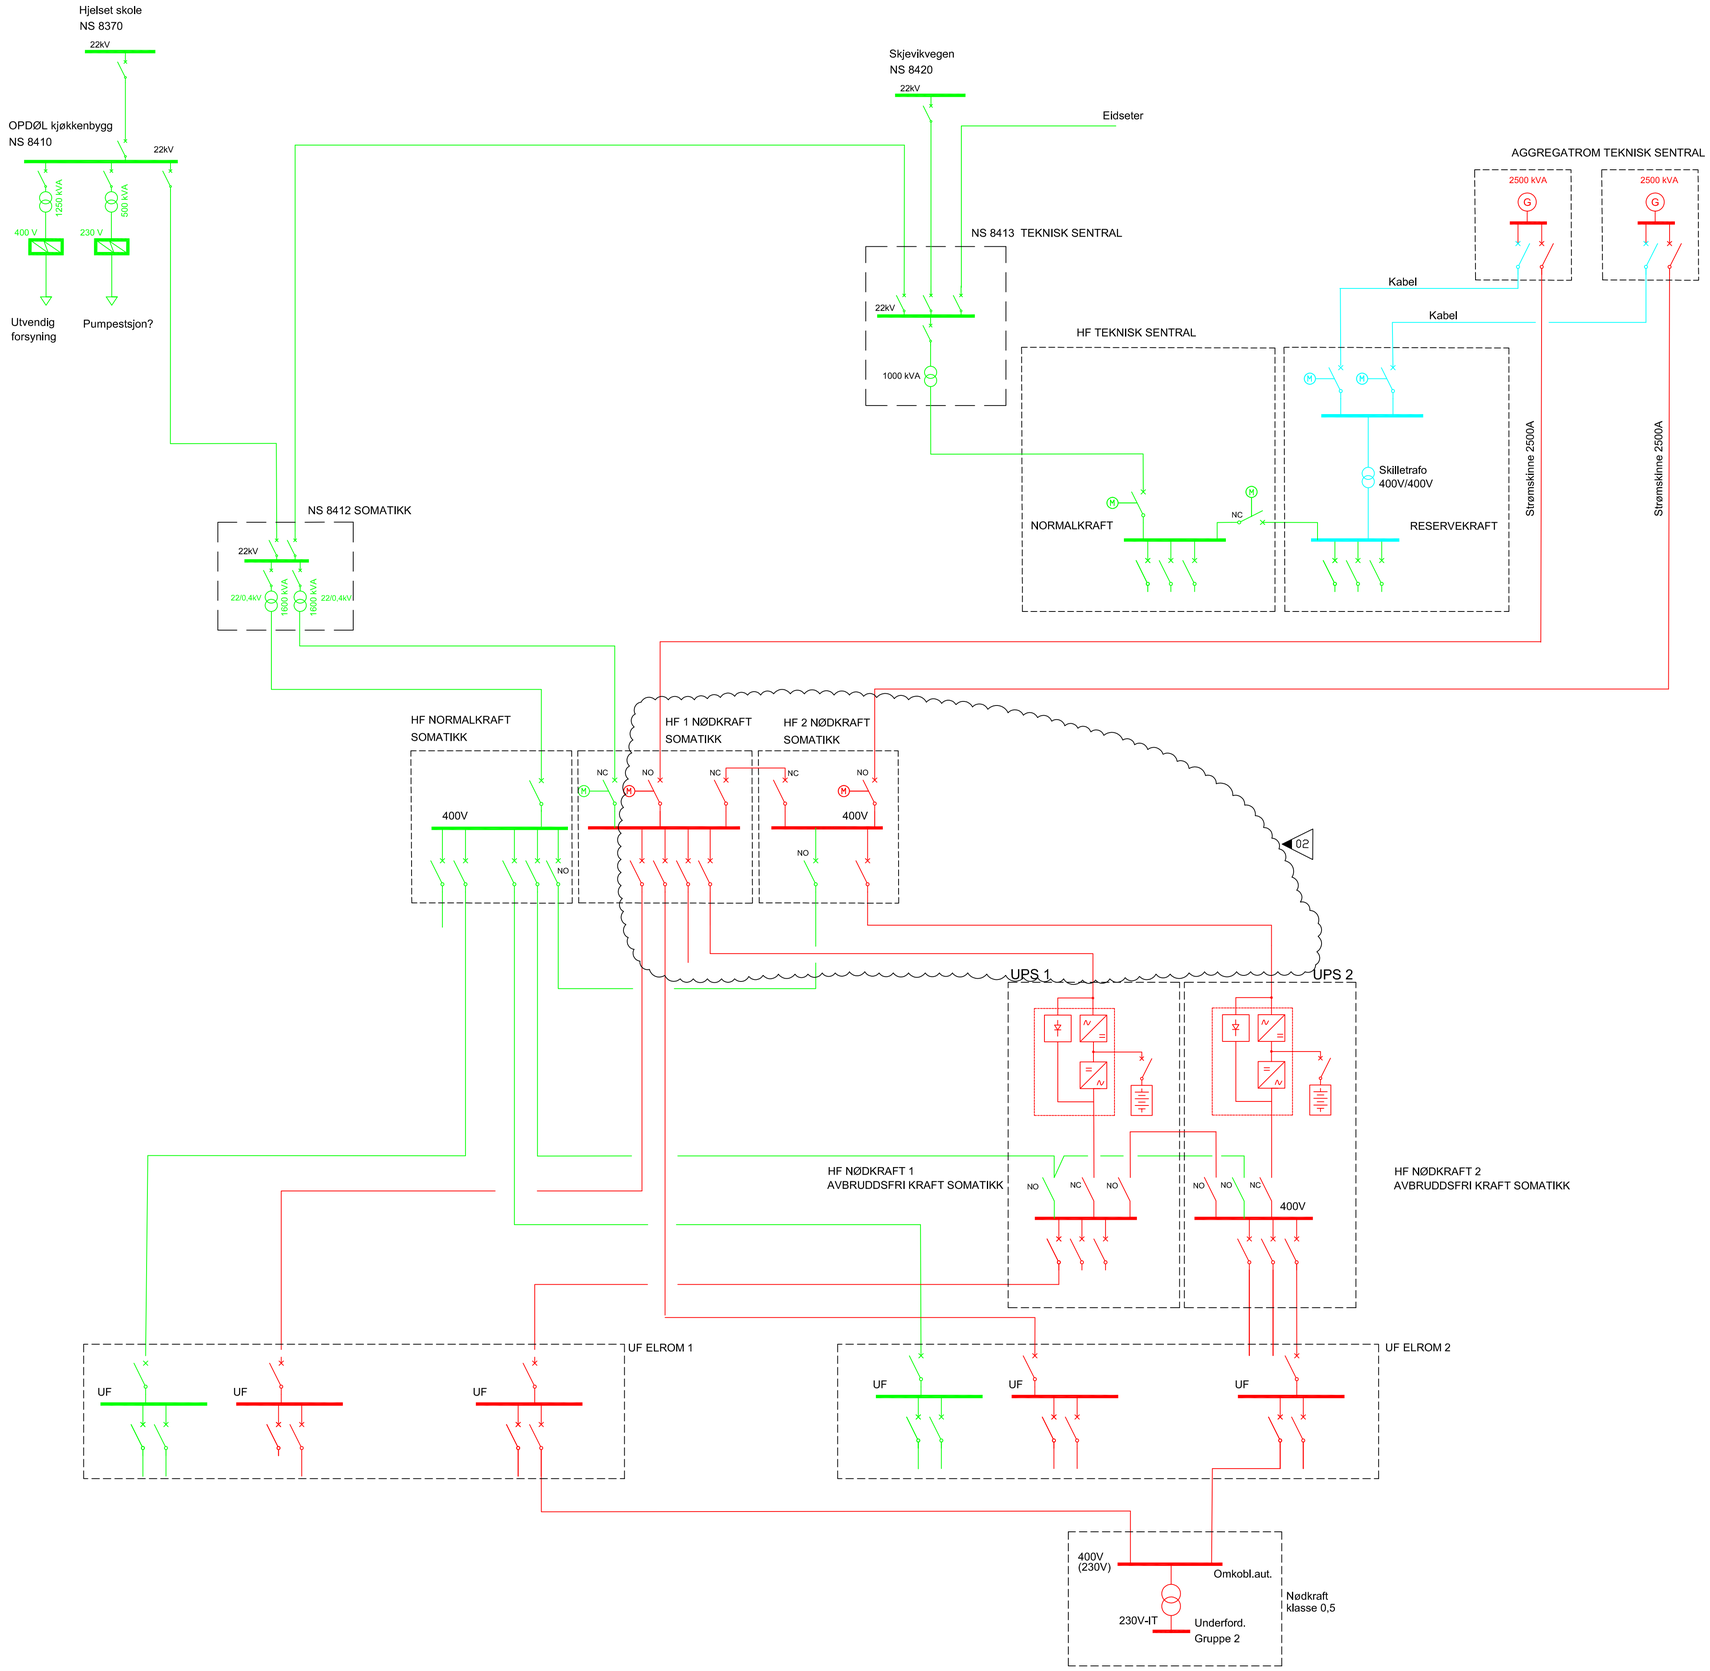


NORMALKRAFT

NØDKRAFT

RESERVEKRAFT

EFFEKTBRYTER

MOTORSTYRT EFFEKTBRYTER

LASTSKILLEBRYTER

2500 kVA
G NØDSTRØMSGENERATOR

SKILLETRAFO 400V/400V

HF HOVEDFORDELING

UF UNDERFORDELING

Systemskjema strømforsyning

Tegning nr. 1200-0-00-E-430-70-001 Rev. 02

Status I

Rev.	Dato	Revideringen gjelder	Nr.	Saksb.	Sidem.k.	Oppdr.a.
02	19.10.21	Justert konkurransegrunnlag		TONE	GA	ASK
01	31.08.21	Konkurransegrunnlag		GA	OIJN	ASK

SNR

SNR - Sjukehuset Nordmøre og Romsdal

Systemskjema strømforsyning

Tegnet av STHI

Saksbehandler GA

Sidemannskontr. ANGS

Oppdragsansvarlig ASK

Fag ELEKTRO

Målestokk

Dato 31.08.2021

COWI

Oppdragsnr. A229827

Status I

Tegning nr. 1200-0-00-E-430-70-001 Rev. 02

Format: A1 Filnavn: O:\A225000\A229827\3.7 Tegninger\EL40 RIEL60 Skiemagen\Systemskisma strømforsyning.dwg Xref:

[Plot: TONE 19.10.2021 14:18:14