


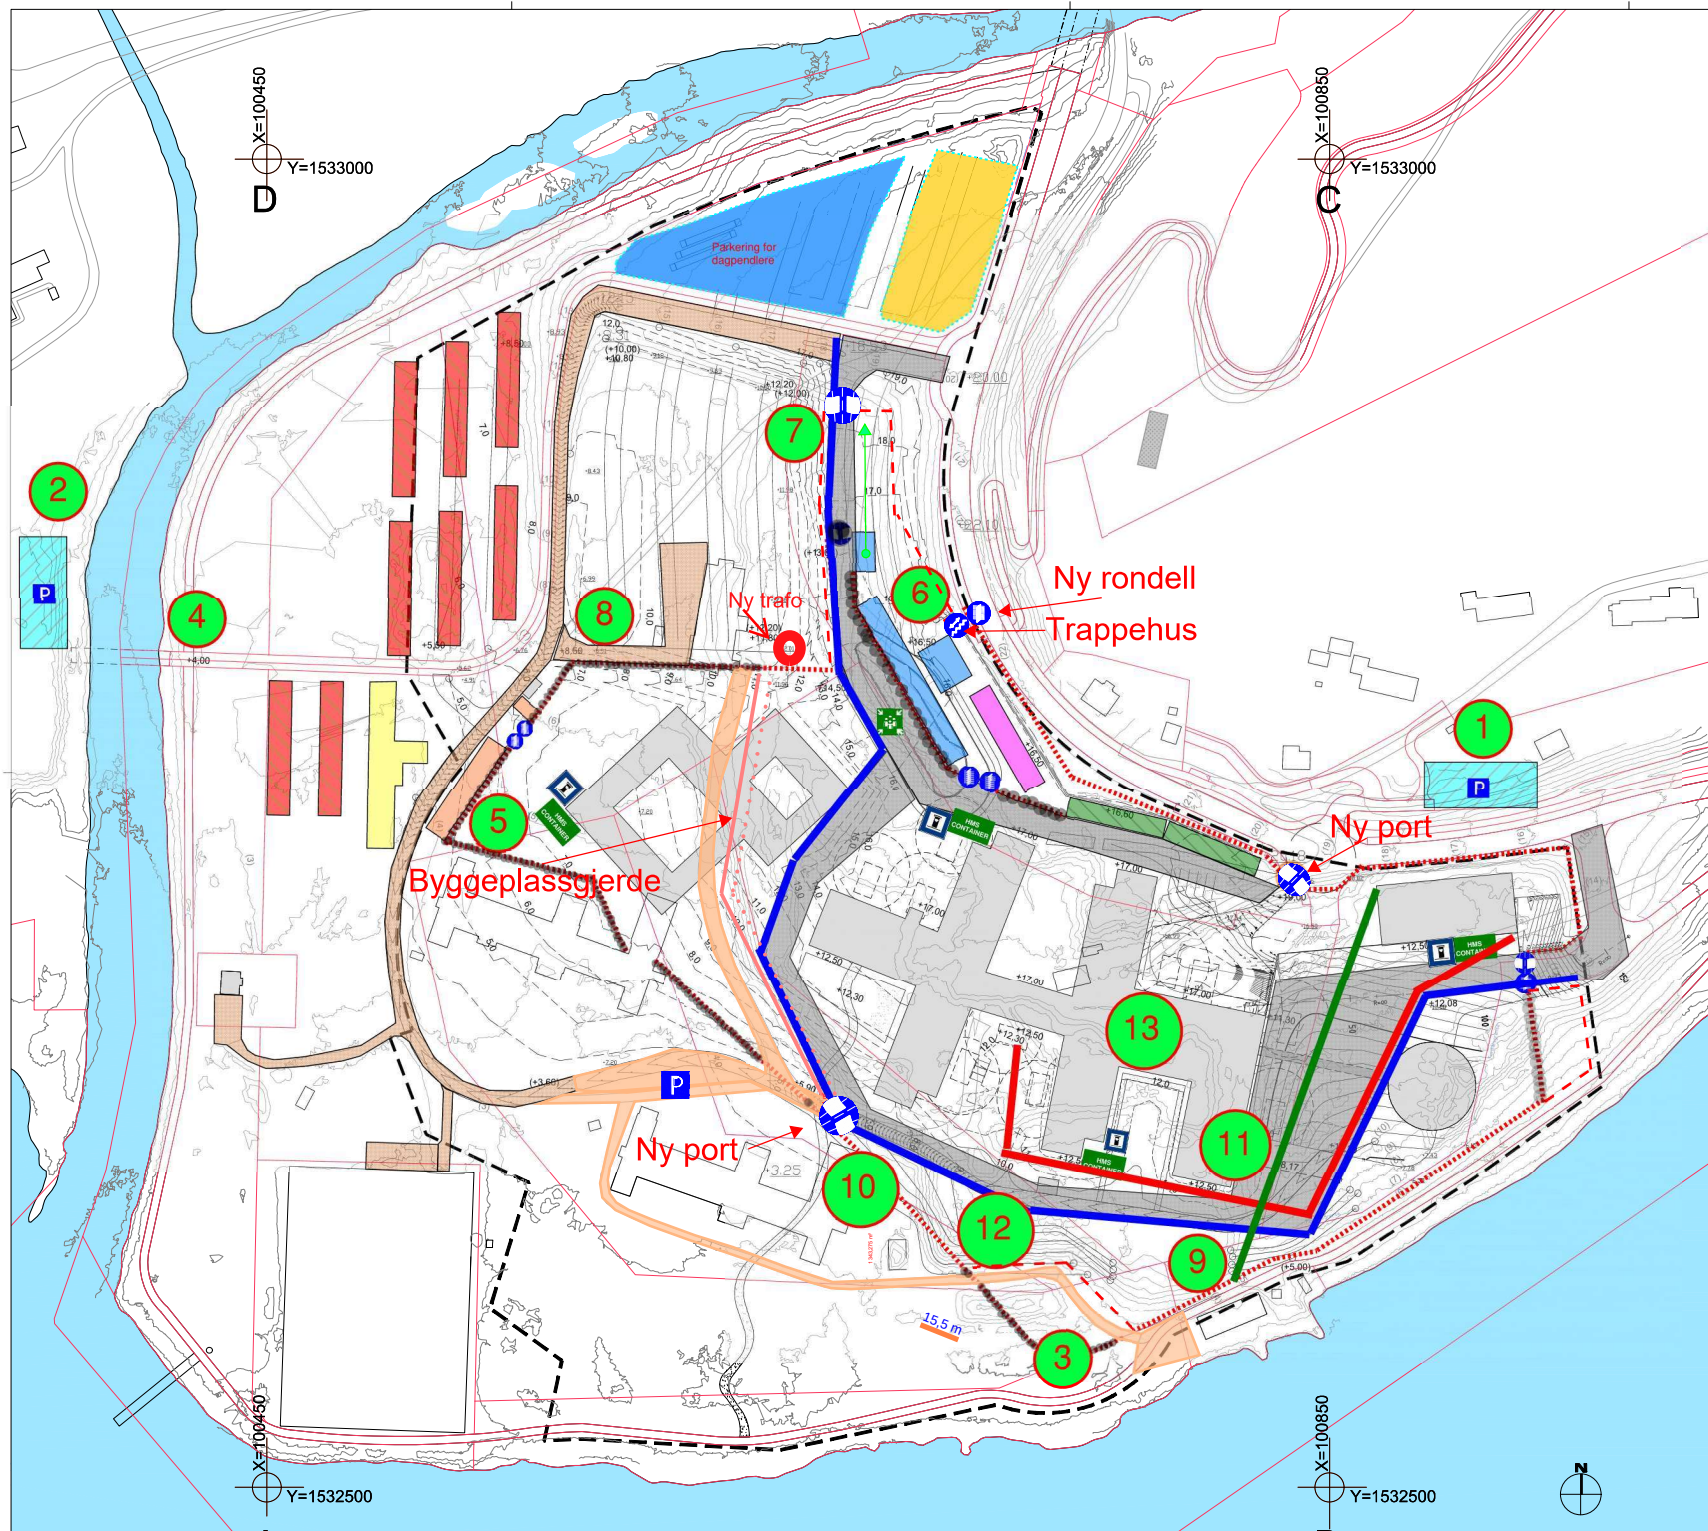

Riggsymboler

	Kontorrigg		Ventesone
	Spiserigg		Tårnkran
	Kjøkken Byggeplass		
	Lomprigg		
	Container		
	Møteplass		Toalett
	Parkering		Port

Byggeplassavgrensning

HMS Container

Boligrigg

1 Parkering nord, graving og oppkugging

2 Parkering vest, bortkjøring av raskmasser, graving og oppkugging Ikke utført

3 Permanent byggeplass

4 Klargjøring for boligrigg/ltt. riggplan

5 Klargjøring for lomprigg

6 Klargjøring for kontorrigg

7 Innkjøring nord/vest

8 Flytting av trafo

9 Sjøledning

10 Etablering av VA og prov.strøm

11 Kraftkabler fra varmesentral inn til kjellervegge på sørsiden av bygg 60

12 Anleggsvær for bygget

13 Uttrauging av tomt. Klart for borerigger

Merknad

VA-trase

Sjøledning

Kraftkabler

FORELØPIG 26.10.2020

Rev. (Dato)	Revisjonen gjelder	Tegn.	Kontnr.
		Fase	Rammesøknad
Prosjektnavn	Akuttsykehuset Hjelset		
Riggplan	08.12.2020	Prosjektnr.	640389
		Målestokk	1:1000/ A1 1:2000/ A3
		Dato	26.10.2020
		Tegn.	
		Kontr.	
Koordinat- og høydesystem			
Tegn.n.r.			
L101			
	Rev.		
	..		