


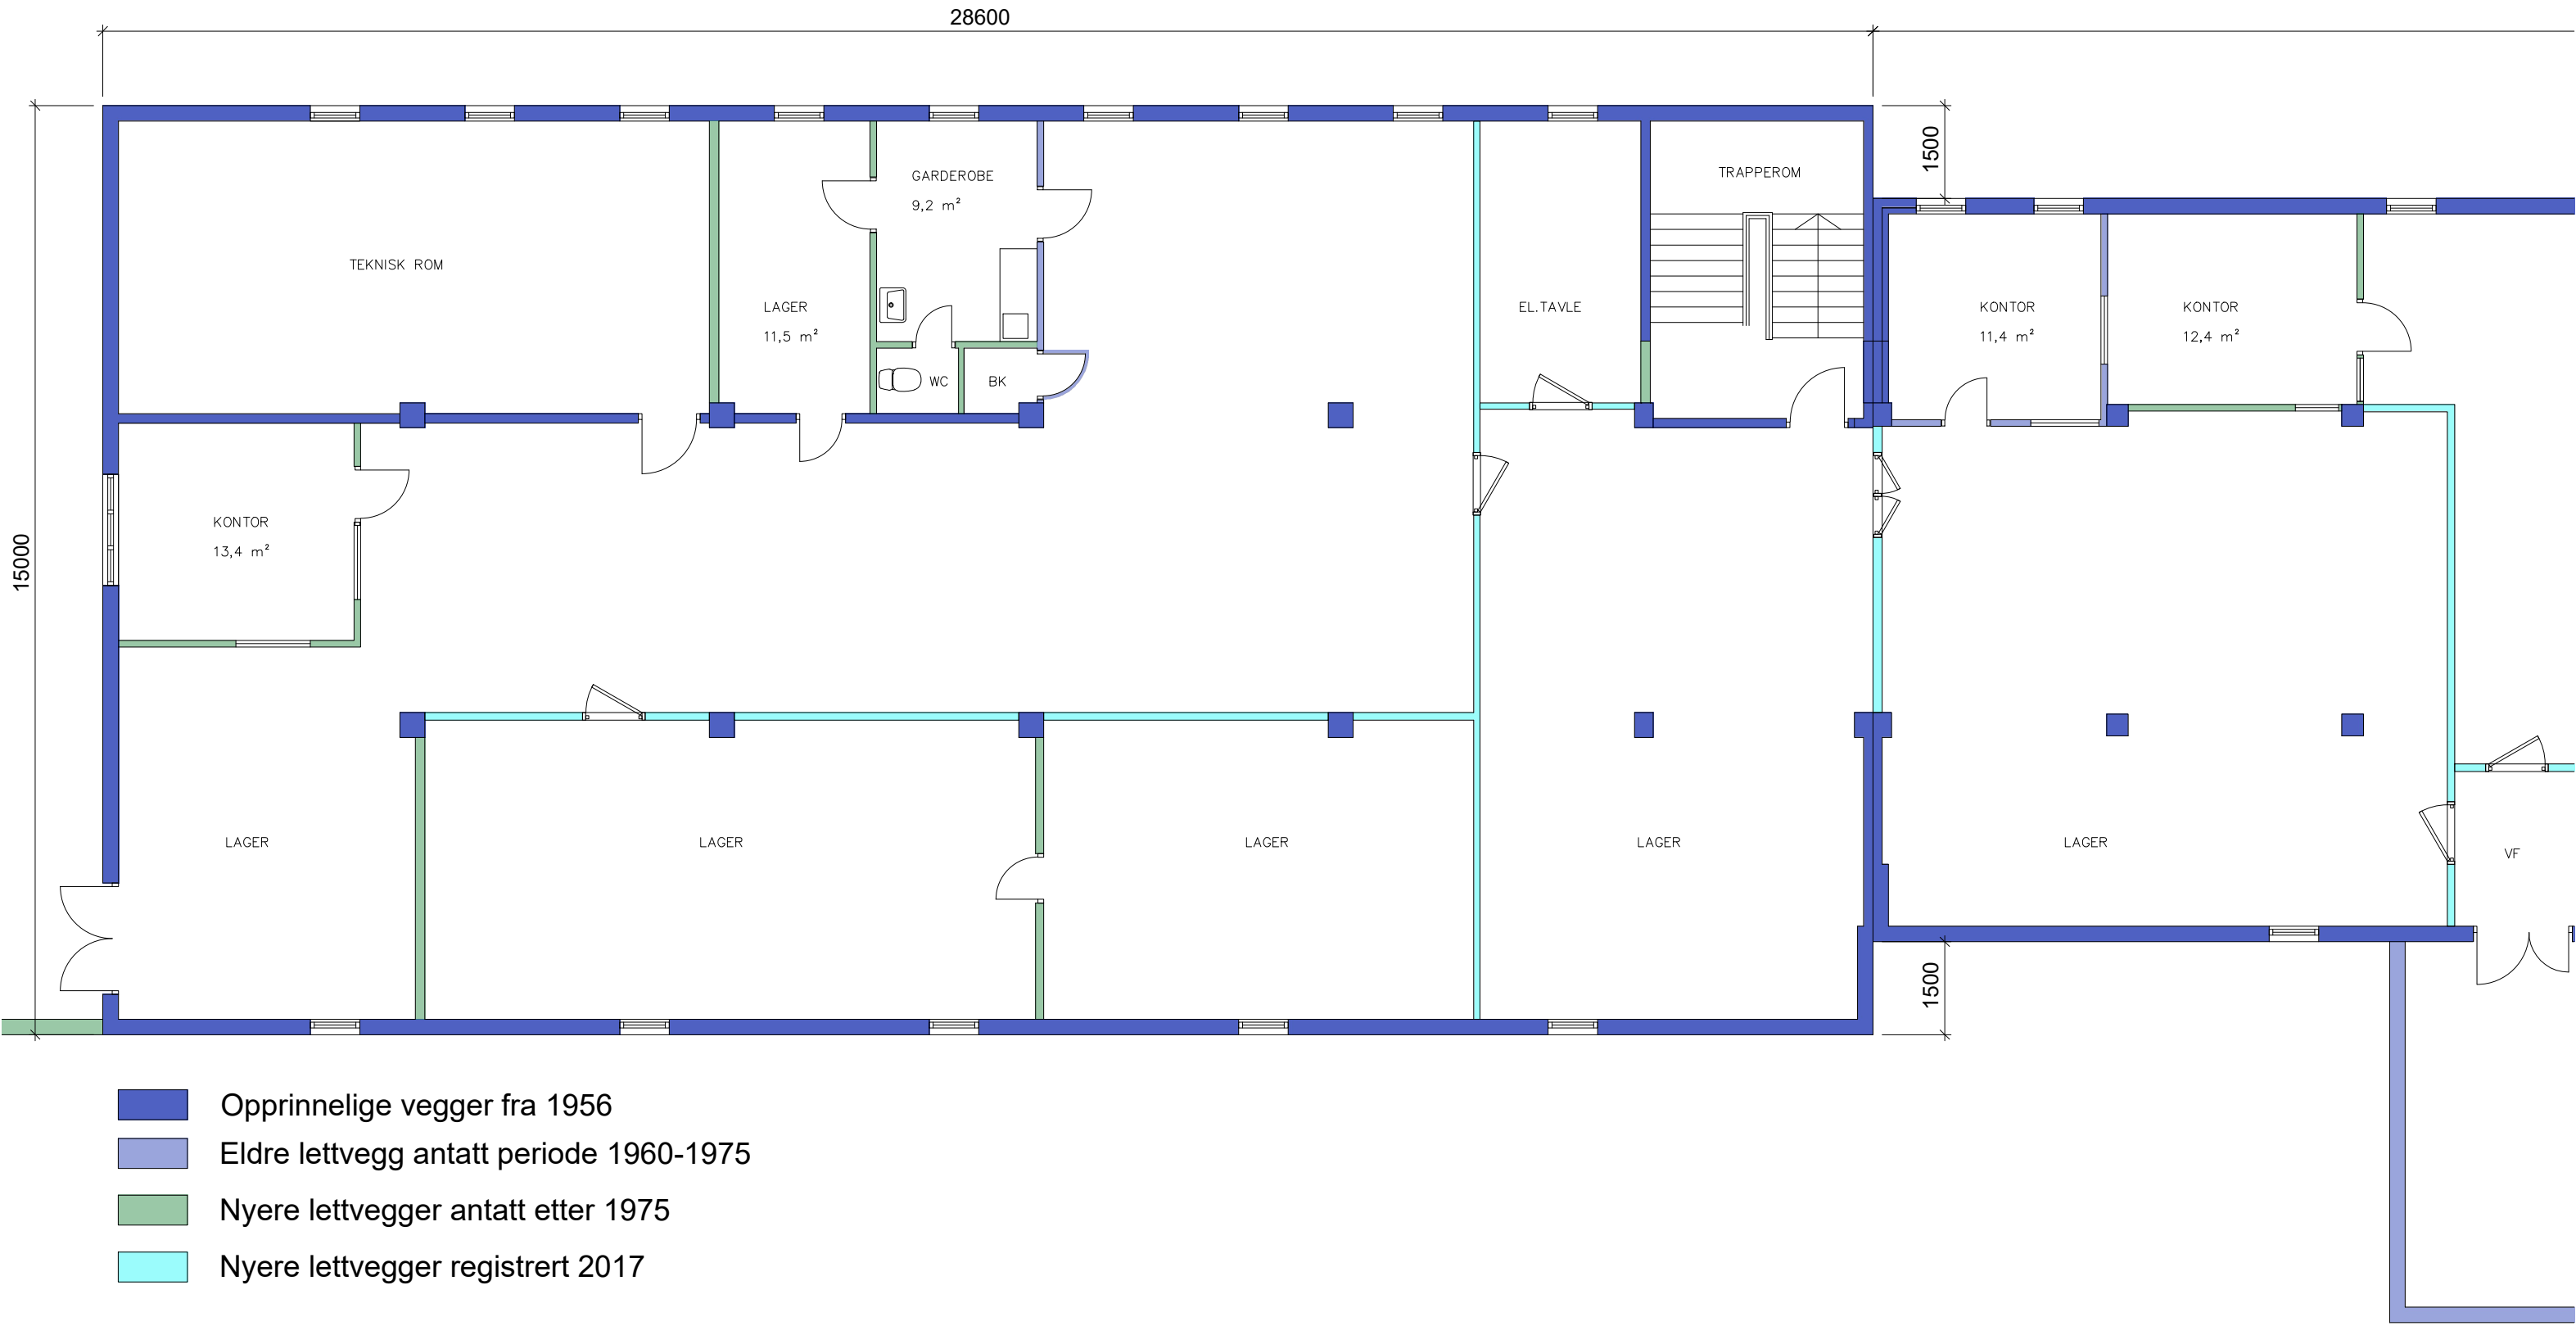

- Opprinnelige vegger fra 1956
- Eldre lettvegg antatt periode 1960-1975
- Nyere lettvegger antatt etter 1975
- Nyere lettvegger registrert 2017

 FORSVARSBYGG Prosjekterende: MILJØSEKSJONEN,FAGGR.KULTURMINNE	Rev.index	Rev.nr	Beskrivelse	Dato	Sign.	Kontroll
	Tegningen gjelder:			Dato	Sign.	Anleggsnummer
	192406 Skjold			22.05.2020	KHS	Kontroll
	0062 Depot og kontorbygg			Målestokk	1:100	Godkjent
	Eksisterende planløsning vest			Rev.index		Rev.nummer
Kjeller			Etabl.nummer	Inv.nummer	Fag	Tegn.nummer
			192406	0062	A	0101
			Gradering			