
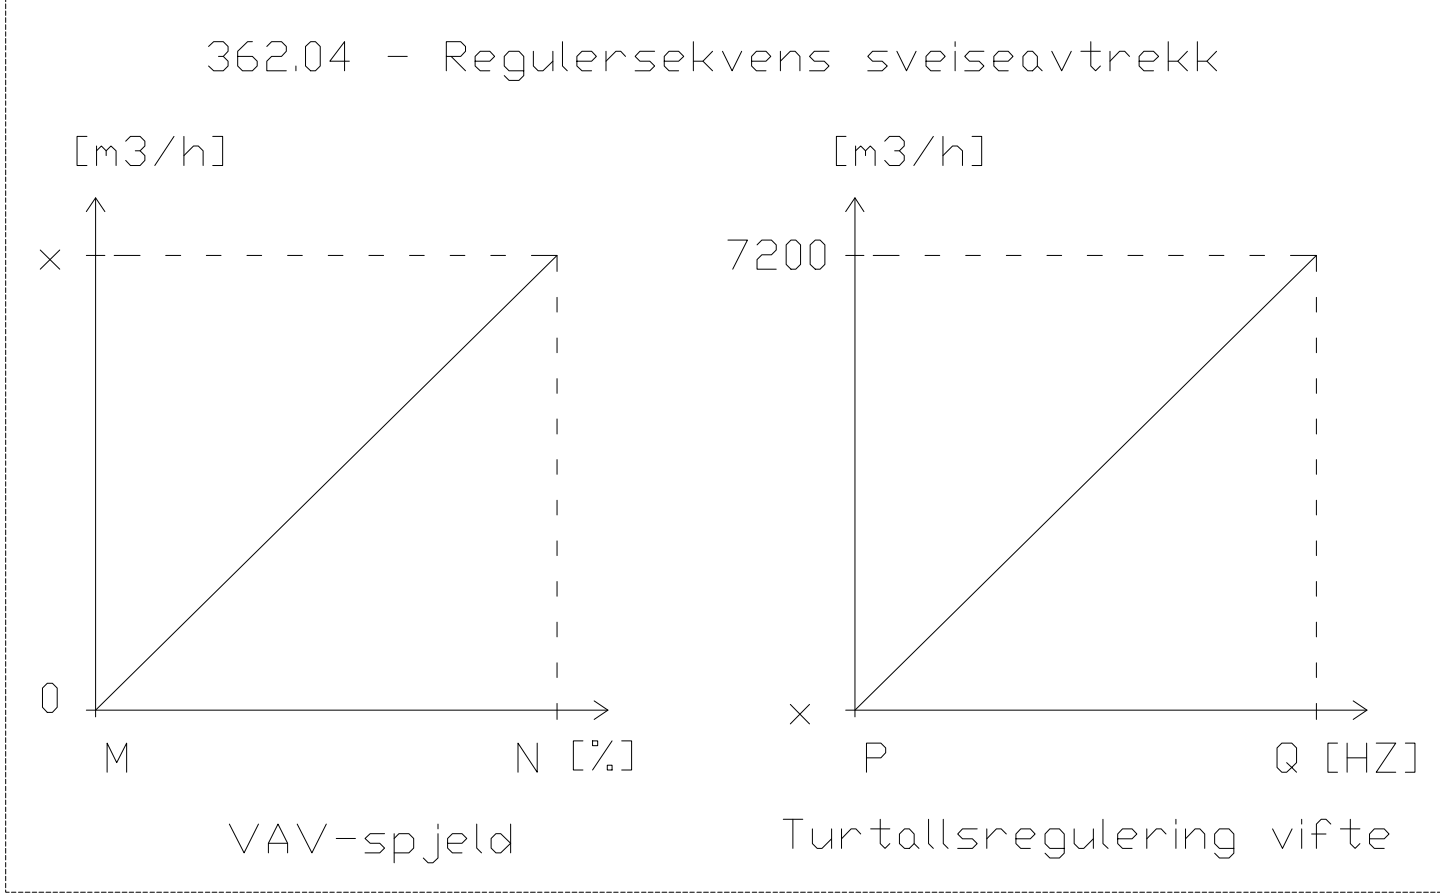


Luftbehandlingsanlegg
SYSTEMSKJEMA

Generelt:
"sky"=nye installasjoner

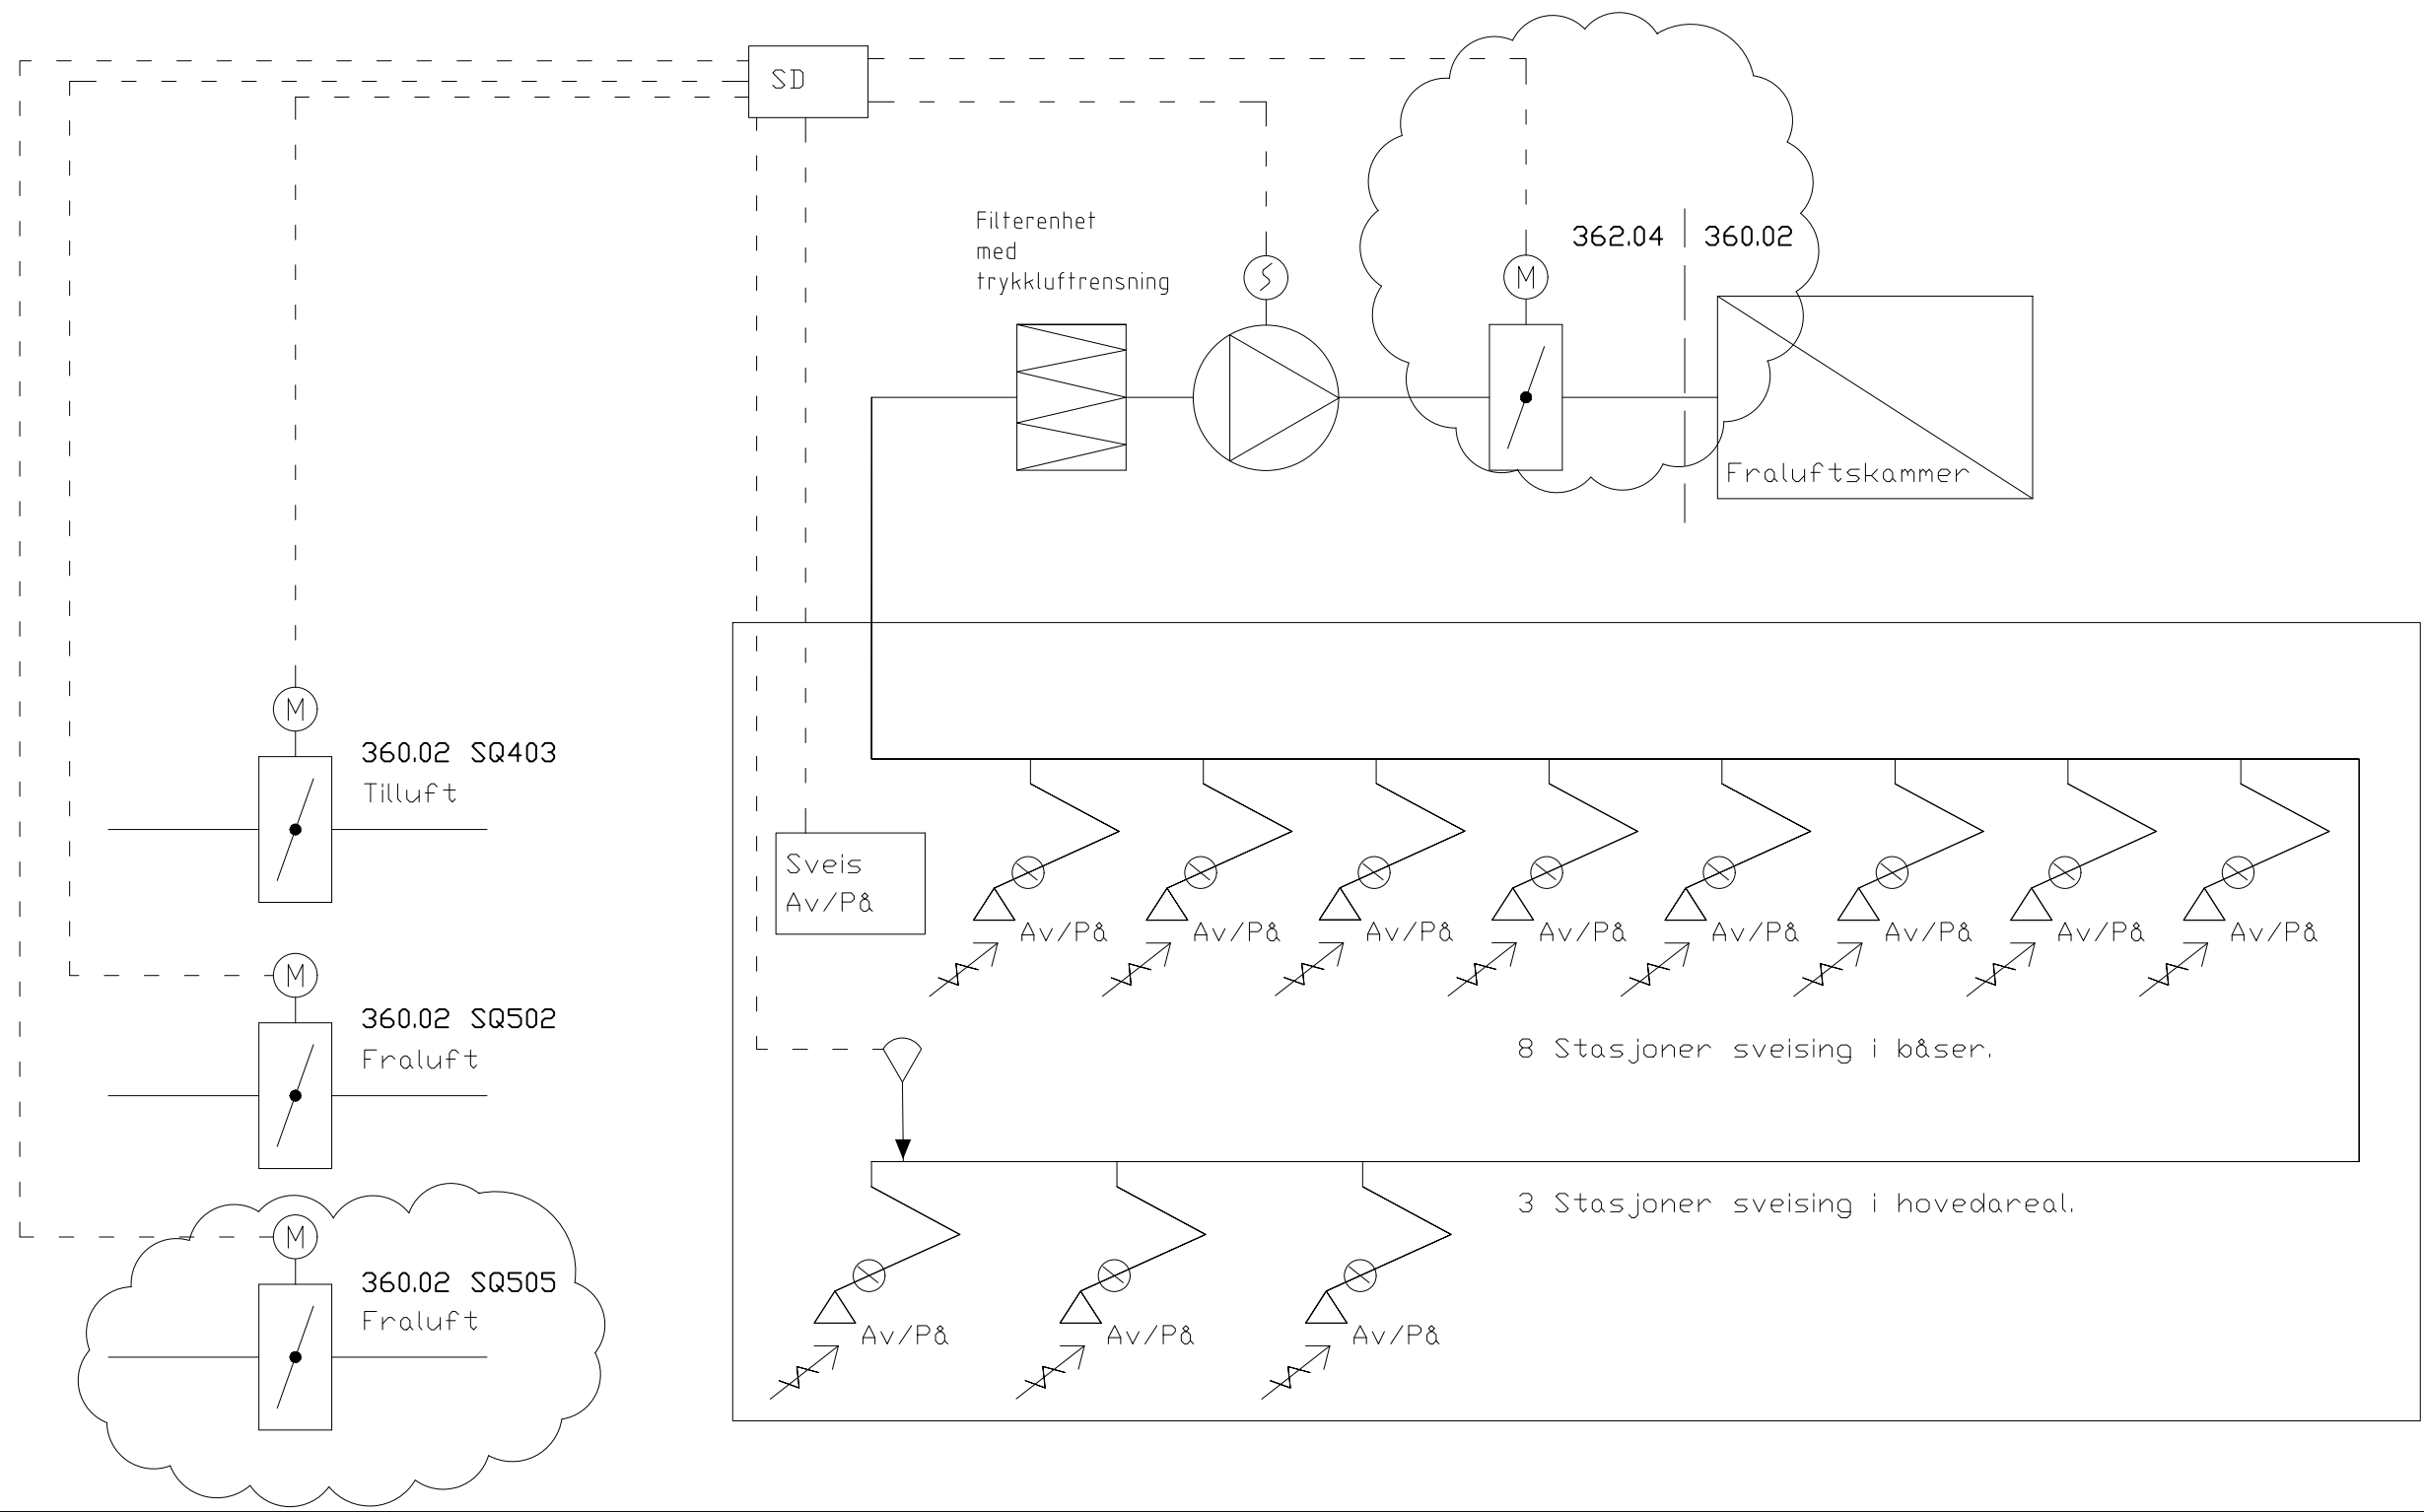

Senja Videregående Skole
Luftbehandling system 362.04
Tilbudstegning

Oppdragsansvarlig
NONIGR

Saksbeh.: NONIGR

System:
362.04

Dato: 20.10.2020

Rev. dato: -

Kontr.: NOISAK

Tegning nr.
V-362-70-004

Rev.
-

SWECO 