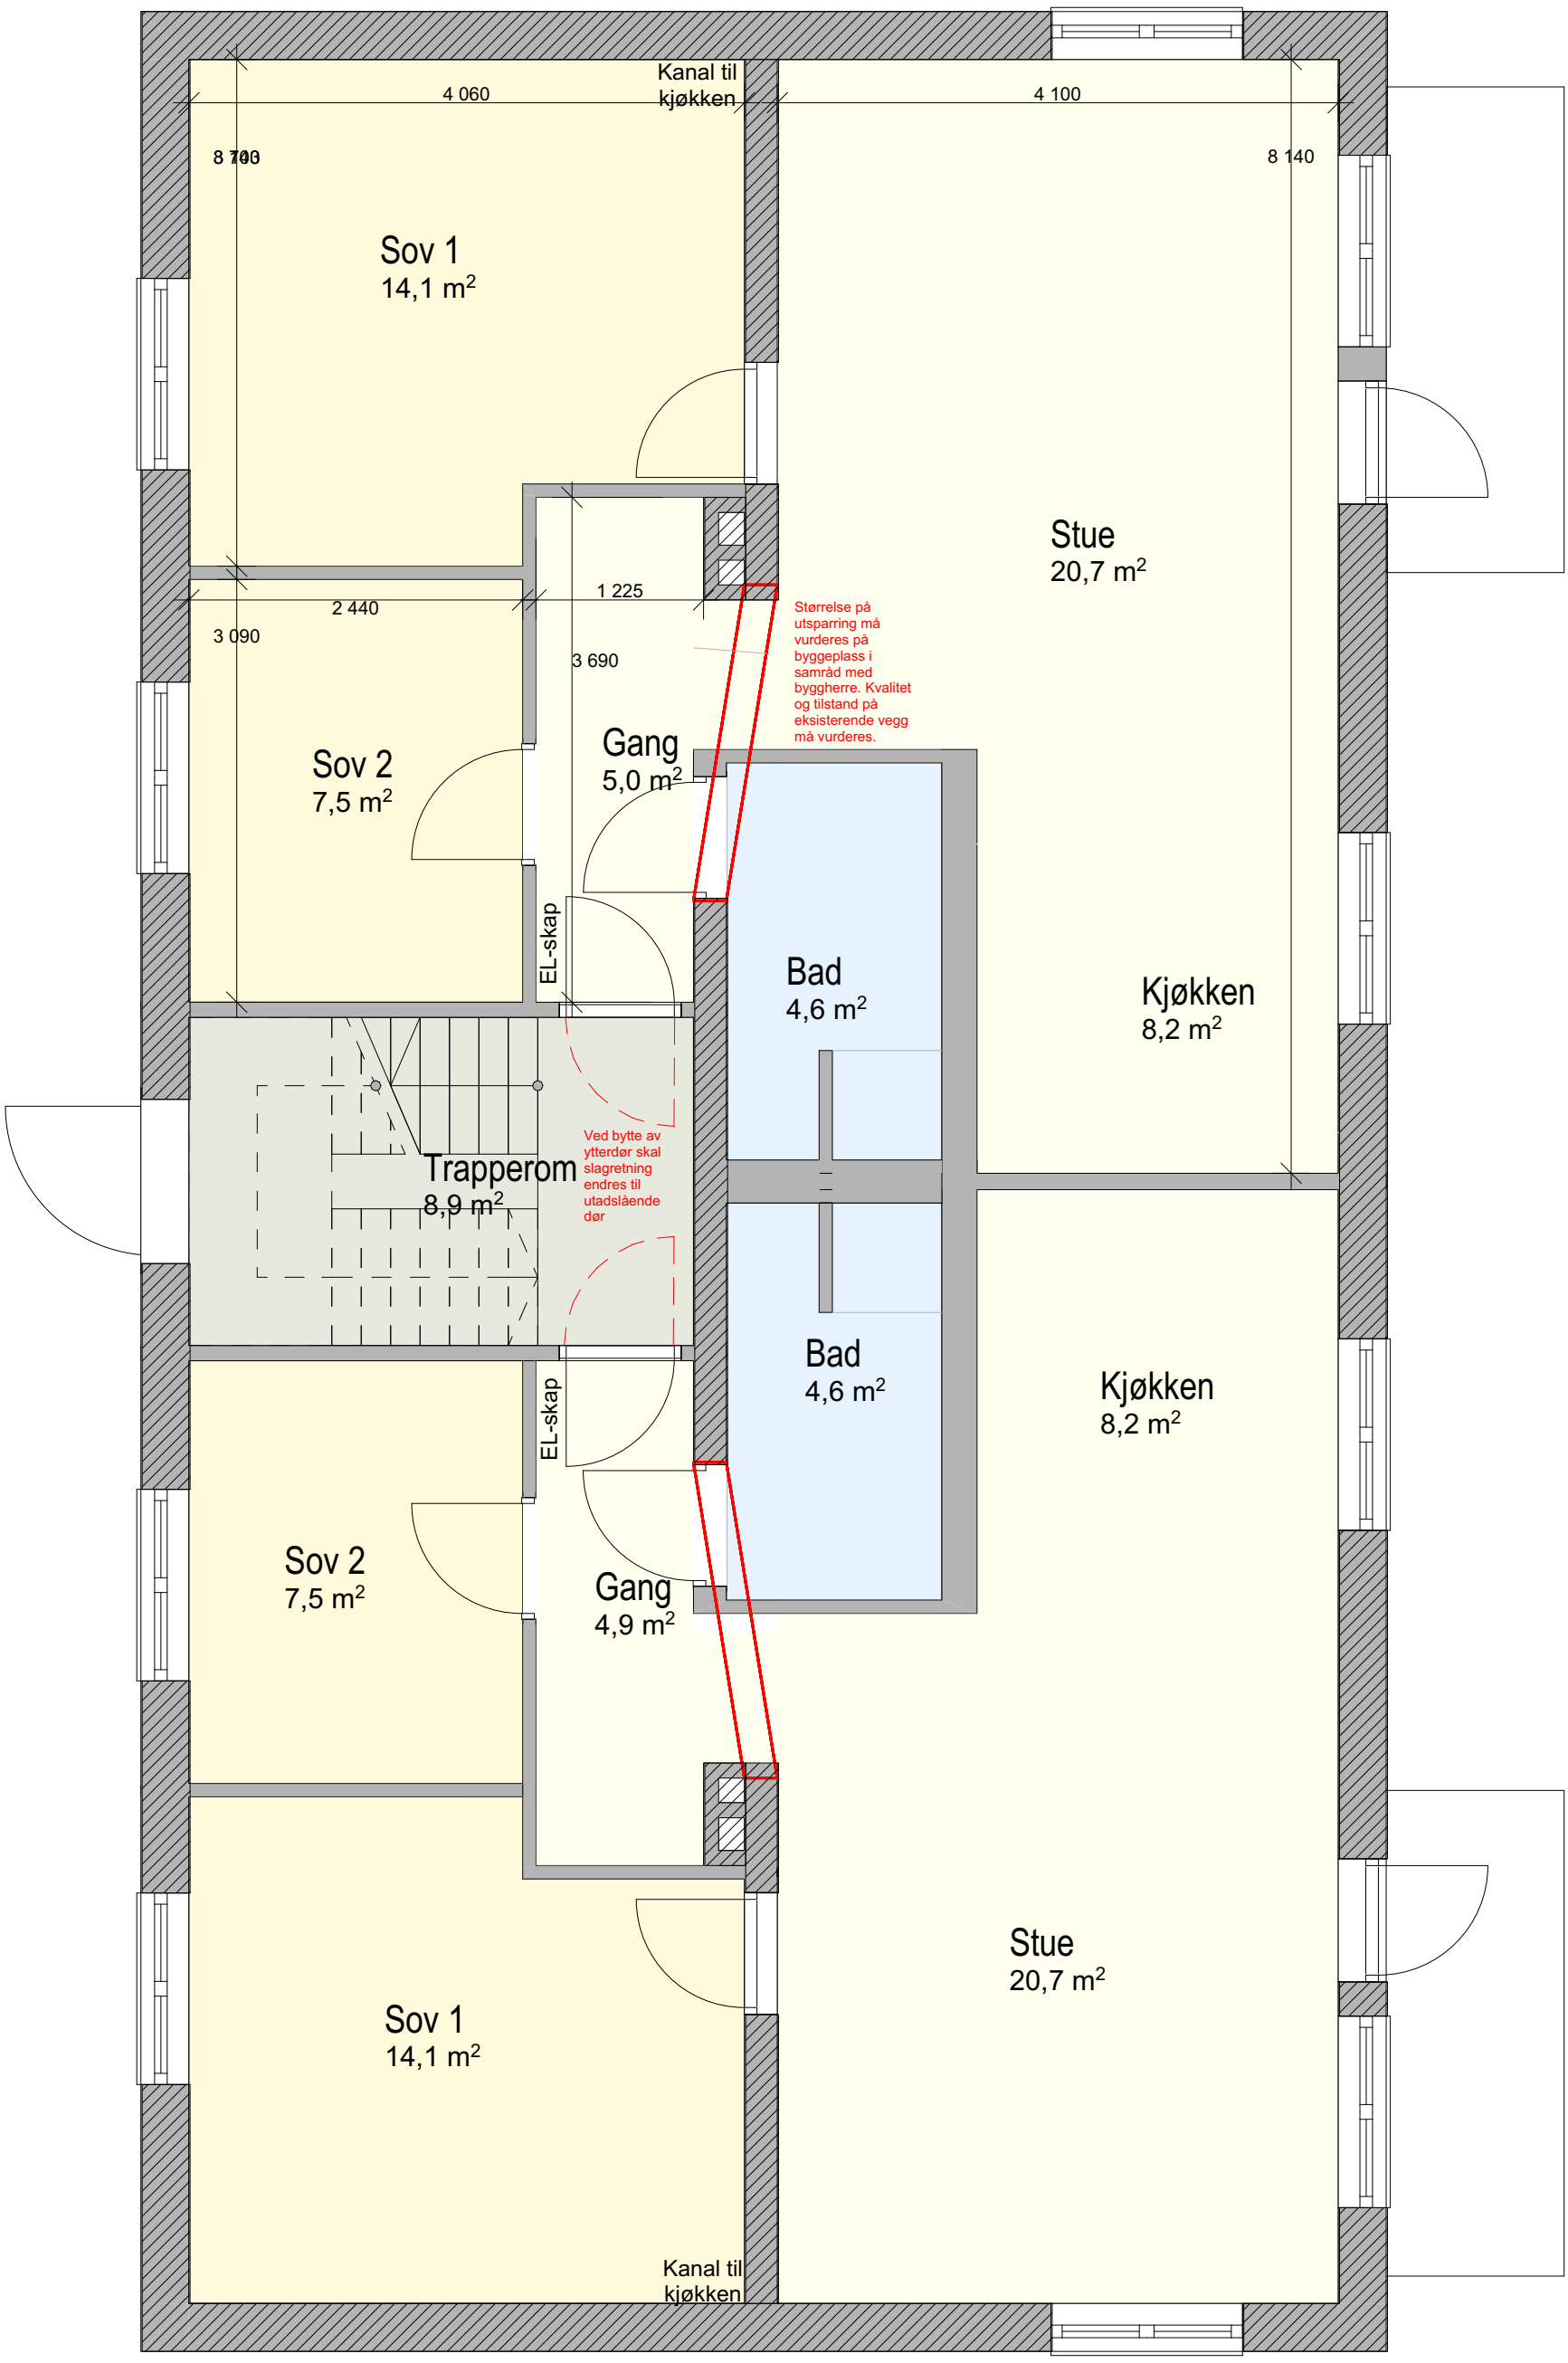

Prosjekt:
Løvstakklien boliger
158/538/0

Oppdragsgiver:
Bergen kommune

Tegning:
Plan 1. etasje

asplan viak

Fase:
Rammesøknad

Oppdragsnr.: 628399-06
Koordinatsystem:
Høydedatum:
Målestokk: 1:50 (A3)
Tegn. nr.: **AP-01**
Rev.:
Dato opprettet: 26.05.2021
Tegn: AH
Kontr: LTNM
Godkj:
Fag Type Etg Løpenr